



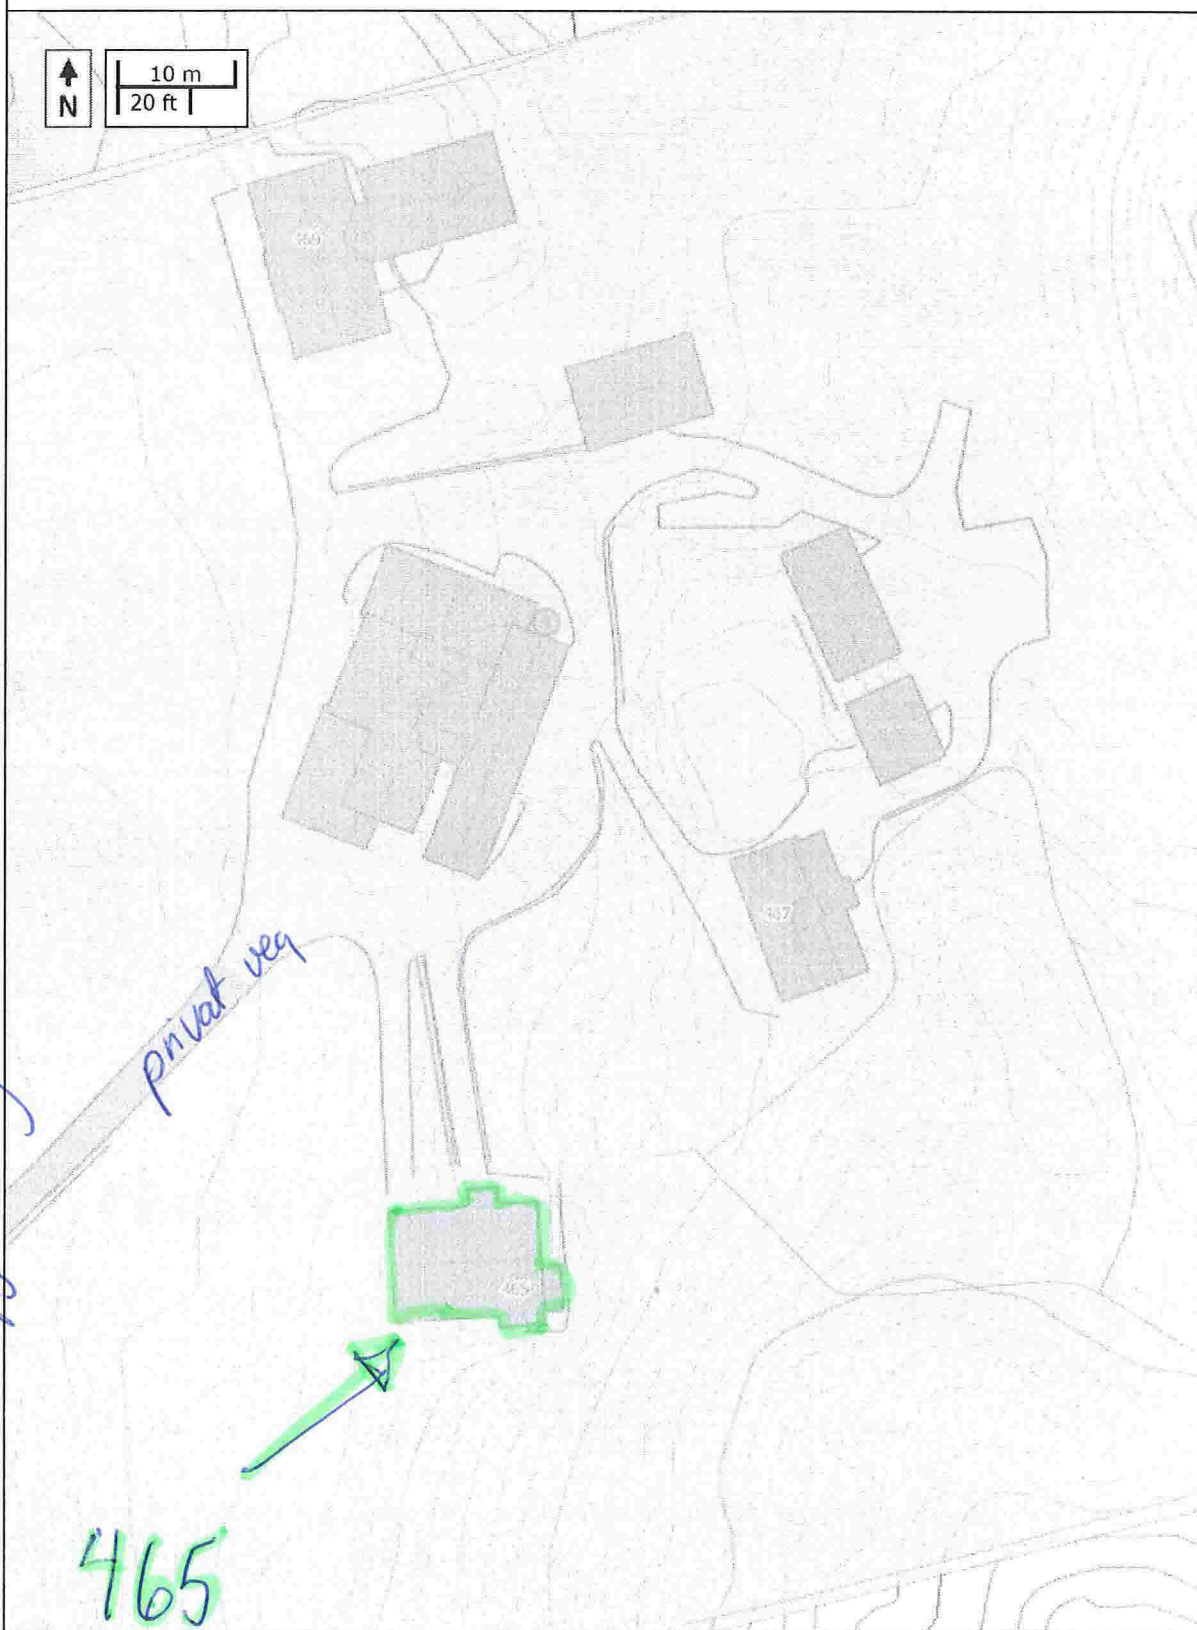

# Se eiendom

informasjon fra matrikkel og grunnboken

30/08 2018

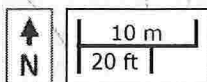


vedlegg nr 1.



FASADE MOT SØR-VÆST


Vedlegg nr 2

SNITT A-A

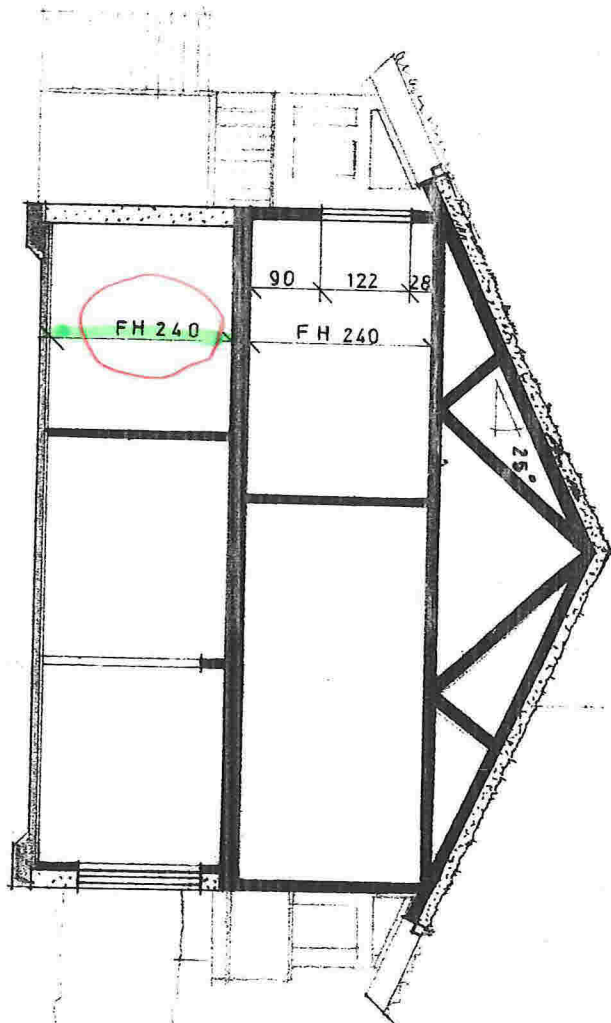

10,00

Vedlegg nr. 3

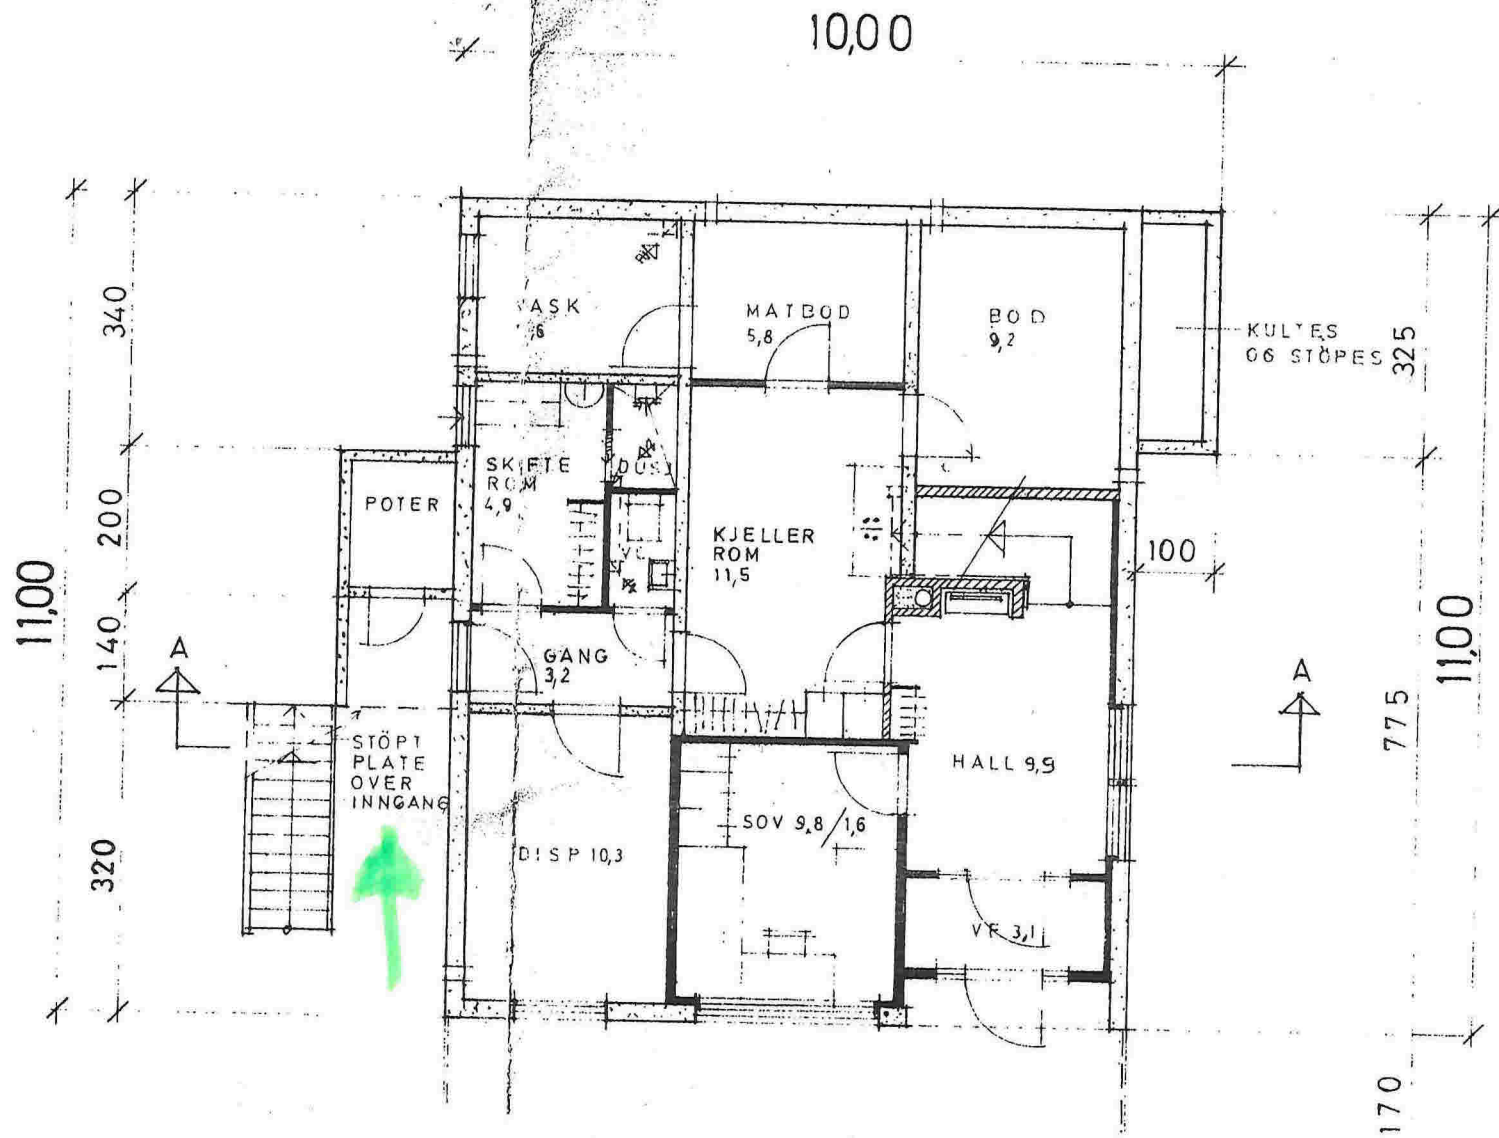

- Godkjent tekening av Bjellau  
August 1980.

Vedlegg nr. 4



## Søker om endring i kjeller:

- 1) Stenger dør fra hall til sov nr. 1
- 2) Disp. på  $10,3\text{m}^2$  → endra til soverom nr. 2
- 3) Fjerner vegg mellom sov. nr. 1 og kjellerrom på  $11,5\text{m}^2$

\* Det er  $2,40\text{m}$  takhøyde i heile kjellaren

\* Sov. nr 2 har god lysttilgang fra vindauge i front + dør til gang og varme i golv (eigen bryta)

\* Kjellerrom på  $11,5\text{m}^2$  veit tilknyttta sov. nr 1 og får på den måten lys fra fronten av huset.

