

Tilkobles overvannsledning
 for området.

 Sandfang

Mesalin over kontor
 Avstivning plassetes og optimaliseres ift. pris.


Vaskeplass


Verksted

Lager


Verksted

Hjelmås
 P.tilg 18/9/18

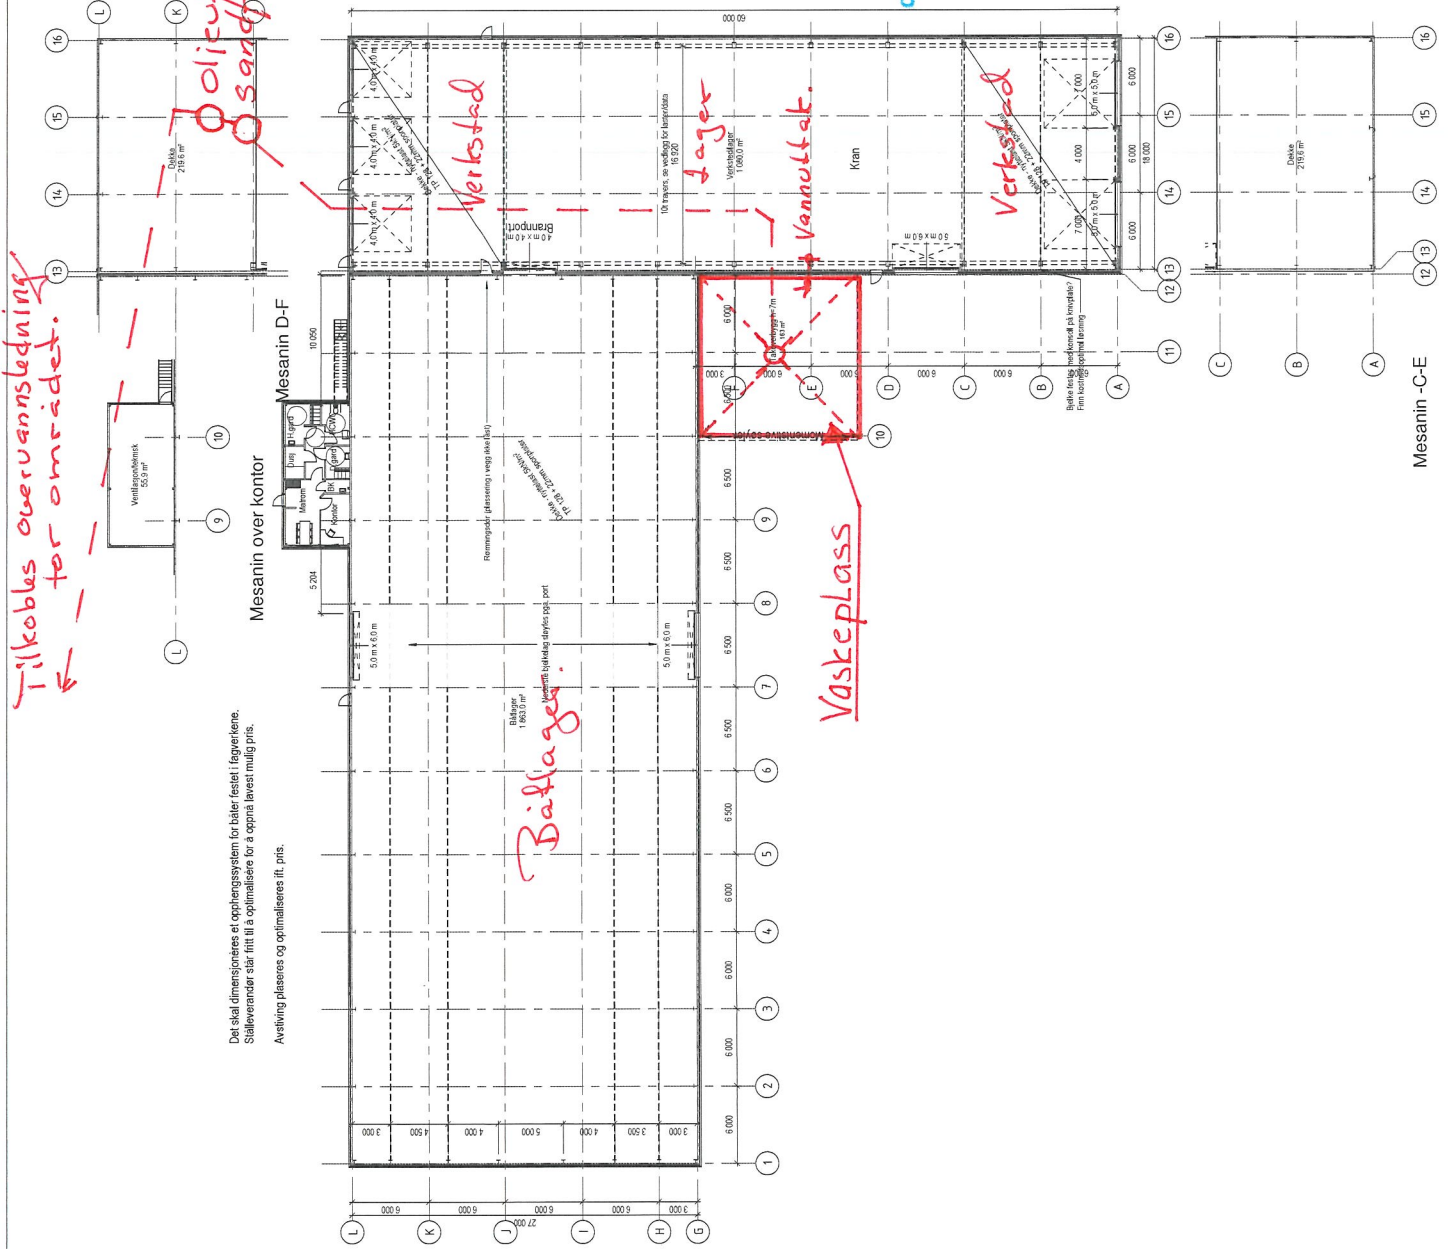

Båttager Lindås kommune 8910 FIKANGFERVAG		HTB HUSGENSKAPEN BYGG AS 2200 MÅKERODSTADEN www.htb.no	
Hobby Boat Elendøm AS			
Formål	Prosjekt	Etasj	Plan
2621	16.04.2018	THo BB BB	1 : 200 / A1
Plan Revidert.			
Prosjektleder		Dokument	
A-110		Dokument	