

## Arild Ove Ånensen

---

**Fra:** Marte Hagen Eriksrud [marte.hagen.eriksrud@lindas.kommune.no]  
**Sendt:** 14. september 2018 15:16  
**Til:** aaanens@online.no  
**Emne:** Innspel til kommuneplanen sin arealdel - Sauvågen 83

Hei, viser til dialog med plan og byggesak om småbåthamn på ca 20 plassar i Sauvågen.

Beklager at jeg ikke har fulgt opp denne før nå. Etter samråd med byggesak, så vil vi gjerne at du likevel spiller dette inn som et innspill til kommuneplanen. Fristen er i dag, men det går helt fint om du sender inn innspillet i begynnelsen av neste uke.

Da får vi tatt en vurdering av dette i overordna plan.

Om det er spørsmål – ta bare kontakt med meg.

**Marte Hagen Eriksrud** | Arealplanleggjar

E-post: [marte.hagen.eriksrud@lindas.kommune.no](mailto:marte.hagen.eriksrud@lindas.kommune.no) | Telefon: 56 37 56 37  
Kundesenter: +47 56 37 50 00 | Heimeside: [www.lindas.kommune.no](http://www.lindas.kommune.no)



LINDÅS KOMMUNE



## Høringsuttalelse (KF-340)

Lindås kommune

## Innledning



Hjelp

## Uttalelsen gis

- Personlig  
 På vegne av foretak/lag/forening

## Opplysninger om innsender

Fornavn

Etternavn

Adresse

Postnummer

Poststed

Telefon (frivillig)

E-post (frivillig)

## Opplysninger om foretak/lag/forening

Foretak/lag/forening

Arild's Port Eiendom AS

Navn på innsender

Arild Ove Ånensen

Rolle

Daglig Leder

Adresse

Kleivdalsvegen 57

Postnummer

5915

Poststed

HJELMÅS

Telefon (frivillig)

90153888

Epostadresse (frivillig)

aaanens@online.no

[← Forrige](#)[→ Neste](#)[|| Avbryt](#)

**Høringsuttalelse (KF-340)**

Lindås kommune

Høringsuttalelse



Hjelp

Høringsuttalelse

Velg høringsuttalelse:


✖ Feltet må fylles ut.

Uttalelse 

Byggeområde for småbåthamner. Flytebrygge / kai  
Vi ønsker å etablere småbåthamn i Sauvågen 83 som i dag er eit industriområde.  
Sauvågen 83 grenser til eit regulert område med etablerte naust.  
Se vedlagt kart.

→ Neste

|| Avbryt

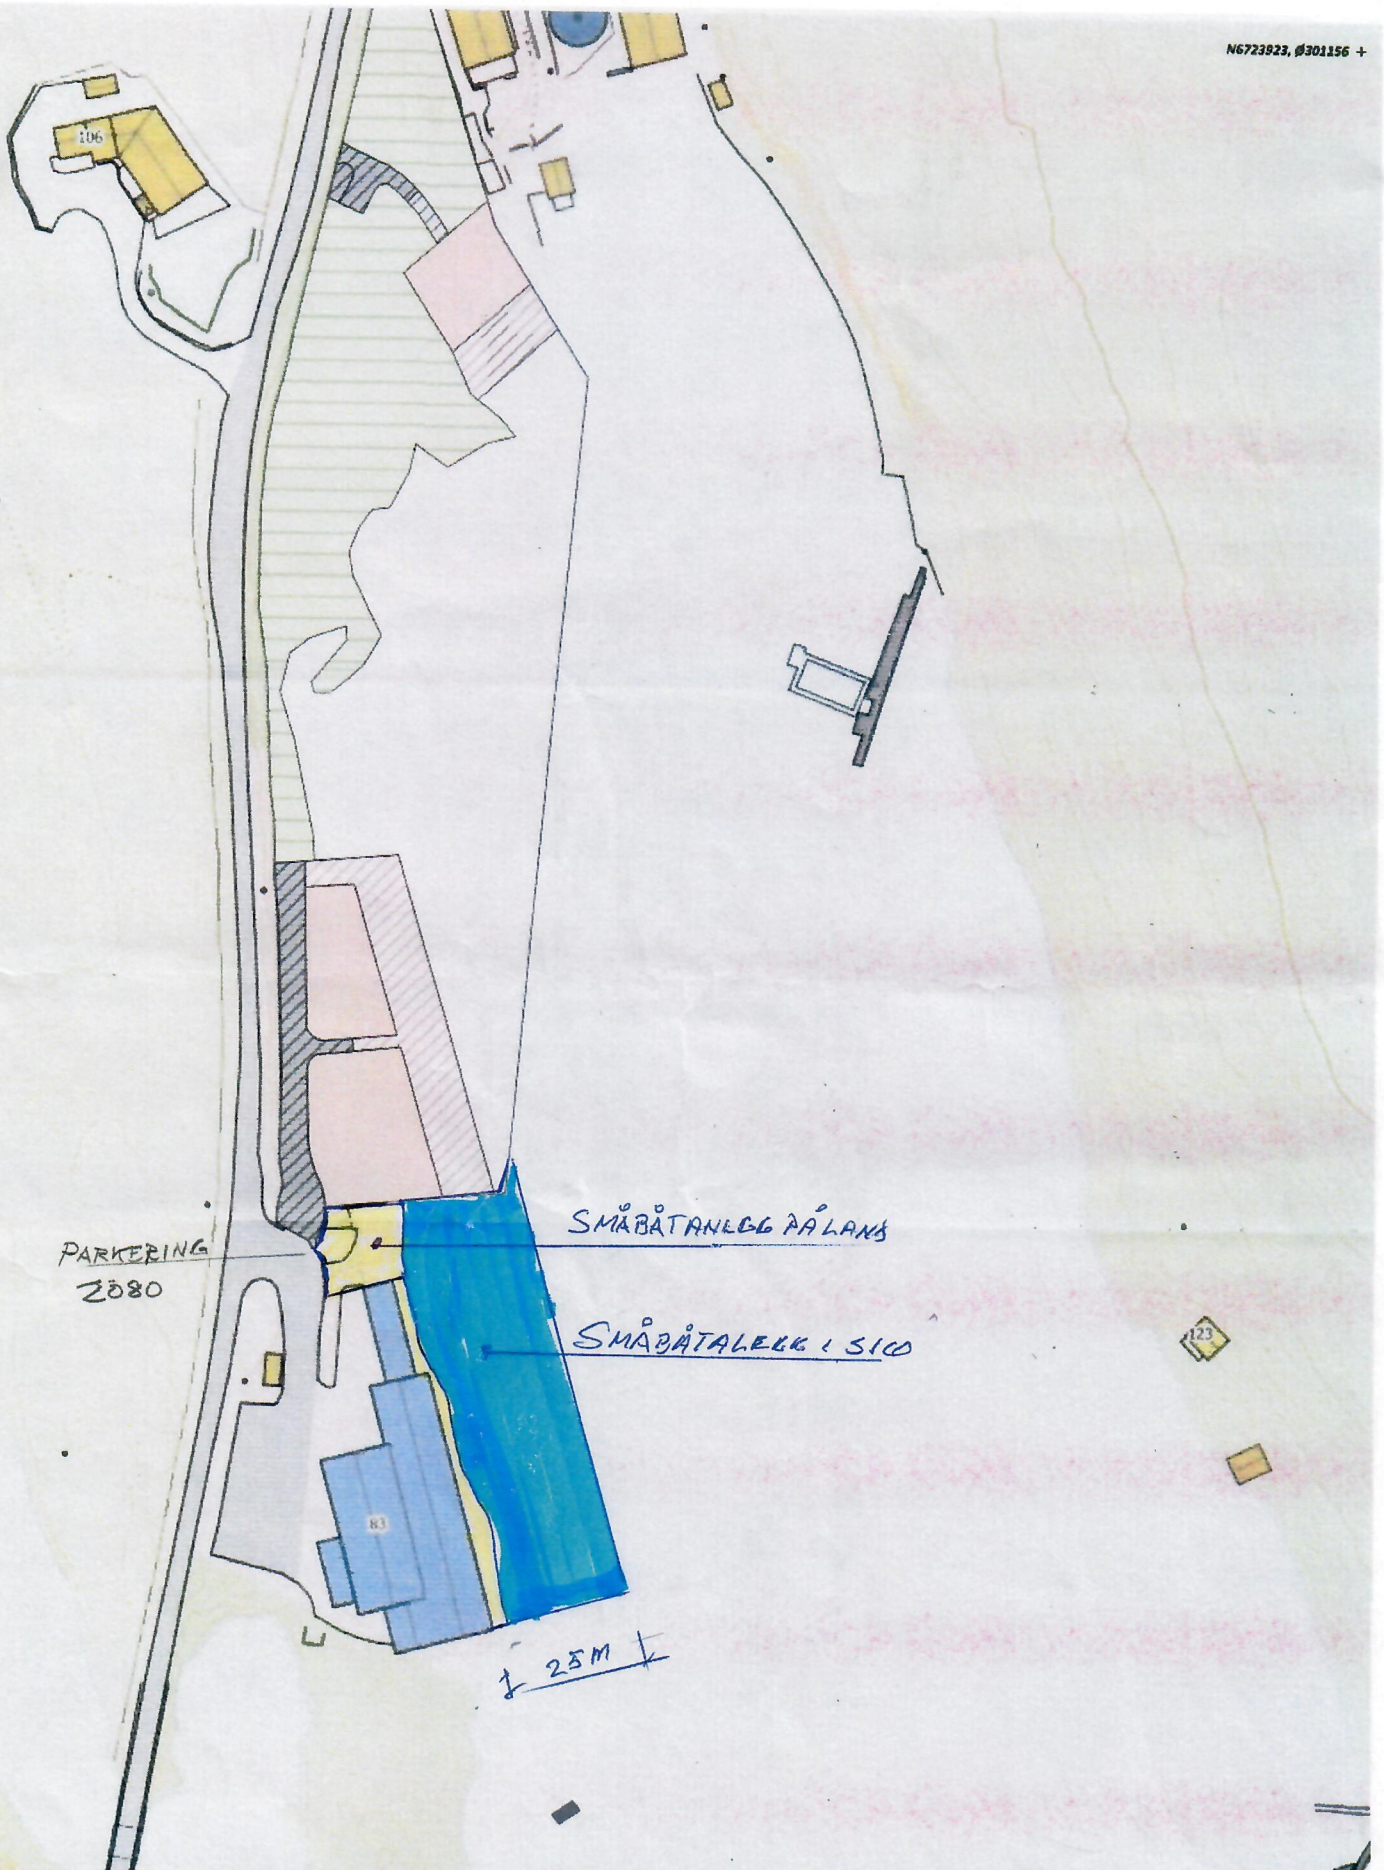

PARKERING  
2080

SMÅBÅTANLEGG PÅ LAND

SMÅBÅTANLEGG I Sjø

25M

Situasjonskart - Sauvågen  
Målestokk 1\_1000 på A3

NHdigi.no

Dato: 08-04-2018



Målestokk: 1:1 000

30m