



Dato: 19/09 2018

Gårds-/bruksnr: Lindås 1263-141/85
 Adresse: Stølhagane 3, 5911 Alversund
 Eiendomstype: Grunneiendom

- Fiktiv grense
- - - Hjelpeinje vann
- - - Hjelpeinje vegl
- Hjelpeinje punkt

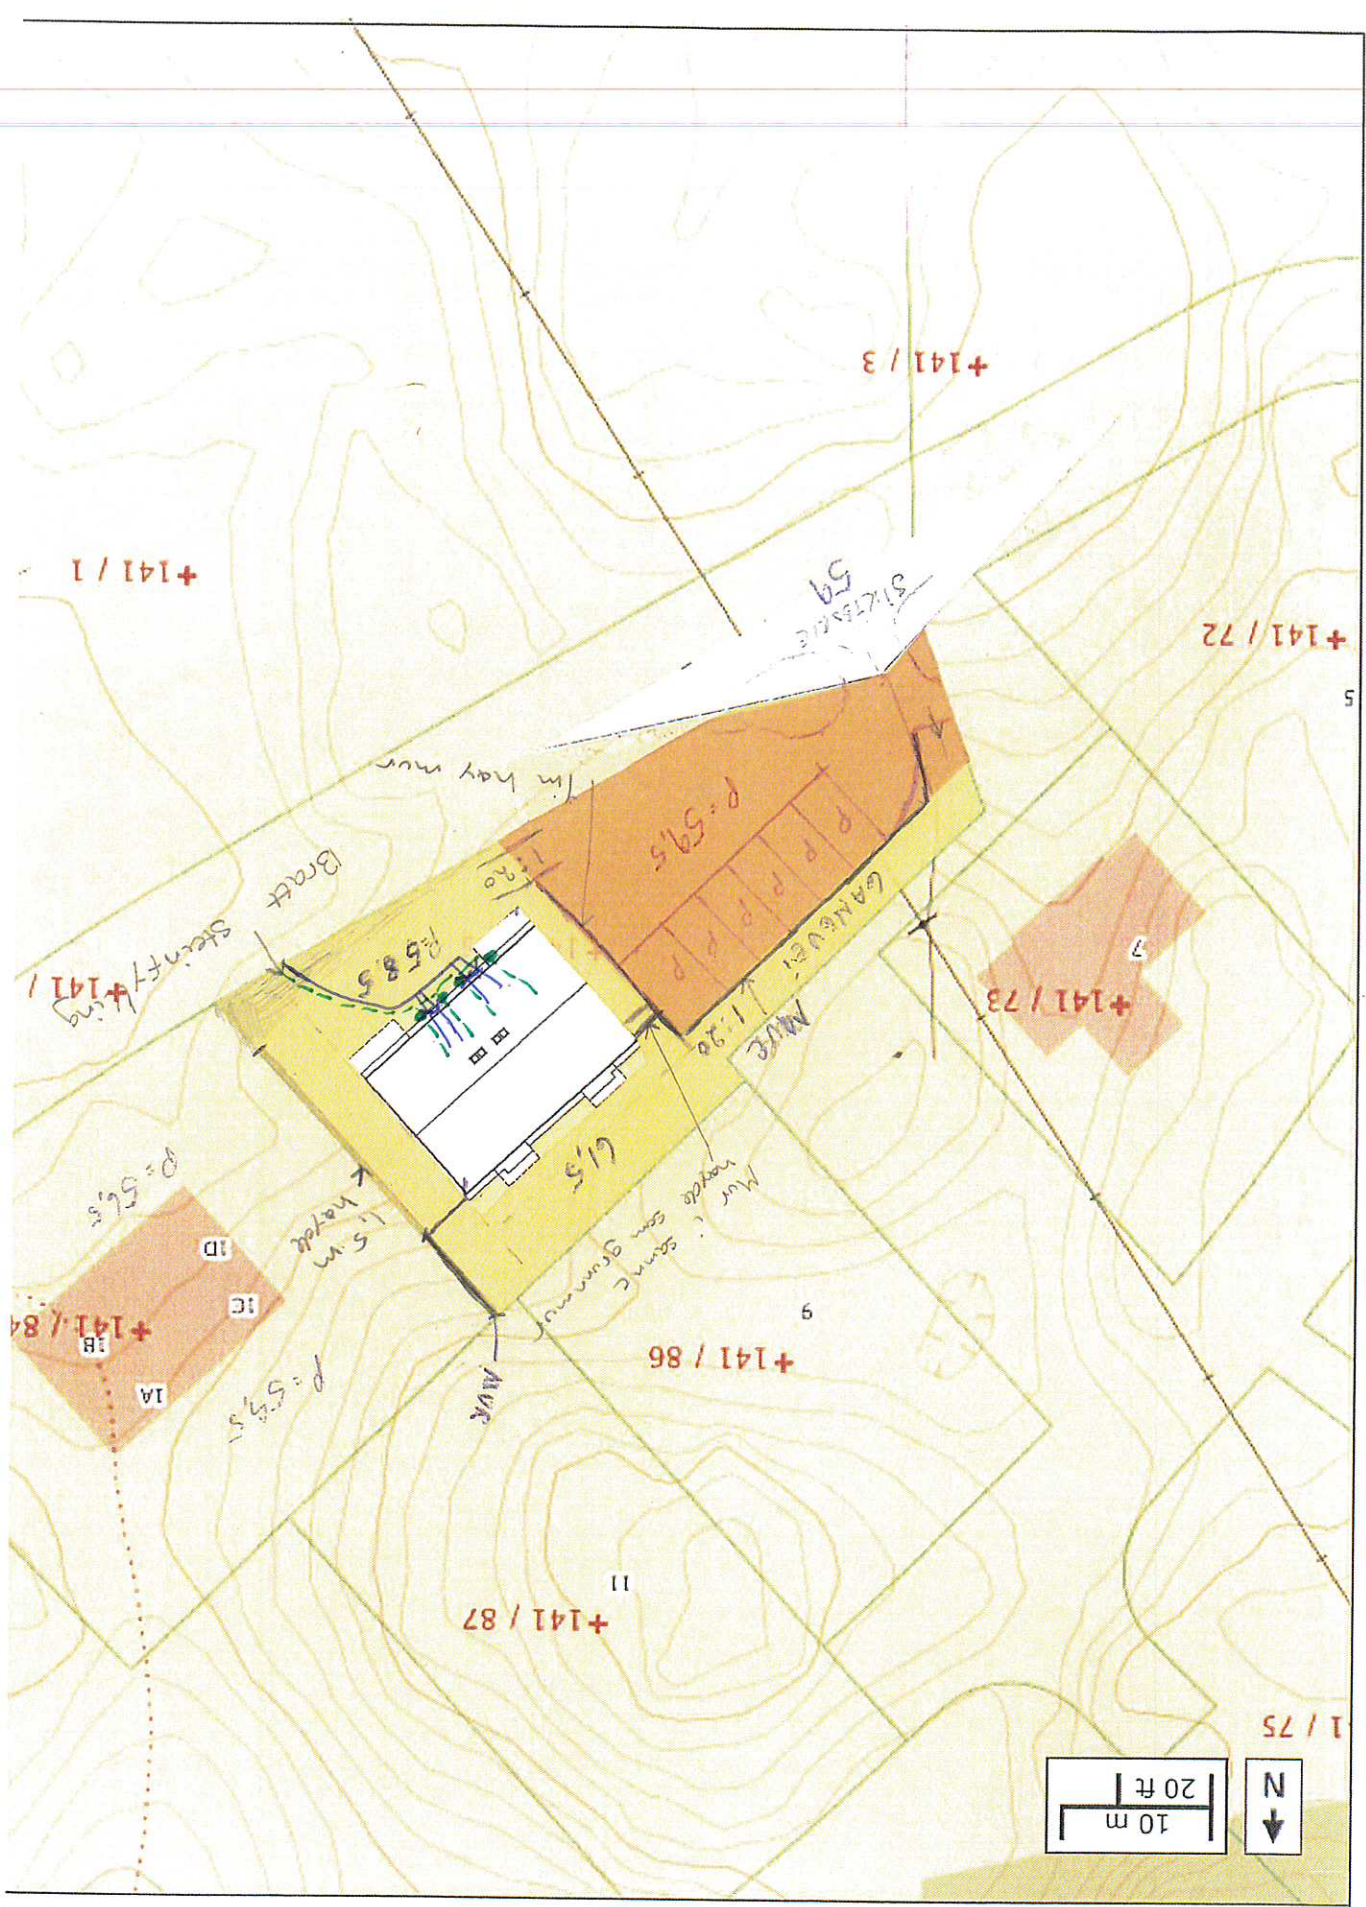

- A = Avsluttende vegg
- B = Bærevegg
- L = Åpningsbart vindu
- F = Fast vindu
- L/F = Fast med åpningsbart felt int. fasade
- Skull = Skyll drager
- Skull = Skyll drager

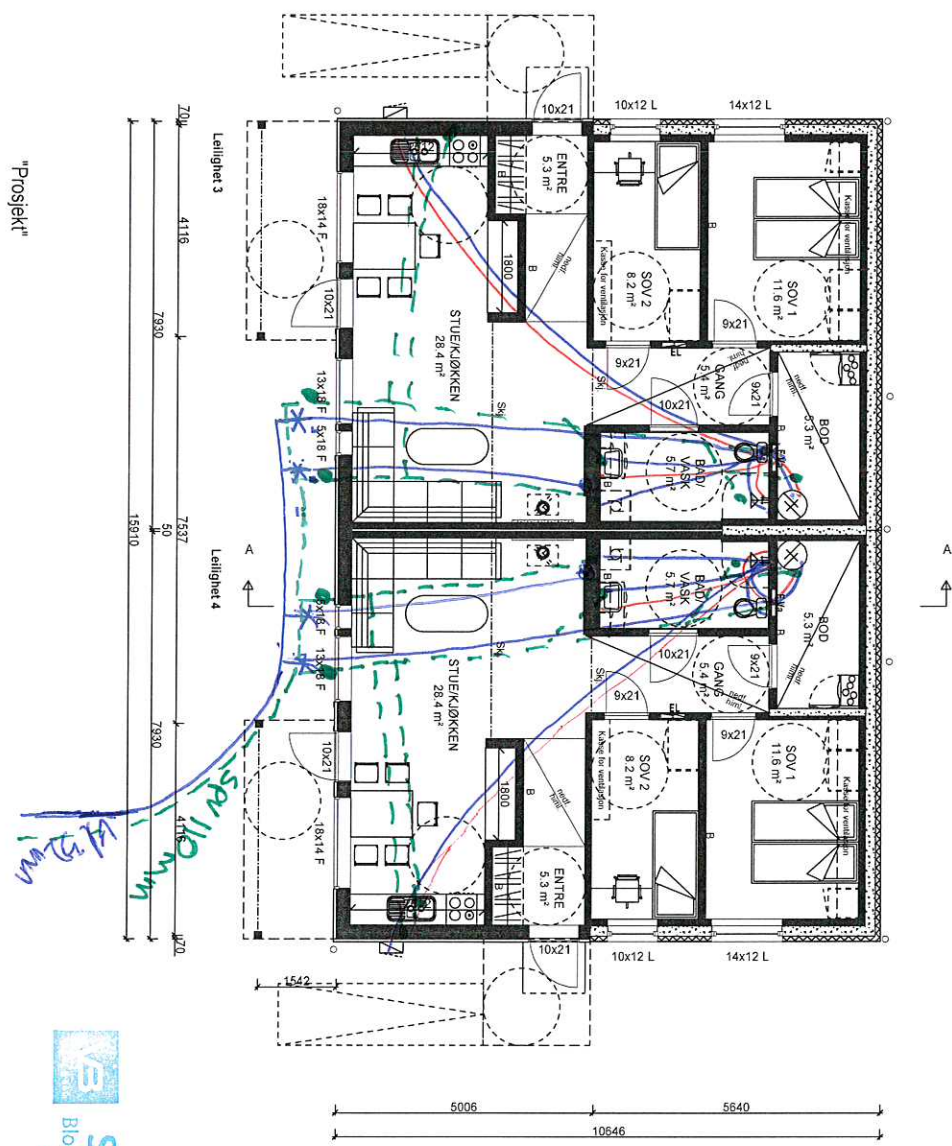

"Prosjekt"
ORION-HB

PLAN U.1/ETG.

Denne tegning skal ikke brukes til Byggeseknad.

BoligPartner

Denne tegning tilhører BoligPartner AS og kan ikke benyttes uten skriftlig samtykke

Tiltakshaver:

Byggeplass:

Gnr: 141
Bnr: 85
Fnr:

MÅL 1: 100

Dato 01.08.18 Sign. TK

Pnr.:


Tegnings Nr. — 504



Stendal VVS AS
Blombakken 1 - 5911 ALVERSUND
E-post: sten-vvs@online.no
Org.nr. 980 626 180

25/9-18

- A = Avstivende vegg
- B = Bærevegg
- L = Åpningsbart vindu
- F = Fast vindu
- L/F = Fast med åpningsbart felt iht. fasade
- S— = Spryng draeger
- Sk— = Skult draeger

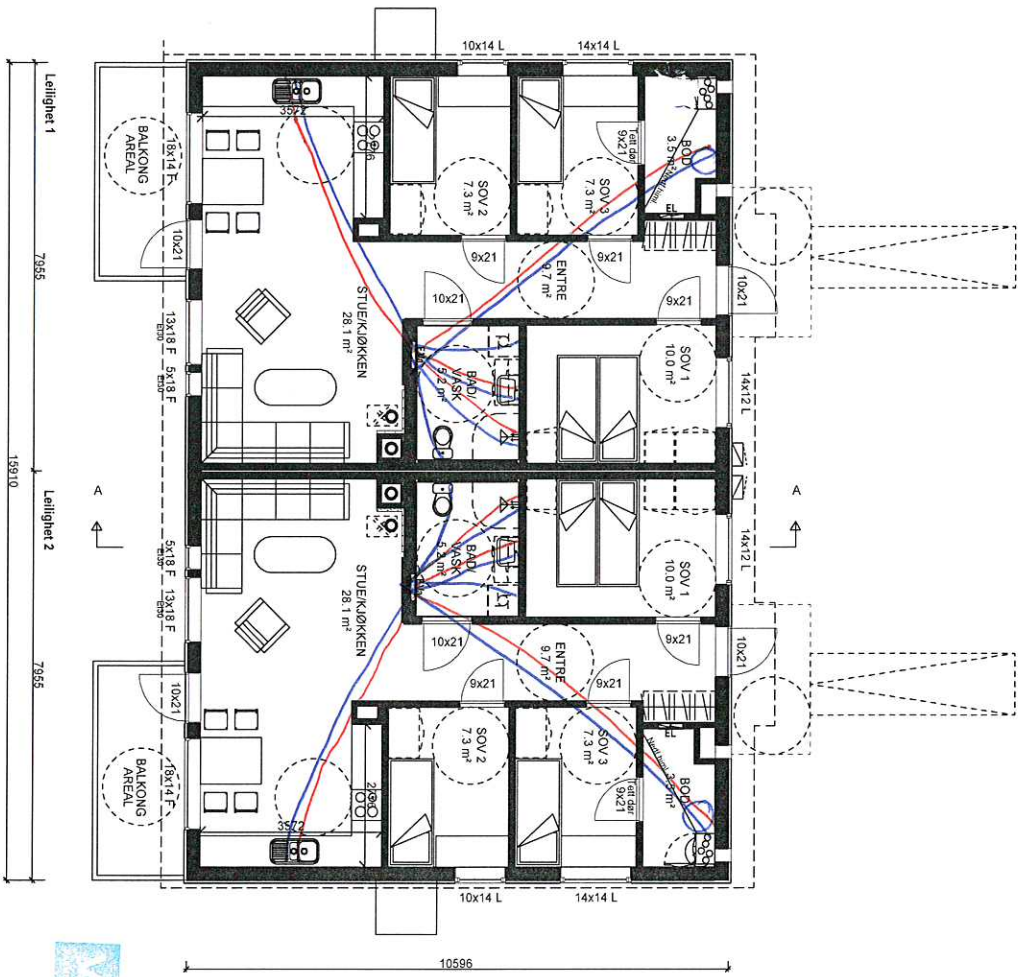

"Prosjekt"
ORION-HB

PLAN 1, etg
Denne tegning skal ikke brukes til Byggesøknad.

BoligPartner
Denne tegning tilhører BoligPartner AS og kan ikke benyttes uten skriftlig samtykke

Tiltakshaver :

Byggeplass :

Stendal WSA AS
Blomhøllveien 5911 ALVERSUND
E-post: svws@online.no
Org. Nr. 950 626 180

25/9-18

MAL 1 : 100

Dato 01.08.18 Sign. TK

Pnr.:
Tegnings Nr. — 502

Gnr: 141
Bnr: 85
Fnc: