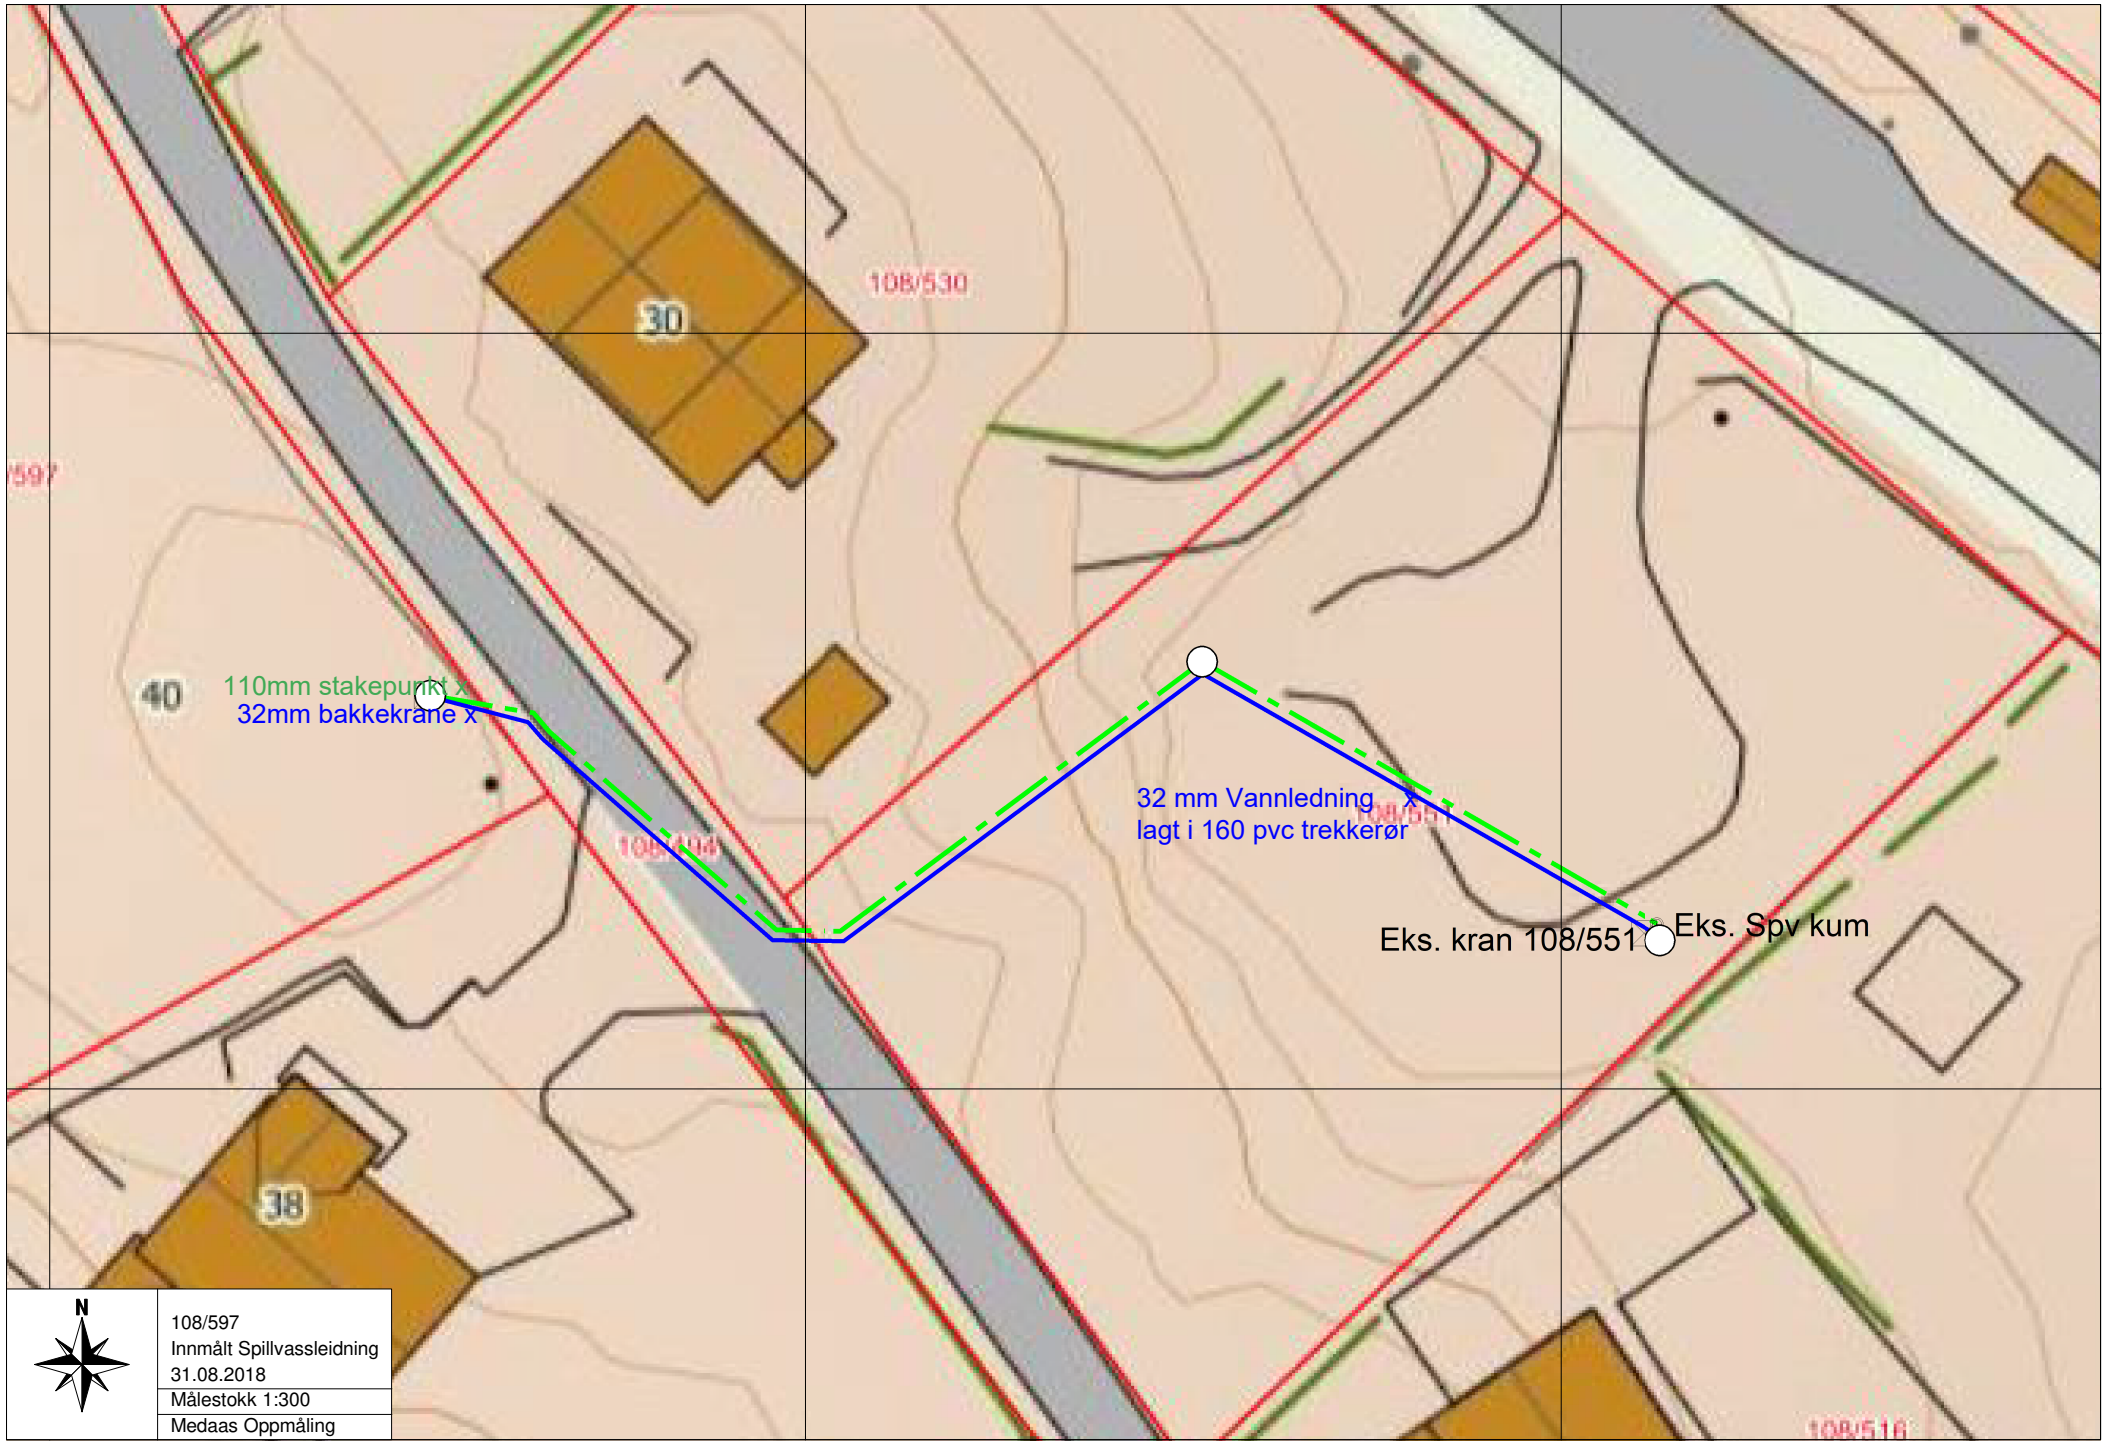
290758
6739453
290841
X 6739
108/530
30
40
110mm stakepunkt x
32mm bakkekrane x
32 mm Vannledning x
lagt i 160 pvc trekkerør
Eks. kran 108/551
Eks. Spv kum
38
108/516
N
108/597
Innmålt Spillvassleidning
31.08.2018
Målestokk 1:300
Medaas Oppmåling
6739396
Y 2907
X 6739
Y 2908