

Vedlegg nr.  
C - 1
**Opplysninger gitt i nabovarsel** sendes kommunen sammen med søknaden

(Gjenpart av nabovarsel)

Pbl § 21-3

Tiltak på eiendommen:						
Gnr.	Bnr.	Festenr.	Seksjonsnr.	Eiendommens adresse	Postnr.	Poststed
103	40			fjellangersvingane 210	5955	LINDÅS
Eier/fester				Kommune		
kyrre fjellanger				lindås		

Det varsles herved om						
<input type="checkbox"/> Nybygg	<input type="checkbox"/> Anlegg	<input type="checkbox"/> Endring av fasade	<input type="checkbox"/> Riving			
<input checked="" type="checkbox"/> Påbygg/tilbygg	<input type="checkbox"/> Skilt/reklame	<input type="checkbox"/> Innhegning mot veg	<input type="checkbox"/> Bruksendring			
<input type="checkbox"/> Midlertidig bygning, konstruksjon eller anlegg	<input type="checkbox"/> Antennesystem	<input type="checkbox"/> Oppretting/ending av matrikkelenhet (eiendomsdeling) eller bortfeste	<input type="checkbox"/> Annet			
Dispensasjon etter plan- og bygningsloven kapittel 19						
<input type="checkbox"/> Plan- og bygningsloven med forskrifter	<input type="checkbox"/> Kommunale vedtekter	<input checked="" type="checkbox"/> Arealplaner	<input type="checkbox"/> Vegloven	Vedlegg nr. B -		

Arealdisponering		
Sett kryss for gjeldende plan		
<input type="checkbox"/> Arealdel av kommuneplan	<input type="checkbox"/> Reguleringsplan	<input checked="" type="checkbox"/> Bebyggelsesplan
Navn på plan		


Beskriv nærmere hva nabovarslet gjelder
gjelder bygging av ny garasje inntil bolig . den som ble søkt på i 2009 smmen med bolig er aldri blitt bygget
Vedlegg nr. Q -

Spørsmål vedrørende nabovarsel rettes til			
Foretak/tillakshaver			
kyrre fjellanger			
Kontaktperson, navn	E-post	Telefon	Mobil
kyrre	kyfj@psw.no		93056441
Søknaden kan ses på hjemmeside: (ikke obligatorisk):			

Merknader sendes til		
Eventuelle merknader skal være mottatt innen 2 uker etter at dette varsel er sendt. Ansvarlig søker/tillakshaver skal sammen med søknad sende innkomne merknader og redegjøre for ev. endringer.		
Navn	Postadresse	
Postnr.   Poststed	E-post	

Følgende vedlegg er sendt med nabovarselet				
Beskrivelse av vedlegg	Gruppe	Nr. fra - til	Ikke relevant	
Dispensasjonssøknad/vedtak	B	1 - 1	<input type="checkbox"/>	
Situasjonsplan	D	1 - 1	<input type="checkbox"/>	
Tegninger snitt, fasade	E	1 - 1	<input type="checkbox"/>	
Andre vedlegg	Q	-	<input checked="" type="checkbox"/>	

Underskrift		
Tilsvarende opplysninger med vedlegg er sendt i nabovarsel til berørte naboer og gjenboere. Mottagere av nabovarsel fremgår av kvittering for nabovarsel.		
Sted	Dato	Underskrift ansvarlig søker eller tillakshaver
lindås	07.08.2018	<input checked="" type="checkbox"/> Kyrre Fjellanger
		Gjentas med blokkbokstaver
		KYRRE FJELLANGER

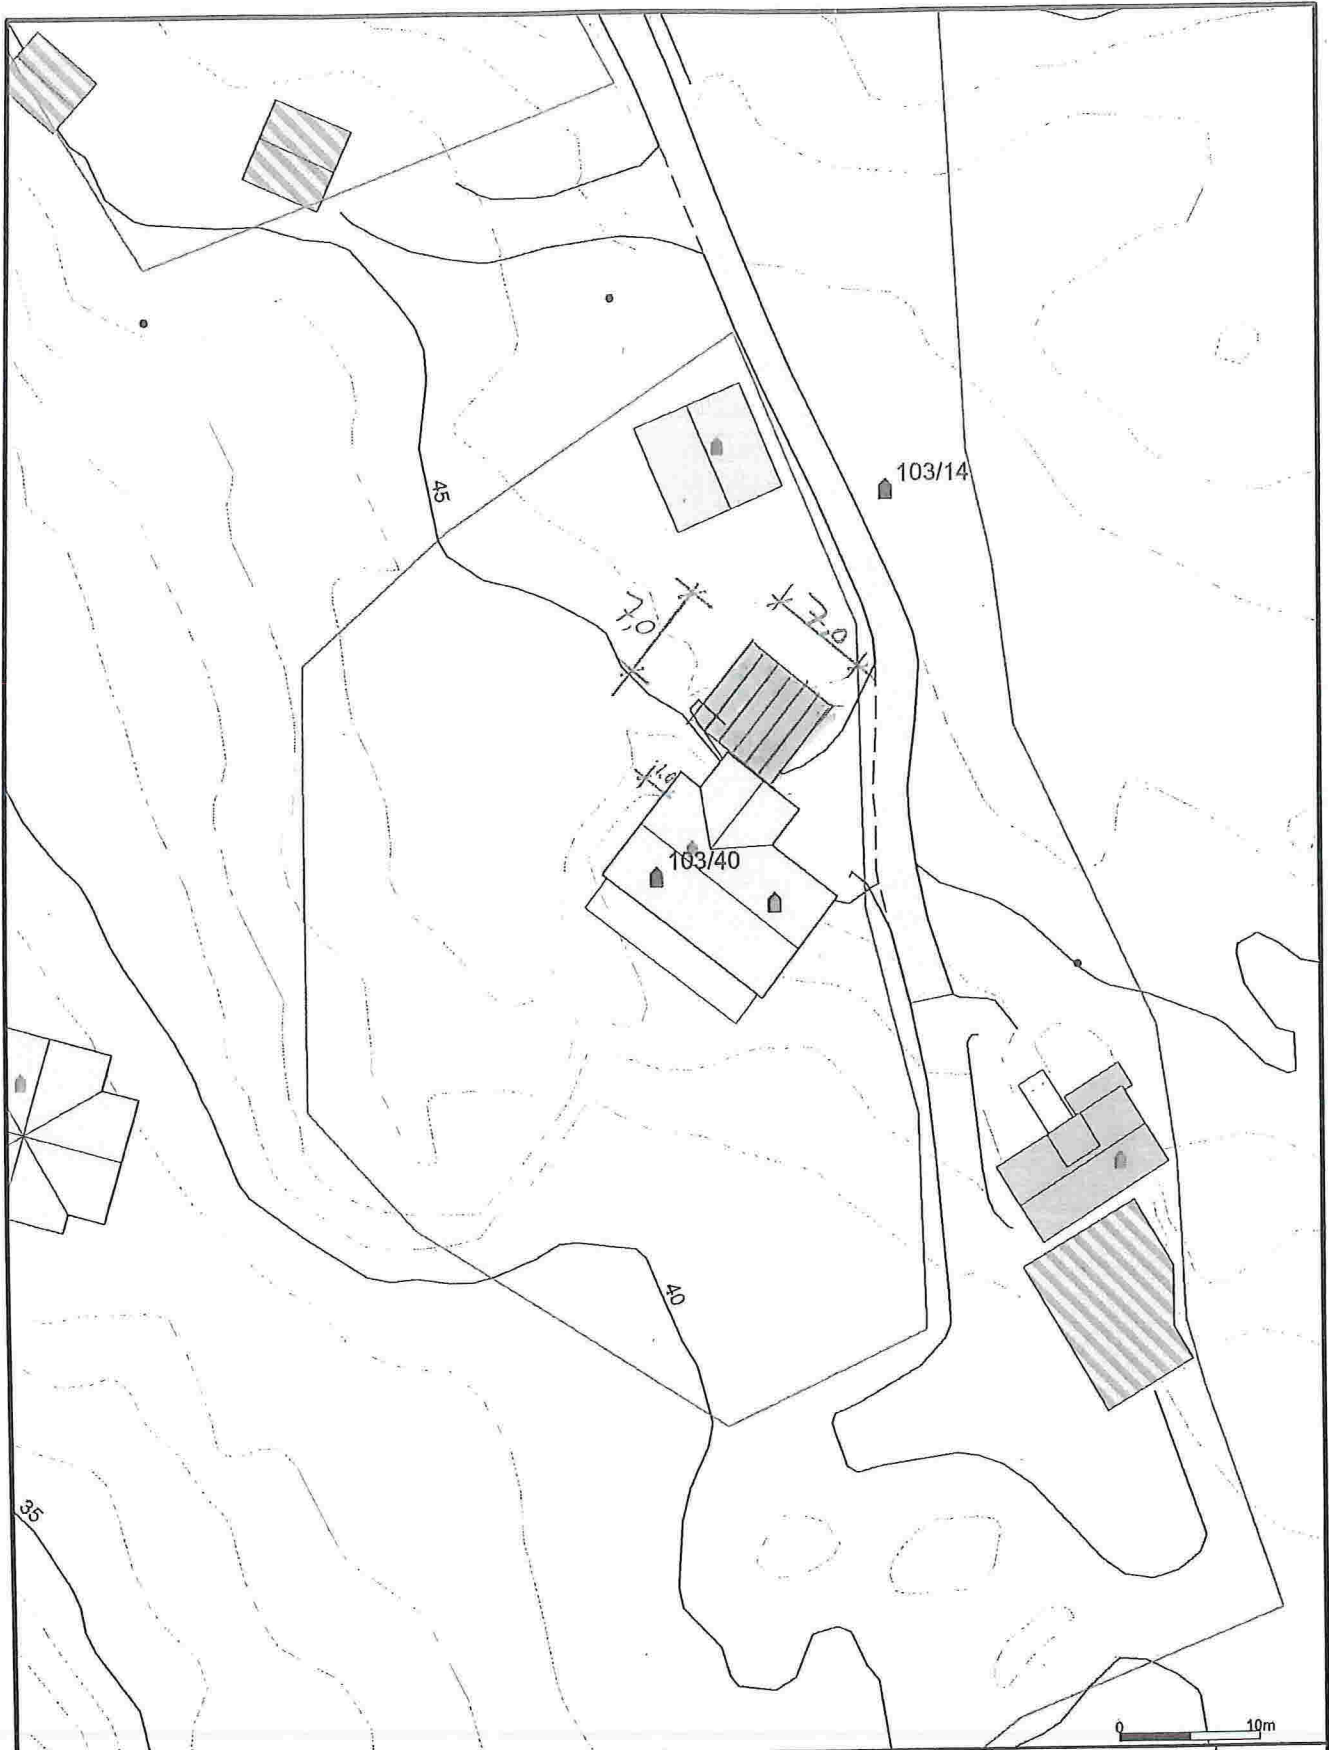

- |                         |                        |                  |
|-------------------------|------------------------|------------------|
| - - Avløp felles        | Udefinert grenser      | ■ Hytte/feriehus |
| - - Drensledning        | Terrengmålte grense    | ■ Garasje/uthus  |
| - - Overvann            | Konstruert grensepunkt | ■ Industriflager |
| → Pumpeledning spåtvann | ■ Bolig                | ■ Andre bygg     |
| → Pumpeledning vann     | ■ Bustad m/leilighet   |                  |
| - - Spåtvann            | ■ Våningshus           |                  |
| — Vannledning           | ■ Større bustader      |                  |
- Beliggenhet og høyder må oppfattes som orienterende.  
 Koordinatsystem: UTM(EUREF89) - SONE 32 (EPSG:32632)  
 Høydesystem: (EPSG:)



Lindås kommune  
Byggesaks avdeling



Dato: 2018.05.15  
Sign: Iito

Situasjonskart - gnr 103\_40

Målestokk  
1:500



### Kvittering for nabovarsel sendes kommunen sammen med søknaden

Nabovarsel kan enten sendes som rekommandert sending, overleveres personlig mot kvittering eller sendes på e-post mot kvittering. Med kvittering for mottatt e-post menes en e-post fra nabo/gjenboer som bekrefter å ha mottatt nabovarslet. Ved personlig overlevering vil signatur gjelde som bekreftelse på at varslet er mottatt. Det kan også signeres på at man gir samtykke til tiltaket.

Tiltaket gjelder						
Elendom/ byggsted	Gnr.	Bnr.	Festenr.	Seksjonsnr.	Bygningsnr.	Bolignr.   Kommune
	103	40				lindås
	Adresse fjellangersvingane 210				Postnr.	Poststed LINDÅS
					5955	

Følgende naboer har mottatt eller fått rek. sending av vedlagte nabovarsel med tilhørende vedlegg:

Nabo-/gjenboereiendom				Eier/fester av nabo-/gjenboereiendom			
Gnr.	Bnr.	Festenr.	Seksjonsnr.	Eiers/festers navn	Dato sendt e-post		
103	14			knut fjellanger			
Adresse fjellangersvingene 208				Adresse fjellangersvingene 208		Kvittering vedlegges	
Postnr.		Poststed		Postnr.		Poststedets reg.nr.	
5955		LINDÅS		5955		LINDÅS	
Personlig kvittering for		Dato	Sign.	Personlig kvittering for		Dato	Sign.
<input checked="" type="checkbox"/> mottatt varsel		14/8-18	<i>Knut Fjellanger</i>	<input checked="" type="checkbox"/> samtykke til tiltaket		14/8-18	<i>Knut Fjellanger</i>

Nabo-/gjenboereiendom				Eier/fester av nabo-/gjenboereiendom			
Gnr.	Bnr.	Festenr.	Seksjonsnr.	Eiers/festers navn	Dato sendt e-post		
103	28			kjell johannes fjellanger			
Adresse fjellangersvingane 212				Adresse fjellangersvingane		Kvittering vedlegges	
Postnr.		Poststed		Postnr.		Poststedets reg.nr.	
5955		LINDÅS		5955		LINDÅS	
Personlig kvittering for		Dato	Sign.	Personlig kvittering for		Dato	Sign.
<input checked="" type="checkbox"/> mottatt varsel		14/8-18	<i>Kjell Fjellanger</i>	<input checked="" type="checkbox"/> samtykke til tiltaket		14/8-18	<i>Kjell Fjellanger</i>

Nabo-/gjenboereiendom				Eier/fester av nabo-/gjenboereiendom			
Gnr.	Bnr.	Festenr.	Seksjonsnr.	Eiers/festers navn	Dato sendt e-post		
Adresse				Adresse		Kvittering vedlegges	
Postnr.		Poststed		Postnr.		Poststedets reg.nr.	
Personlig kvittering for		Dato	Sign.	Personlig kvittering for		Dato	Sign.
<input type="checkbox"/> mottatt varsel				<input type="checkbox"/> samtykke til tiltaket			

Det er per dags dato innlevert rekommandert sending til ovennevnte adressater.

Samlet antall sendinger: 2 Sign. 