


D-1

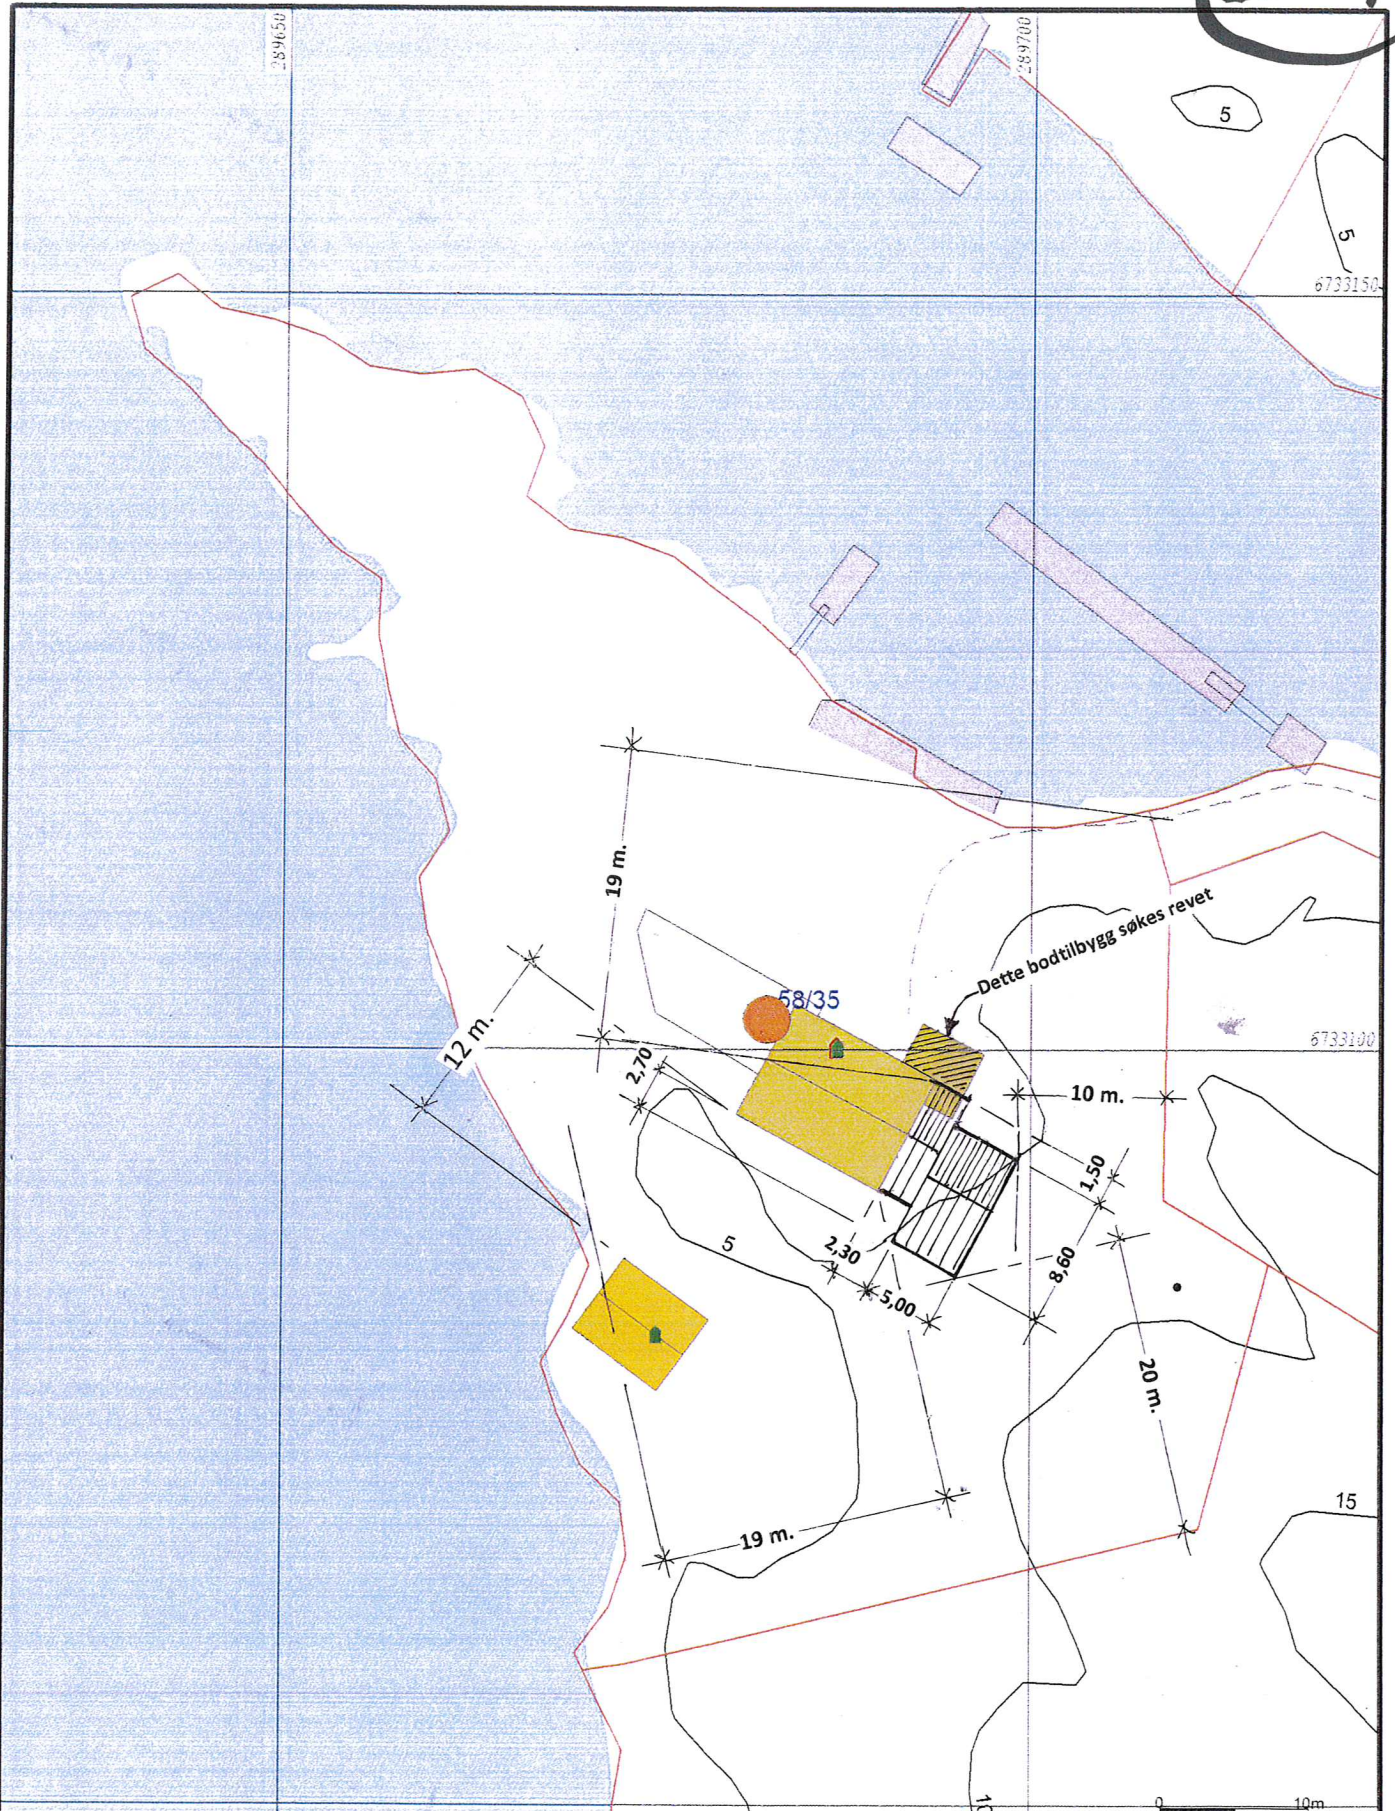

- Målte Grenser
 - Registrerte Grenser
 - Udefinert grenser
 - Terrangmålte grense
 - Konstruert grensepunkt
 - Bustad m/leilighet
 - Våningshus
 - Større bustader
 - Hytte/feriehus
 - Garasje/uthus
 - Industri/lager
 - Andre bygg
- Beliggenhet og høyder må oppfattes som orienterende.
 Koordinatsystem: EUREF89 - SONE 32 (EPSG:25832)
 Høydesystem: NN 2000 høyder (EPSG:5941)



Lindås kommune
 Geodata avdeling

Seim, 05. 09. 2018, Arkitekt Knut Willie Jacobsen



Dato: 2018.09.27
 Sogn: 1191

Gnr 58 bnr 35

Målestokk
 1:500