


VEDLEGG D2
FRAMTIDIG SITUASJON

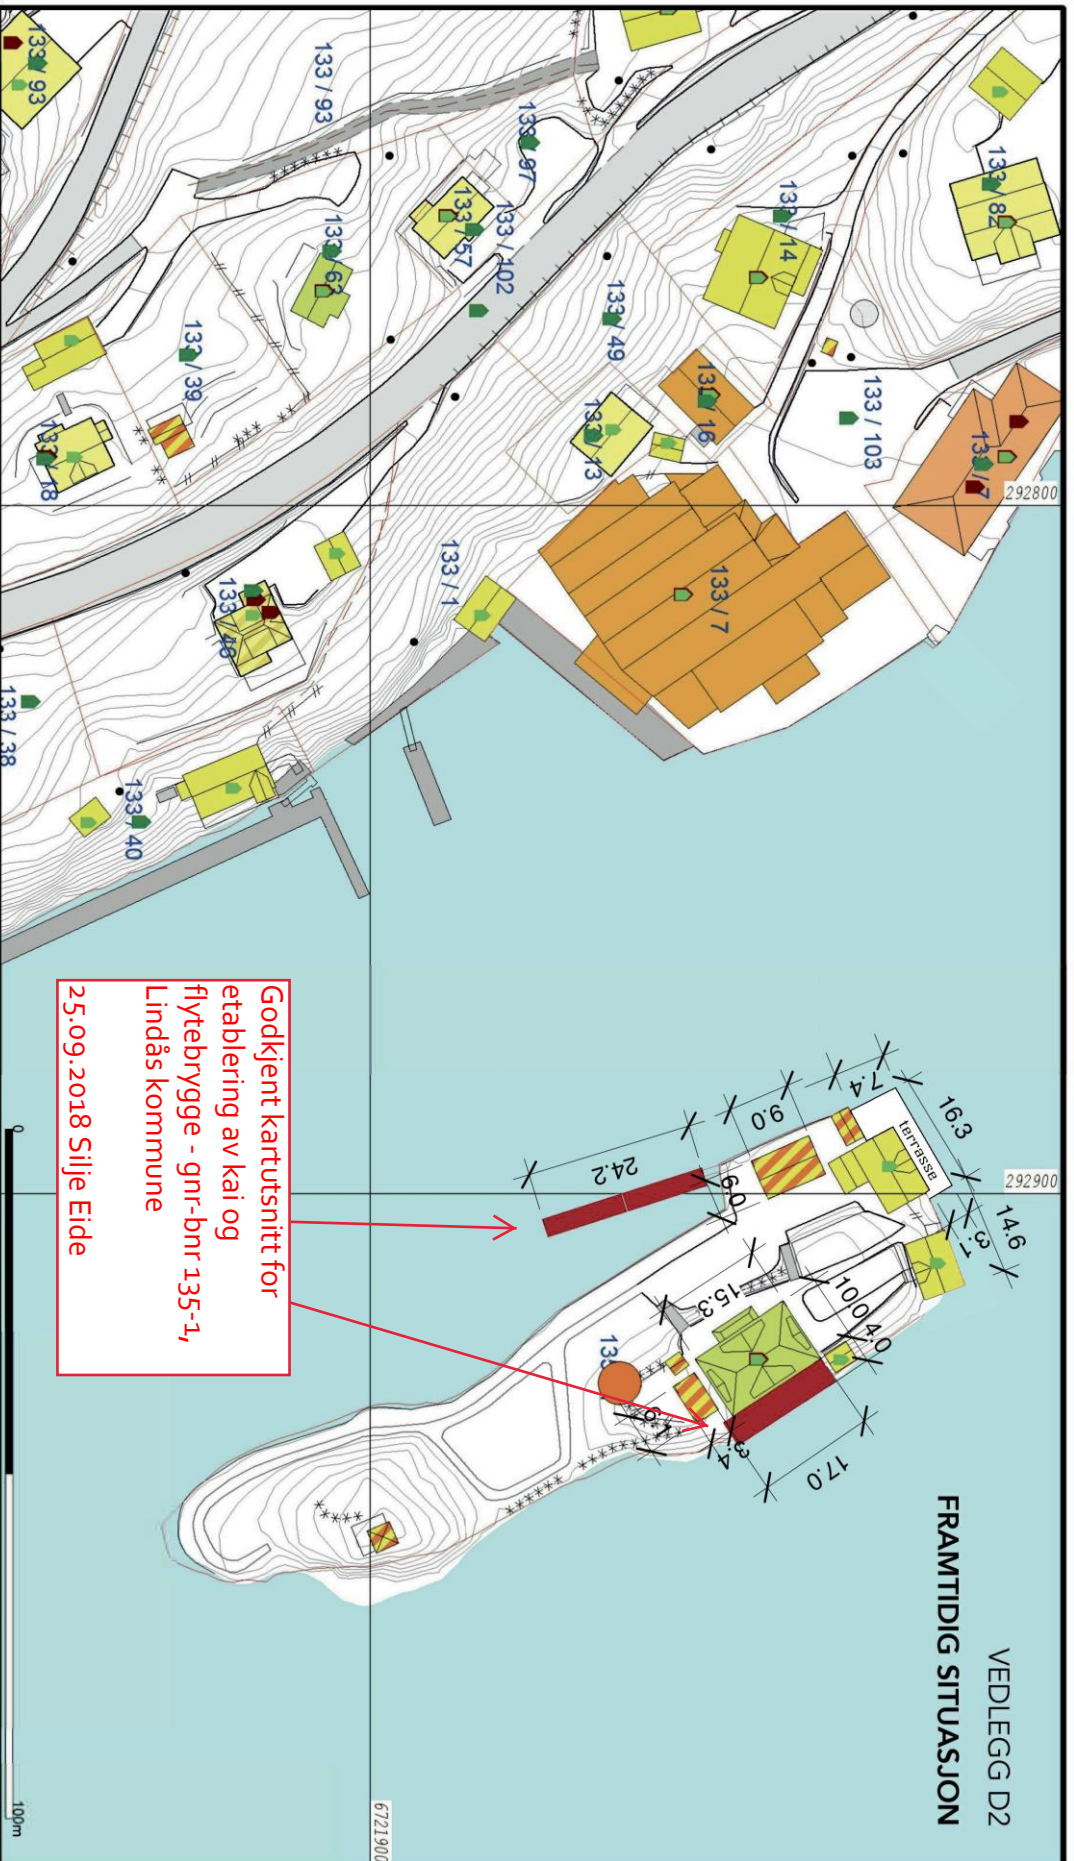

Godkjent kartutsnitt for etablering av kai og flytebrygge - gnr-bnr 135-1, Lindås kommune
25.09.2018 Silje Eide

<p>Målte Grenser</p> <p>Registrerte Grenser</p> <p>Utleiinte grenser</p> <p>Taregnakke grense</p> <p>Konstruert grenspunkt</p> <p>Bolig</p> <p>Bustad mulighet</p>	<p>Vanningshus</p> <p>Sore bustader</p> <p>Hytterehus</p> <p>Gangseihus</p> <p>Industri/lager</p> <p>Andre bygg</p>	 <p>Lindås kommune Geodata avdeling</p>	<p>Dato: 2017.06.29</p> <p>Sign: Ijel</p>	<p>Gnr 135 bnr 1</p>	<p>Målestokk 1:1000</p>
--	---	--	---	----------------------	-----------------------------

Bellegghet og høvder må oppfattes som orienterende.