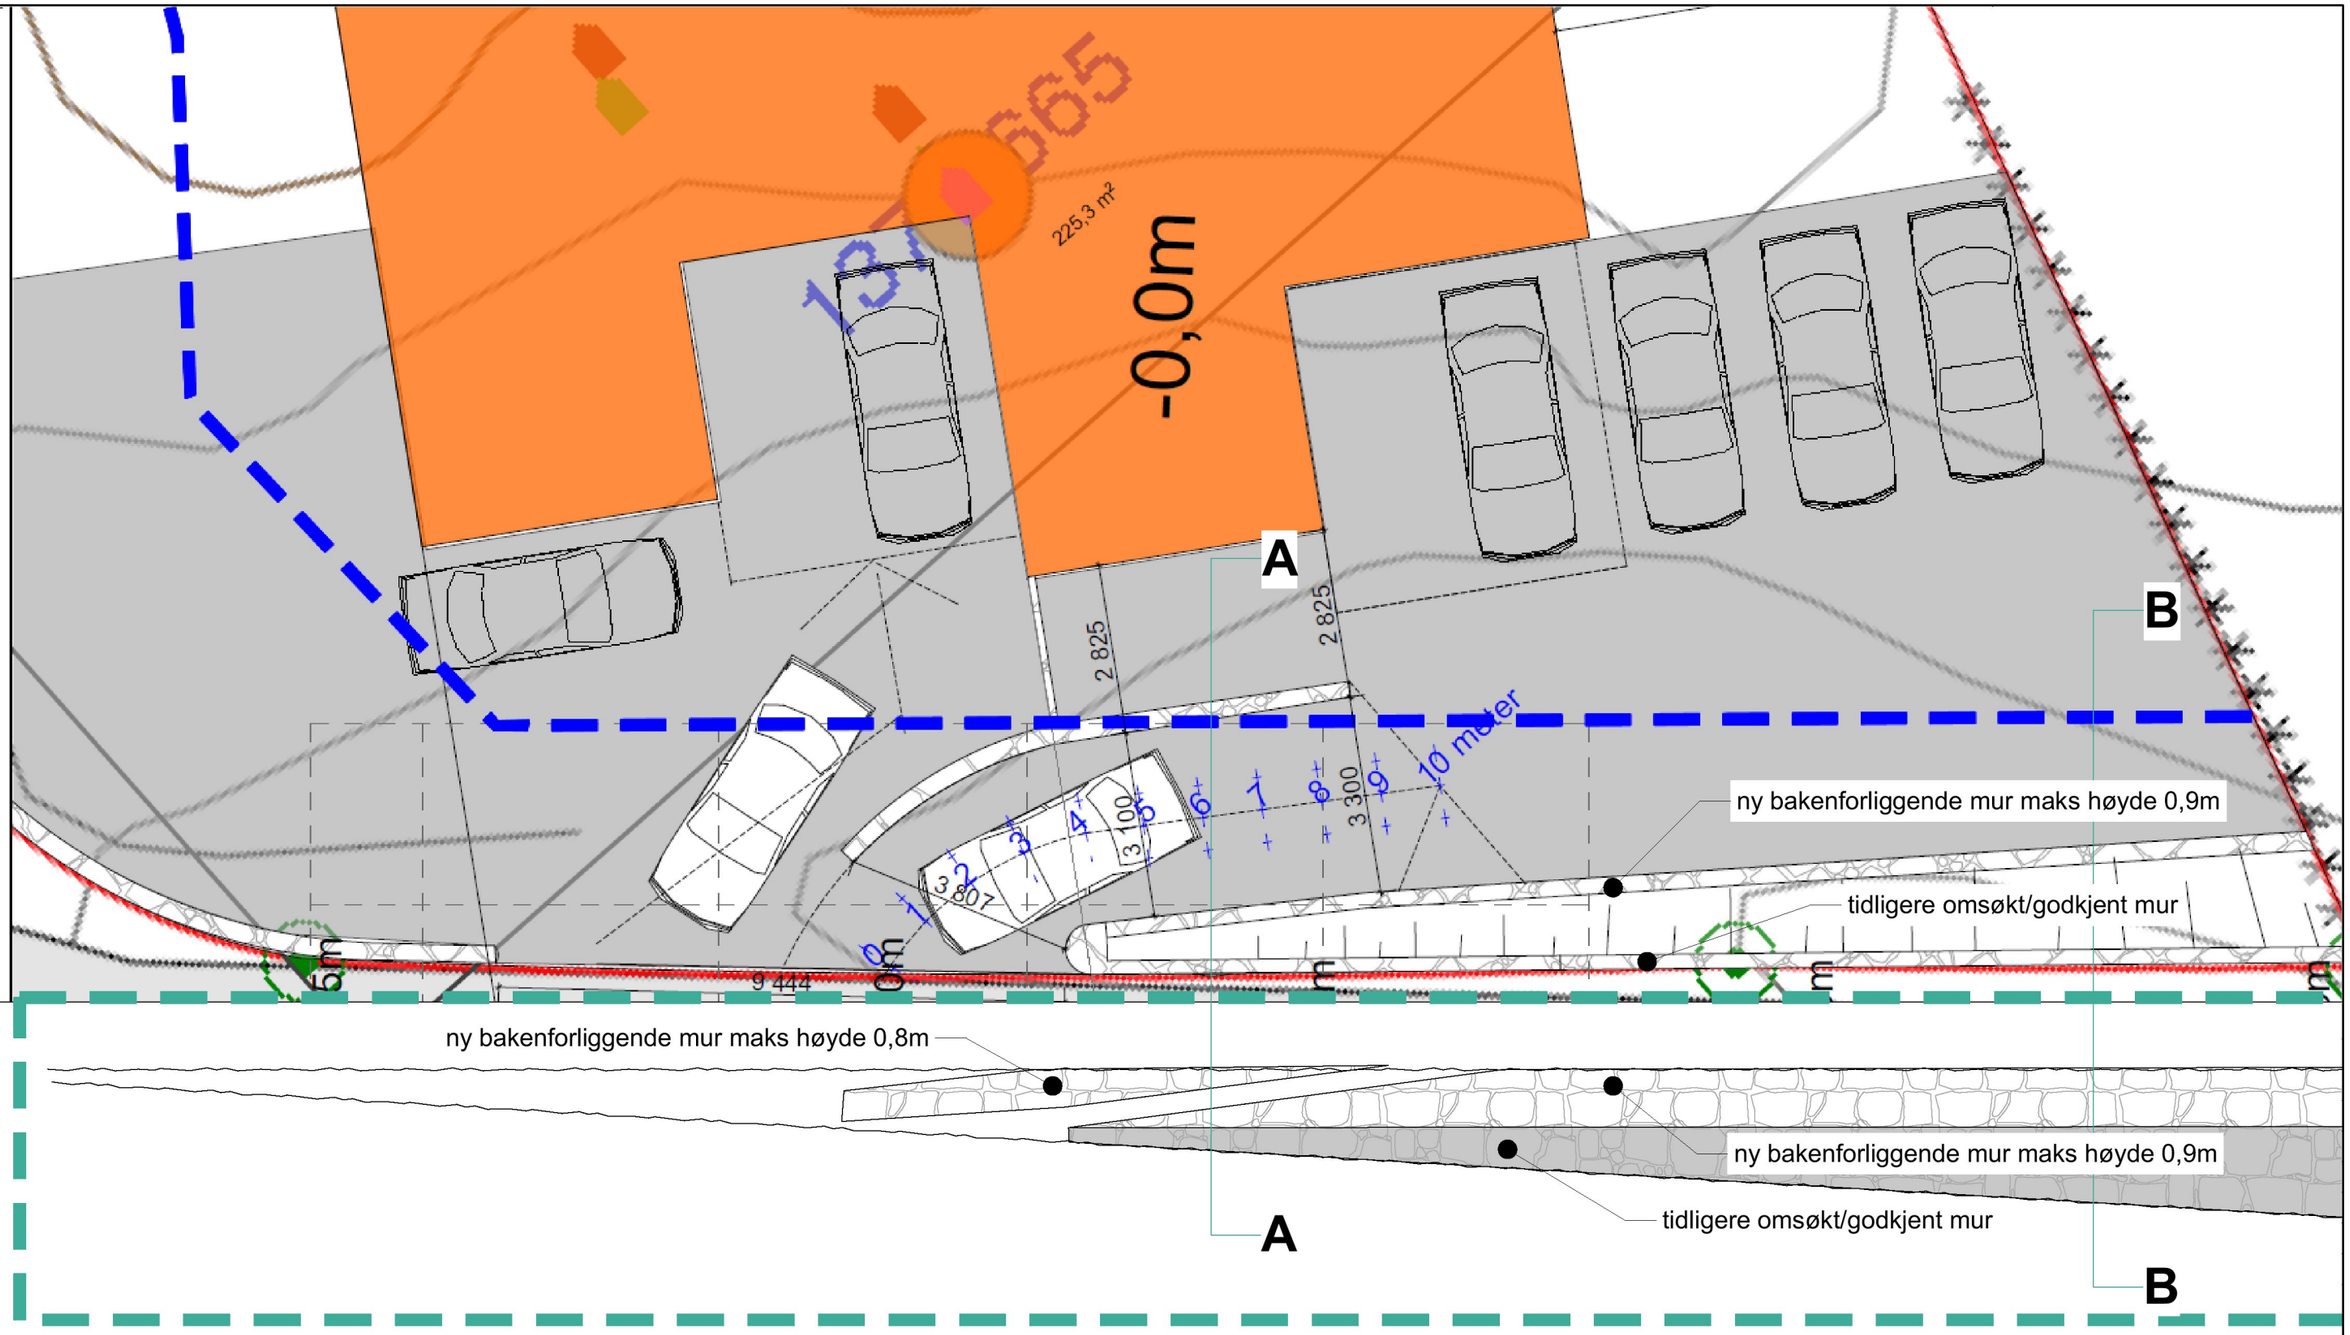
665
225,3 m²
-0,0m
A
B
2 825
2 825
10 meter
3 100
3 300
3 807
9 444
ny bakenforliggende mur maks høyde 0,9m
tidligere omsøkt/godkjent mur
ny bakenforliggende mur maks høyde 0,8m
ny bakenforliggende mur maks høyde 0,9m
tidligere omsøkt/godkjent mur
A
B

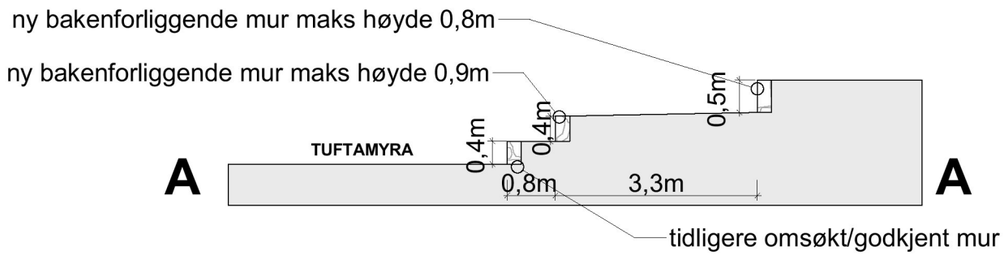
ny bakenforliggende mur maks høyde 0,8m
ny bakenforliggende mur maks høyde 0,9m
TUFTAMYRA
0,4m
0,4m
0,5m
0,8m
3,3m
A
A
tidligere omsøkt/godkjent mur

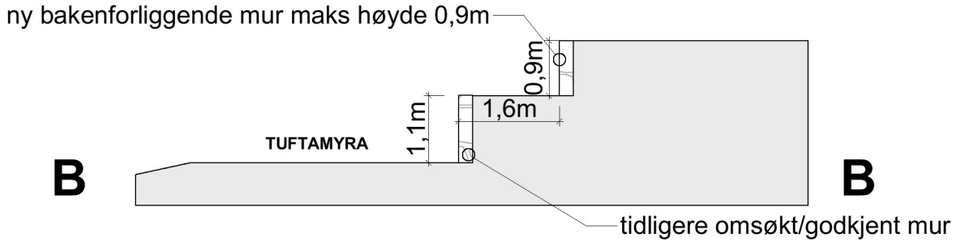
ny bakenforliggende mur maks høyde 0,9m
TUFTAMYRA
0,9m
1,6m
1,1m
B
B
tidligere omsøkt/godkjent mur

A10-01