



Punktinformasjon fra Trimble Business Center

Point ID	Easting	Northing	Points	Elevation
1	292957,765	6721743,113		10,863
2	292942,020	6721746,773		9,148
3	292927,120	6721733,306		10,263
4	292926,397	6721731,966		11,264
5	292940,426	6721701,140		13,931
6	292971,891	6721716,945		10,011

Innmålte punkter fra Trimble Business Center

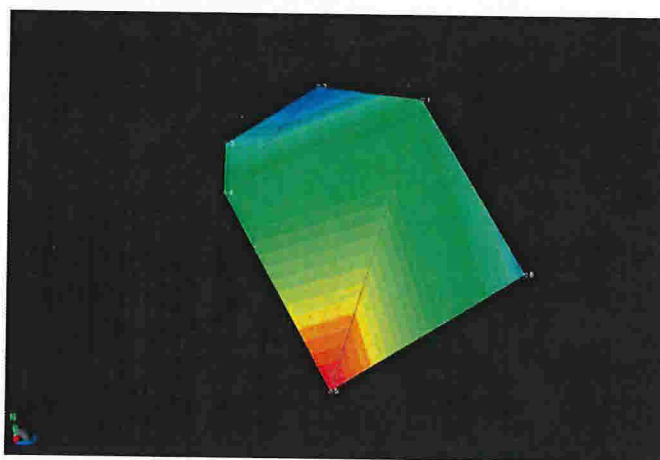

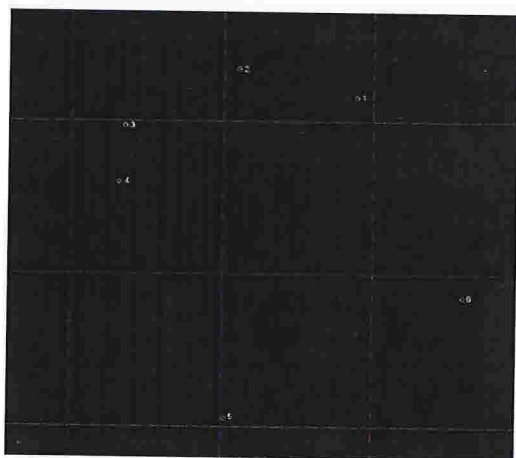

Målestokk 1: 500 ved A4 utskrift

 Utskriftsdato: 26.09.2018 12:37

 Eiendomsdata verifisert: 18.09.2018 10:59

GÅRDSKART 1256-23/1/0

 Tilknyttede grunneiendommer:

 23/1/0-23/317/0

Markslag (AR5) 7 klasser

TEGNFORKLARING	AREALTALL (DEKAR)	
Fulldyrka jord	22.9	
Overflatedyrka jord	1.4	
Innmarksbeite	0.3	24.6
Produktiv skog	68.1	68.1
Annet markslag	15.0	
Bebygd, samf., vann, bre	17.0	32.0
Ikke klassifisert	0.0	0.0
Sum	124.7	124.7

Kartet viser valgt type gårdskart for eiendommen man har søkt på. I tillegg vises bakgrunnskart for gjenkjennelse. Arealstatistikken viser arealer i dekar for alle teiger på eiendommen. Det kan forekomme avrundingsforskjeller i arealtallene.

Ajourføringsbehov meldes til kommunen.

- Arealressursgrenser
- Eiendomsgrenser
- Driftsenterpunkt