


# Avløpssystem for 202/108

(18) side 3 av 3

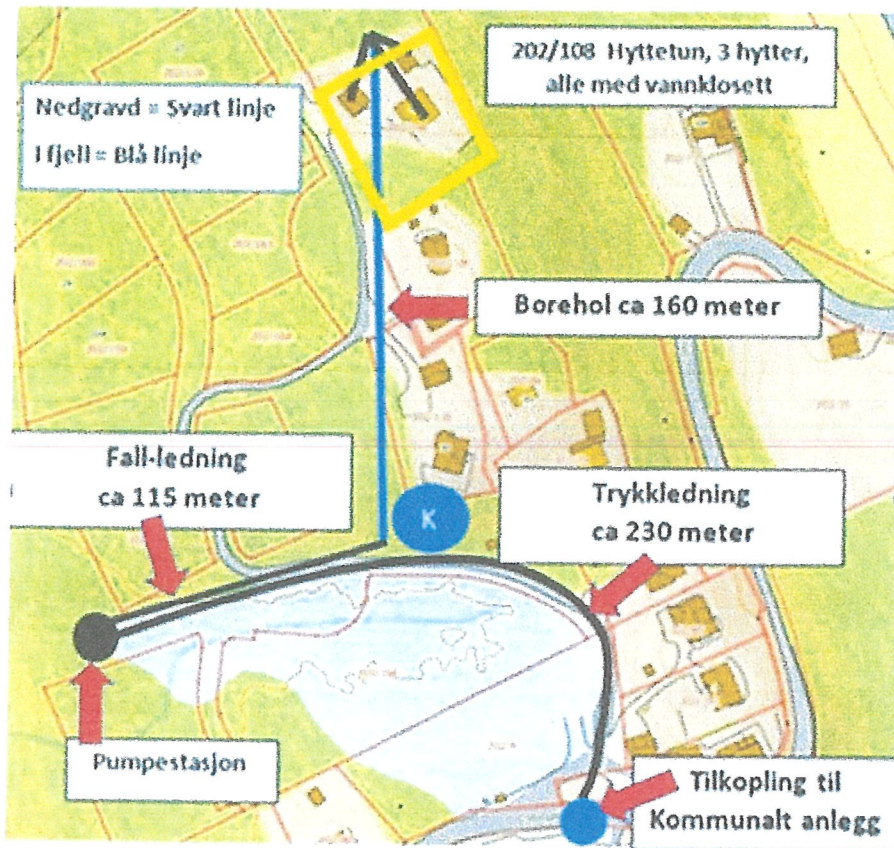

Knarvik den ...

202/3 – Geir Styve

202/108 – Pers Staff som verge for Sylvia Staff