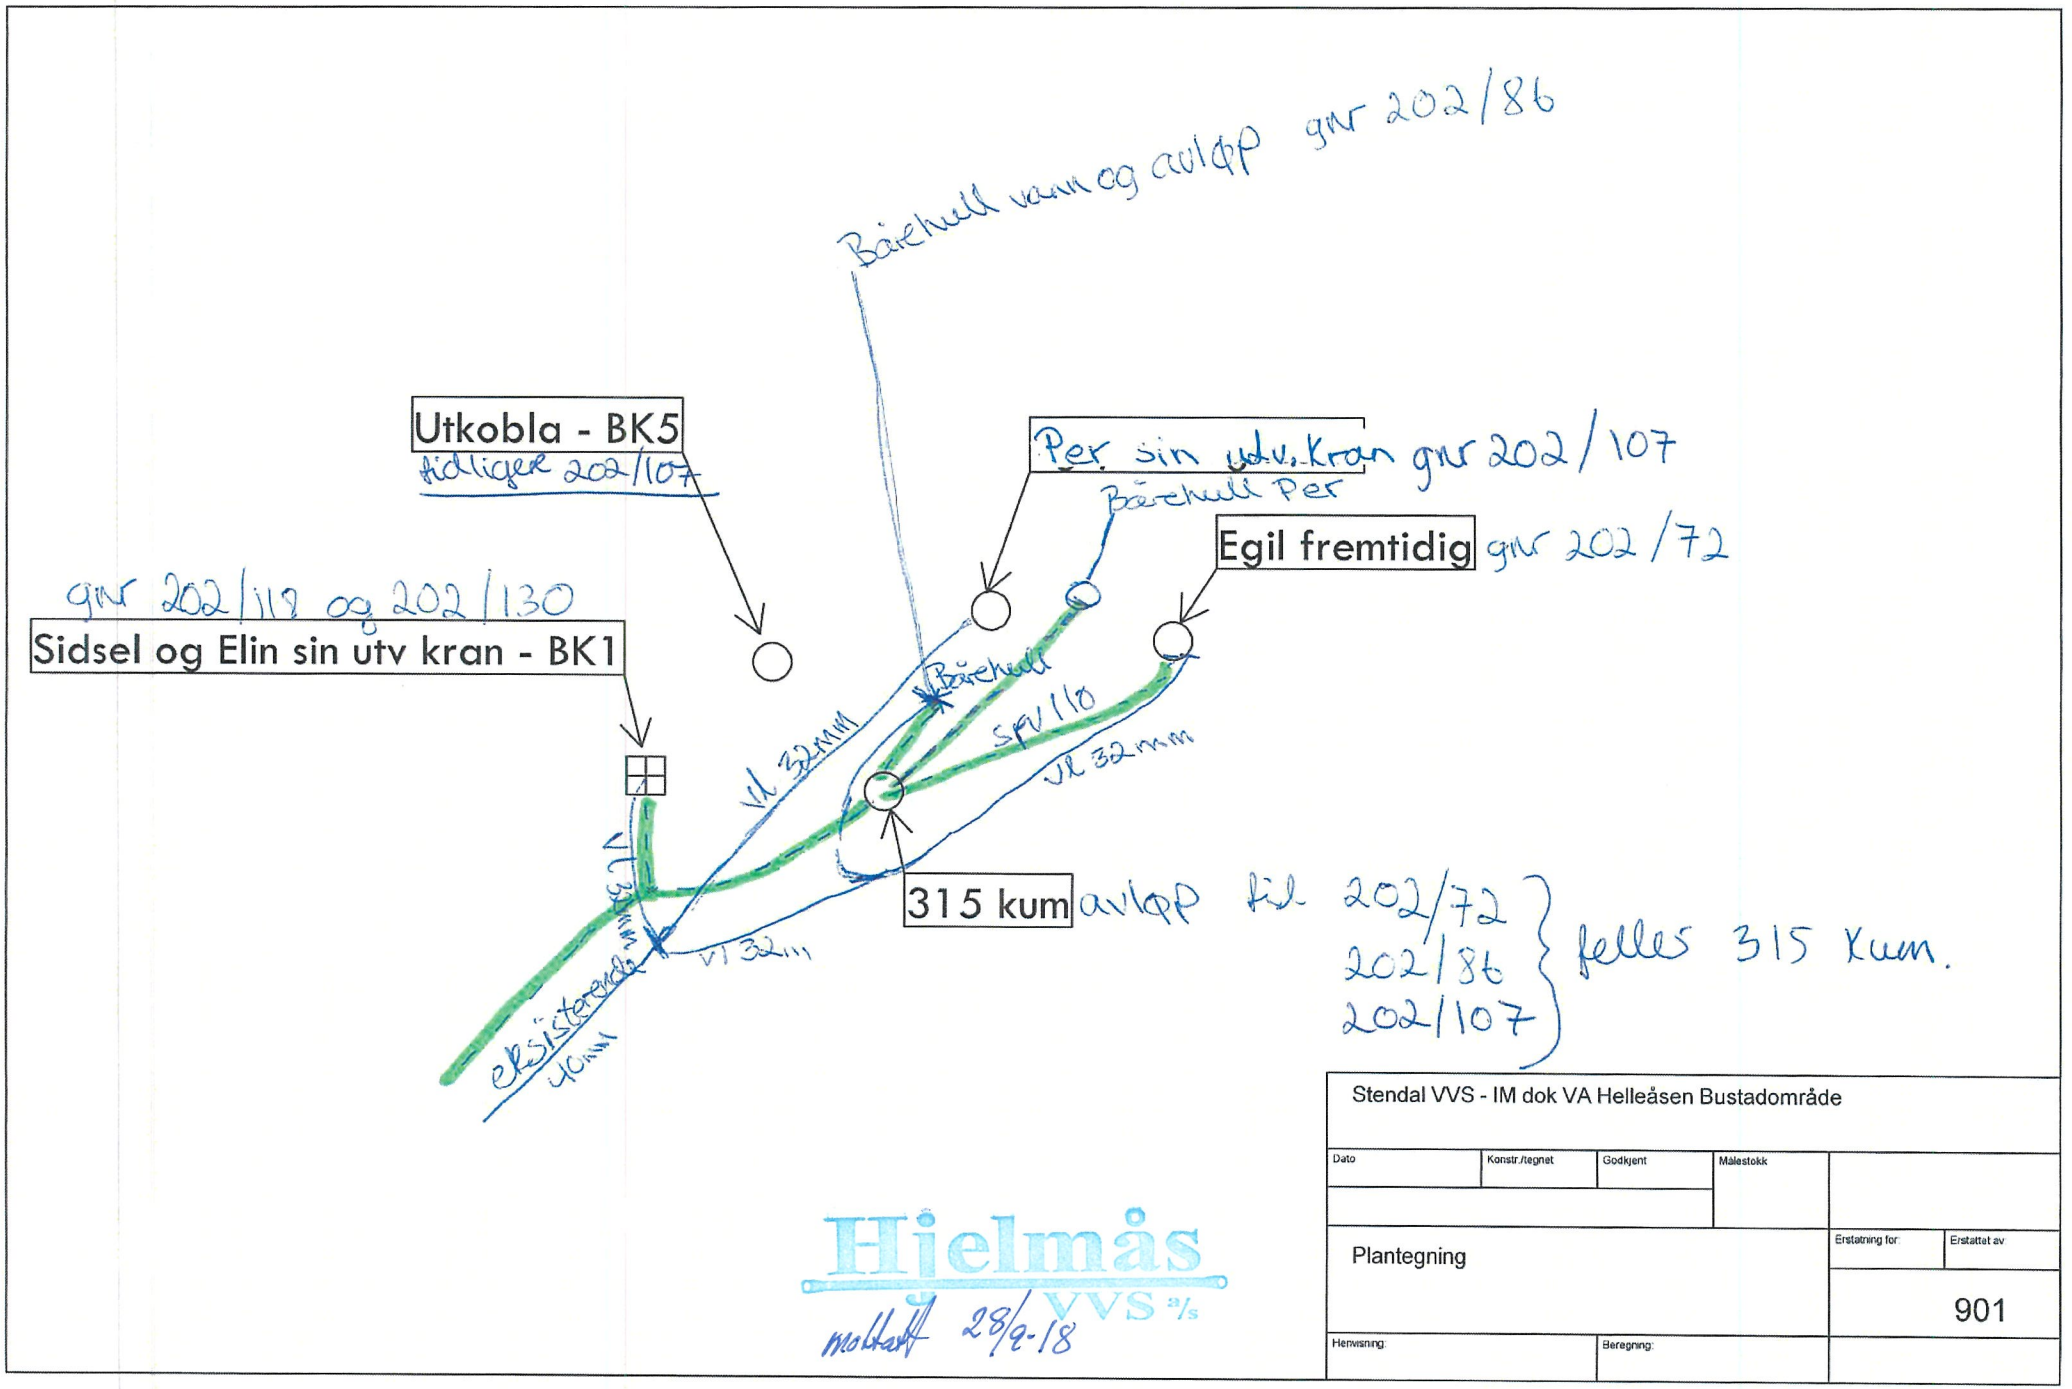

Hjelmås VVS a/s
mottatt 28/9-18

Stendal VVS - IM dok VA Helleåsen Bustadområde

Dato	Konstr./tegnet	Godkjent	Målestokk	

Plantegning

Erstatning for:	Erstattet av:
	901

Henvisning: | Beregning: