


Areal BYA		Areal BRA	
Gamle + NYTT BYA	211,7m ²	Beskrivelse	Areal
		Gamle BRA	115m ²
		Nytt BRA 1. etg.	119m ²
		Nytt BRA 2. etg.	40m ²
		S-ROM (terrasse)	69,9m ²
		Gamle + NYTT BRA (Terrasse 69,9m ²)	274m ²



Snitt 1

Grunnledninger - Utv. ledninger

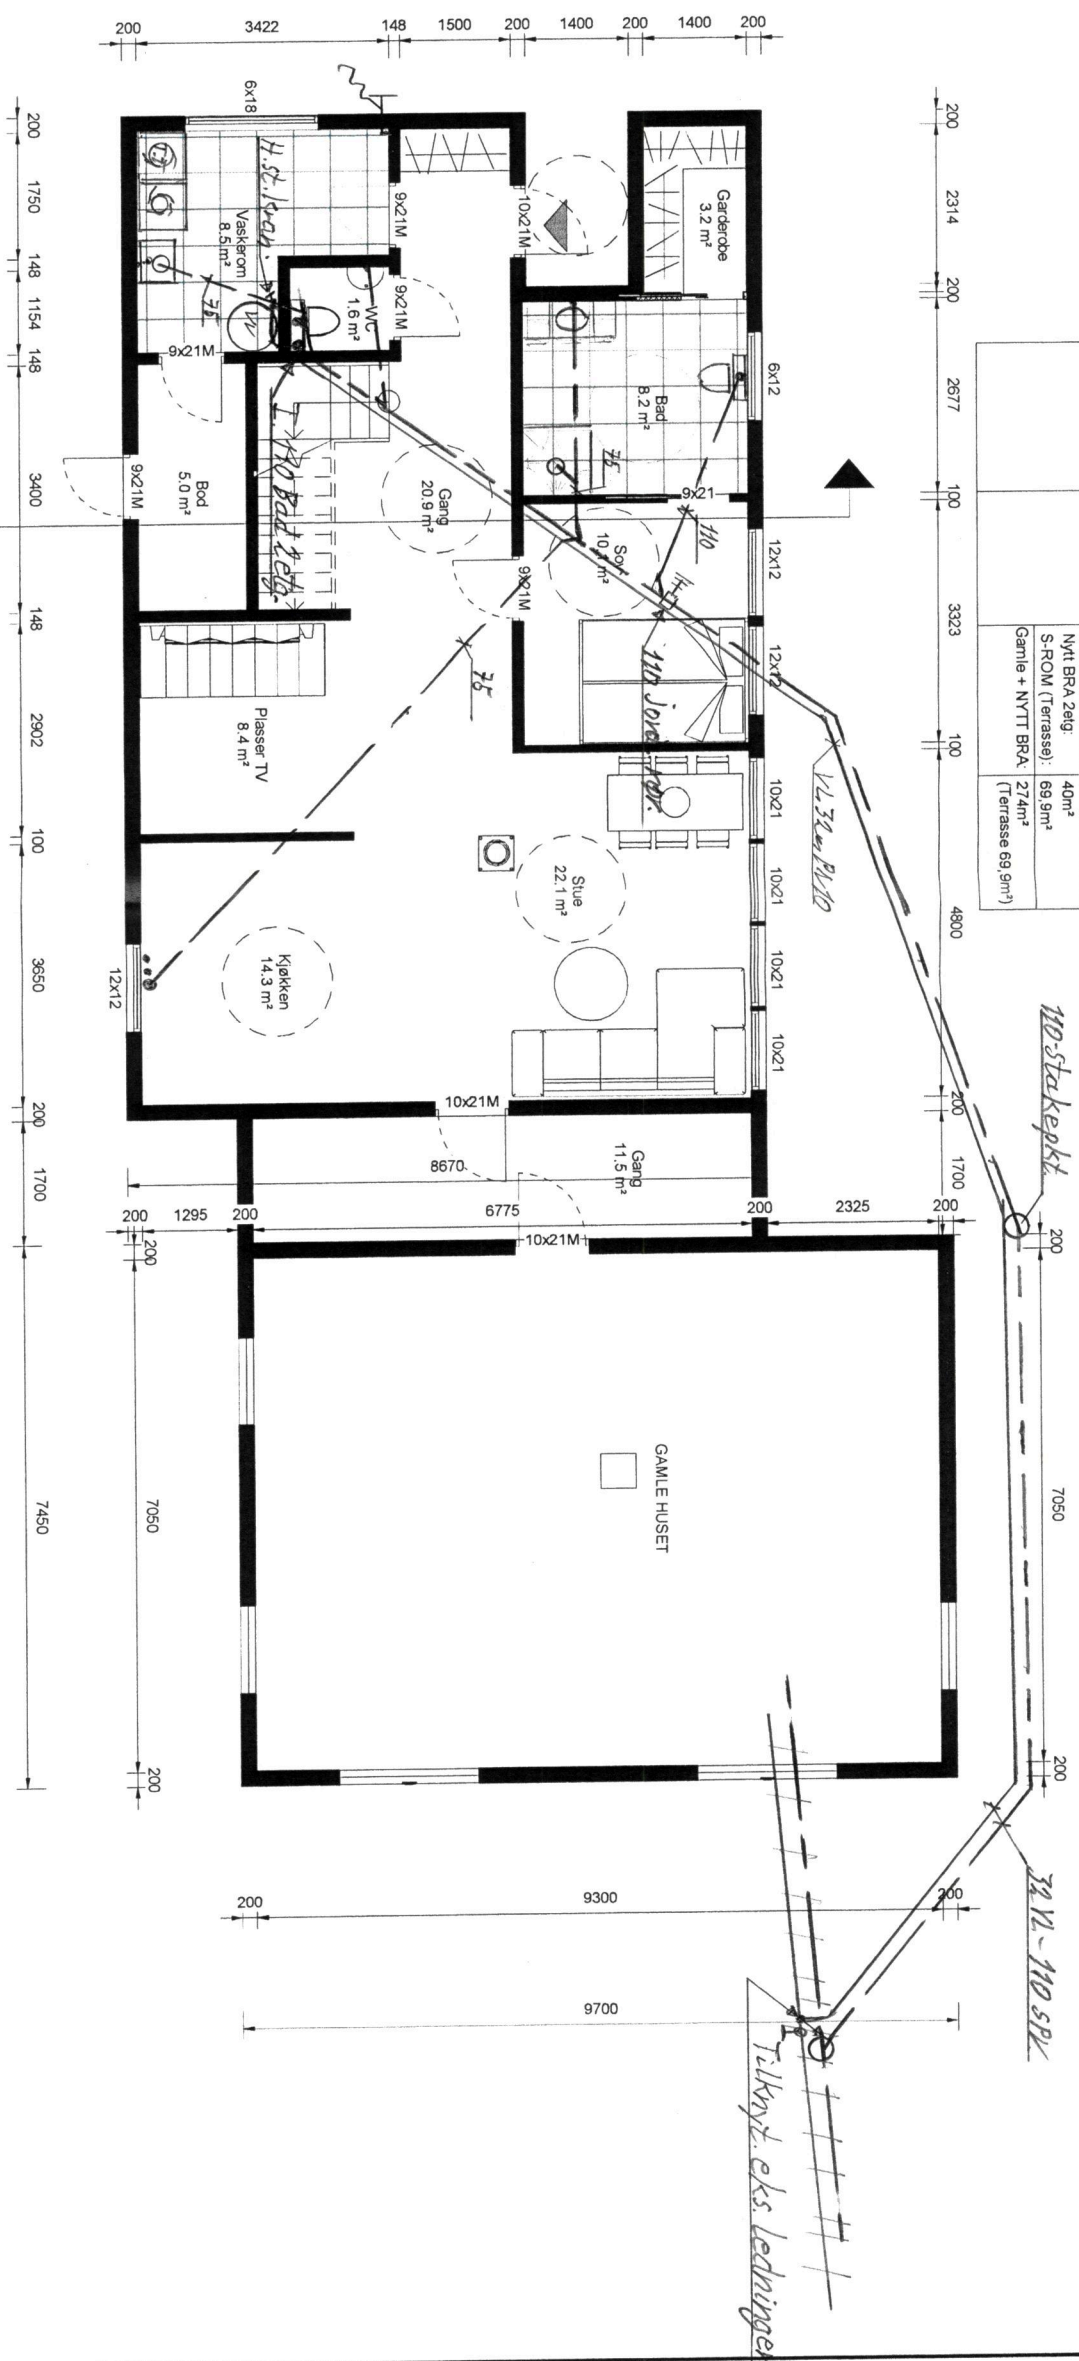

4/10-18
dN

REKNES BYGGJEVNER L.L.
 Selveg. 5986 Hostland - and. ledsl. e. 5914 Isdalstve
 Tlf: 56 16 60 60 - fax: 56 16 60 61

RB HUS
 FRA GRUNNMUR TIL FERDIG HUS

UTARBEIDET AV:	INGER JOHANNE MAGNUSSEN STEINAR RYDLAND	G.m/B nr:	172/75
TILTAKSHAVER:	Livereggen 183, 5912 Seims Lindås	KOMMUNE:	Lindås

M
mundus

TEGN. INNHOLD:	Plan 1 eig	MALESTOKK:	A3 = 1 : 100
PROSJEKT:	GENERASJONSBOLIG	PROSJEKT NR:	
ARKITEKT:		DATO:	22.08.2018
		TEGN:	
		REV:	
		TEGN.NR:	