



Lindås kommune
Geodataavdelinga
Kvernhusmyrane 20
5914 Isdalstø.

Kontrollrapport av byggplassering

Sak.nr: 2009/1720.

Kontrollrapport for byggetiltak på G.nr. 233 B.nr. 166 i Lindås kommune

Byggherre Anders Solheim, Bjørgedalen 77, 5141 Eyllingsdalen.

Ansvarleg søkjar Hindenes Hus A/S, v/Kurt Martinsen, 5993 Ostereidet.

Rapport nr:

Rapporten gjeld: Innmåling av takutstikk og altanhjørna på bustadhuset.
Kontroll er utført av ansvarleg kontrollør med nedenforstående resultat:

Samsvar	Innen gitt toleranse	Grov feil
---------	----------------------	-----------

1. Beliggenhet

Grunnmur	Ja !	Ja !	NEI*	Vedlagt koordinatliste m/utplott. Topp grovstøpt kjellar-plate, ligg på cote 111,46 m.o.h.
----------	-------------	-------------	-------------	--

Dato: Knarvik 26. 08. 2010.

Sign: Sverre Solberg.

Kopi til: Lindås Kommune, her.

Vedlegg: Koordinatliste m/utplott av grunnmurshjørnaer samt kontrollpunkt i kjeller.

Postadresse: Kvernhusmyrane 20 5914 Isdalstø.
Kvernhusmyrane 20 5914 Isdalstø
E-post: postmottak@lindas.kommune.no

Besøksadresse: Rådhuset, Kvernhusmyrane 41, 5914 ISDALSTØ.

Telefon: 56 37 50 00
Telefaks: 56 37 50 01
Heimeside: www.lindas.kommune.no

Bankkonto: 7413 05 01005
Organisasjons: 935 084 733
Kartside: www.nordhordlandskart.no



	Målte Grenser		Storre bustader
	Registrerte Grenser		Hytte feriehuis
	Udefinert grenser		Garasje uthus
	Terrengmålte grense		Industri/lager
	Konstruert grensepunkt		Andre bygg
	Bolig		
	Bustad m leilighet		
	Vanningshus		



Dato: 2010.08.26
 Sign: S90

Lindås kommune
 Geodata avdeling

Reguleringskart.

G.nr. 233, b.nr. 166.

N



Målestokk:
 1:250

Beliggenhet og høyder må oppfattes som orienterende.

233/165 0 0

308050

105

110

103

102

6726400

Bustadshus

100

233/166 0 0

104

101

BASE1

10m

- Målte Grenser
- Registrerte Grenser
- ∩ Udefinert grense
- ↑ Terrengmålte grense
- ∩ Konstruert grensepunkt
- Bolig
- Bustad m/leilighet
- Våningshus
- Sørre bustader
- Hytte/feriehus
- Garasje/uthus
- Industri/lager
- Andre bygg

Lindås kommune
Geodata avdeling

Innmåling av grunnmurshjørner.



Dato: 2010.08.02


Sign: 880

Truls Birkeland.

Målestokk

1:250

Beliggenhet og høyder må oppfattes som orienterende.

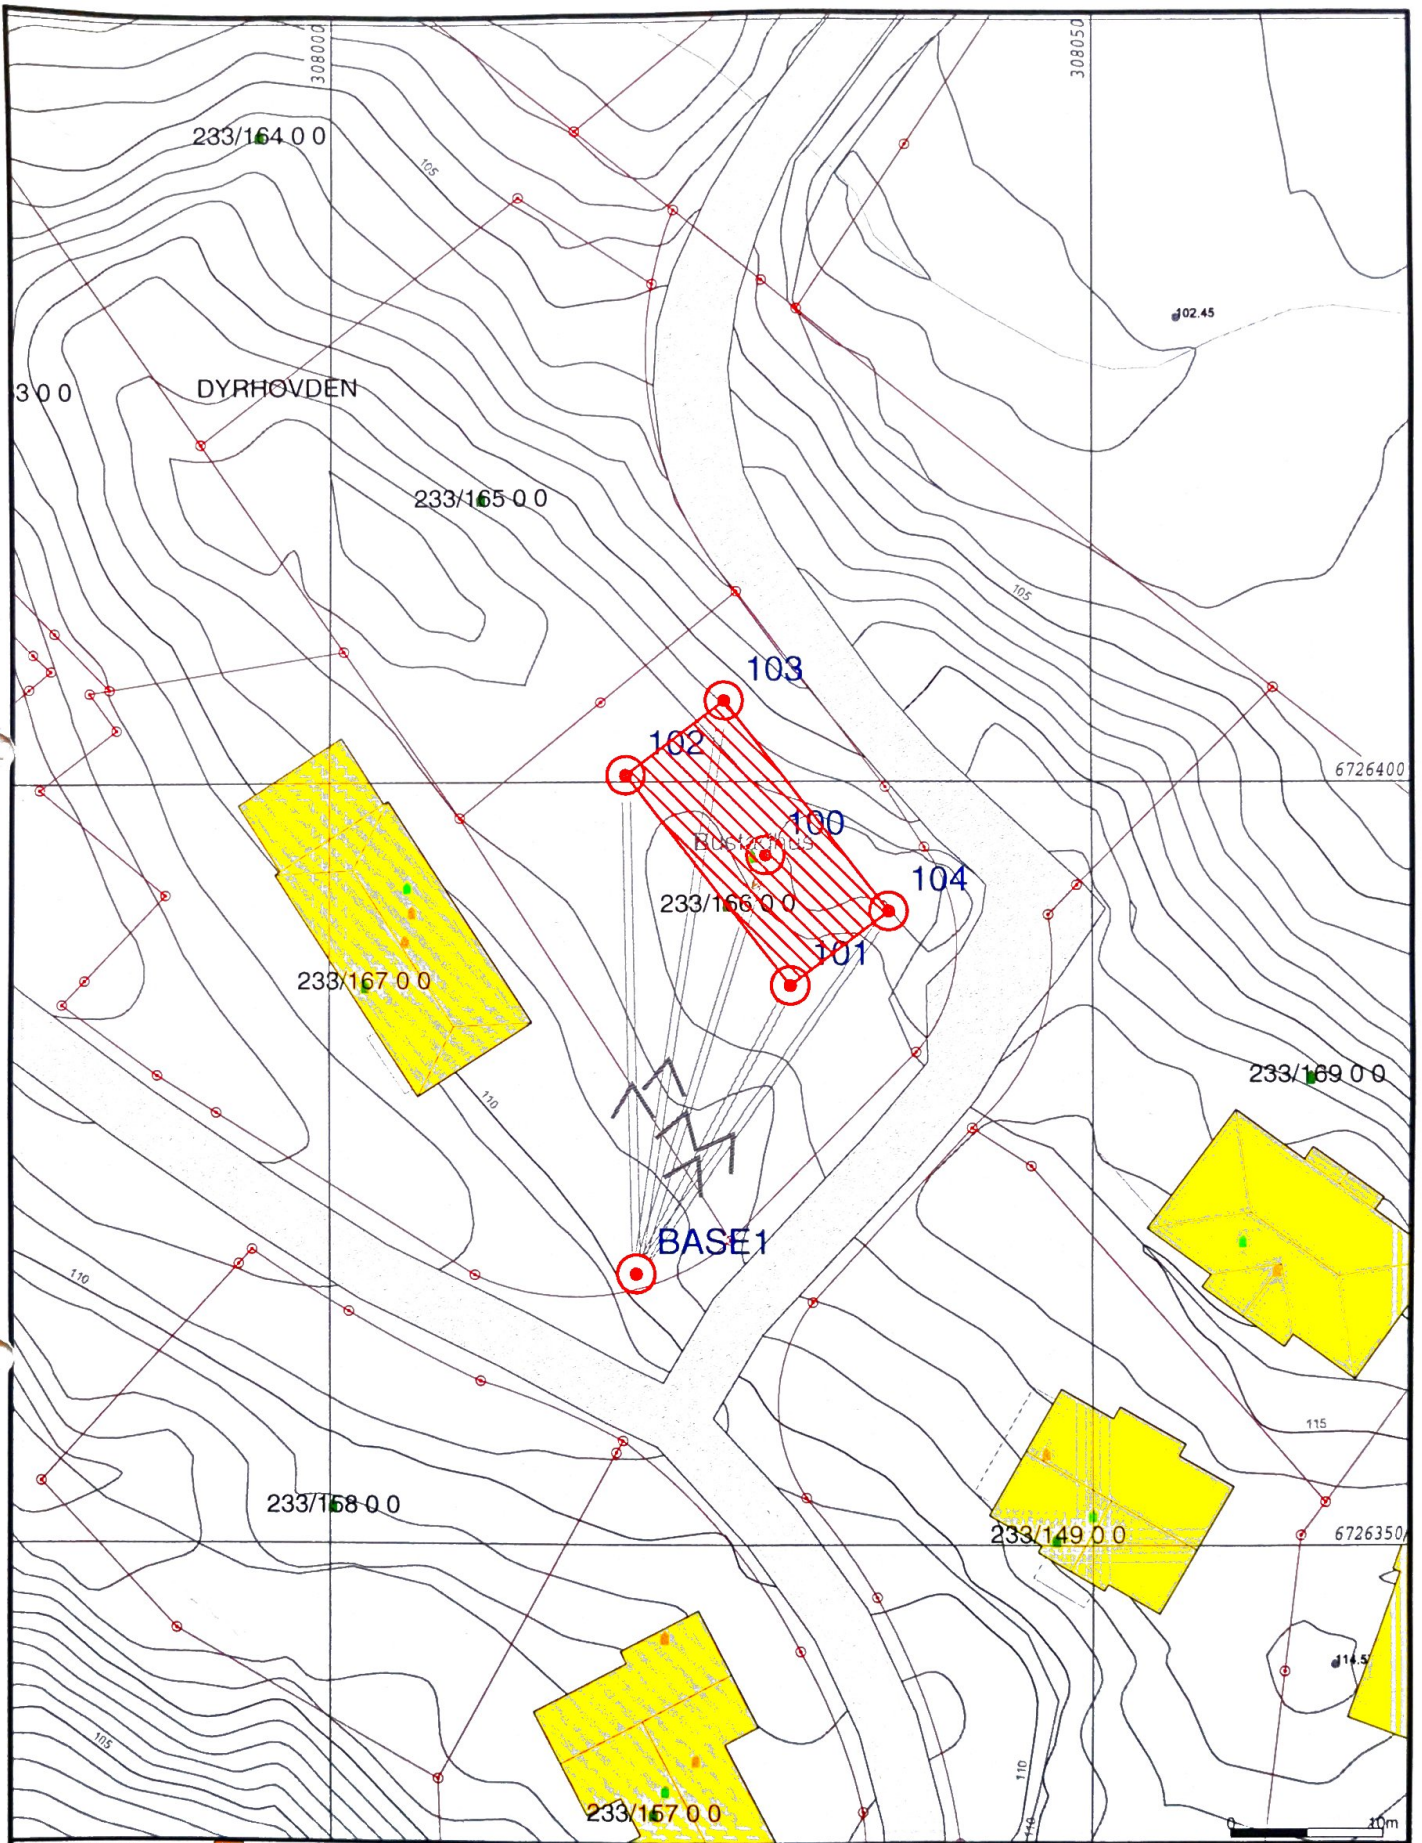

- | | |
|------------------------|-----------------|
| — Målte Grenser | Større bustader |
| — Registrerte Grenser | Hytte/feriehuis |
| Udefinert grenser | Garasje/uthus |
| Terrengmålte grense | Industri/lager |
| Konstruert grensepunkt | Andre bygg |
| Bolig | |
| Bustad m/leilighet | |
| Våningshus | |

Beliggenhet og høyder må oppfattes som orienterende.

Lindås kommune
Geodata avdeling

Innmåling av grunnmurshjørner.

Dato: 2010.08.02
Sign: 880

Truls Birkeland.

N

Målestokk
1:500

Rapport Punkt

Utlistet av: sso
Utlistet dato: 2010.08.02
Prosjektnavn: C:\Gemini\Survey\Work\233-166 Truls Birkeland Innm.gmi
Prosjektbeskrivelse:

KoordinatsystemID: EUR89 32
Koordinatsystem navn: UTM(EUREF89) - SONE 32
Datum: EUREF89
Oppdragsgiver:
Adresse:
Postnummer / sted:

	Dato:	Signatur:
Opprettet:	2010.08.02	ss0
Endret:	2010.08.02	ss0



PunktID	Tema	N-koord.	Ø-koord.	Høyde	Stat.
100		6726395.158	308028.704	111.462	U
102		6726400.448	308019.557	112.093	U
103		6726405.336	308025.989	112.064	U
101		6726386.607	308030.336	112.098	U
104		6726391.481	308036.717	112.077	U

Topp gravstøyp
Torbalingshjønna.