

14/6512


10-September-2014

SØKNAD OM TILKOPLING OG
UTFØRING AV SANITÆRANLEGG

Eg / vi søker med dette om løyve til tilkopling og utføring av sanitæranlegg i medhald av gjeldande avgiftsføresegner og reglement for sanitæranlegg.			
Til Teknisk etat i Lindås kommune			
Byggeplass/eigedom, adresse		Matr. nr.	Gnr.
Lureveien 576		5912	Seim
Eigar/festar av eigedom og sanitæranlegg		Bnr.	Parsell nr.
		155	10
Ansvarehavande foretagar		Adresse	
Hjelmås VVS AS		Leknesvegen 183	
		5915	Hjelmås
Type bygg (sett x)			
<input checked="" type="checkbox"/> Boligbygg	<input type="checkbox"/> Forretnings-/kontorbygg	<input type="checkbox"/> Industribygg	
<input type="checkbox"/> Skole/forsamlingshus	<input type="checkbox"/> Annan bygning		
Type arbeid (sett x)			
<input checked="" type="checkbox"/> Nyanlegg	<input type="checkbox"/> Omlegging	<input type="checkbox"/> Annn grøntid	
<input type="checkbox"/> Vanninstallasjonar	<input type="checkbox"/> Utvendig installasjon avløp		
<input type="checkbox"/> Vanninstallasjonar innvendig	<input type="checkbox"/> Innvendig installasjon avløp		
<p>Installasjonsarbeida vil bli utført i medhald av gjeldande lover, føresegner og reglement, eventuelt med dei endingar som måtte bli gitt ved installasjon.</p> <p>Som eigar av anlegg/eigedom vil eg rette meg etter dei til ein kvar tid gjeldande sanitær- og avgiftsføresegner.</p>			
Stad	Dato	Stad	Dato
<input checked="" type="checkbox"/> Seim	<input checked="" type="checkbox"/> Seim	Hjelmås	03.07.2014
Underskrift av eigar		Underskrift av ansvarshavande foretagar	
<input checked="" type="checkbox"/> J. Maria Rosnes		Peder Hagesaker	
<p>FOR KOMMUNEN SI HANDSAMING AV SØKNADEN - IKKJE SKRIV HER!</p>			
Vedtak			
<input type="checkbox"/> Søknaden er godkjend på følgjande vilkår		<input type="checkbox"/> Søknaden er ikkje godkjend fordi	
Stad		Dato	
Underskrift			
Anlegget er godkjend			
Stad		Dato	
Underskrift			

Vatnforsyning			
Stikkledning –	Dim i mm Ø 32	Materiale pe80	Trykkklasse PN 10
Reduksjonsventil	<input type="checkbox"/> Ja <input type="checkbox"/> Nei	Trykkforsterking	<input checked="" type="checkbox"/> Ja <input type="checkbox"/> Nei
Silt/filleranlegg	<input type="checkbox"/> Ja <input type="checkbox"/> Nei	Vatnmålar	<input type="checkbox"/> Ja <input type="checkbox"/> Nei
Anna utstyr	<input type="checkbox"/> Ja <input type="checkbox"/> Nei		
Avløp	<input type="checkbox"/> Fellessystem	<input type="checkbox"/> Deilbellsystem	
Fellesledning	Dim i mm	Materiale	Trykkklasse
Ledning for spillvatn	Dim i mm Ø110	Materiale PP	Trykkklasse PN6
Ledning for overvatn	Dim i mm	Materiale	Trykkklasse
Slamavskiljar	<input type="checkbox"/> Ja <input type="checkbox"/> Nei	Vatnvolum i m ³	Antall kummar
Anna rensetilak/-utstyr	<input checked="" type="checkbox"/> Ja <input type="checkbox"/> Nei	Kva slag Avløpsrenseanlegg	
Areal m ²			
Areal på bygget/tilbygget	Bygga areal i m ²	Leigaareal (boligbygg) i m ²	Avgiftspliktig tilleggsareal i m ²
Opparbeidd hageareal	Areal i m ²	Symjebaseng	Volum i m ³
Vassklosett	<input type="checkbox"/> Ja <input type="checkbox"/> Nei		
Teikningar vedlagt			
<input checked="" type="checkbox"/> Situasjonsplan		<input type="checkbox"/> Kjellarplan	
<input checked="" type="checkbox"/> Installasjonsteikning		<input type="checkbox"/> Etasjeplan	Oppgi antall
<input type="checkbox"/> Andre teikningar	Oppgi kva slag		
Tinglyste erklæringer vedlagt			
<input type="checkbox"/> Løve til å leggje og vedlikehalde ledningar, kummar m.v. på andre sin eigedom			
<input type="checkbox"/> Solidarsk ansvar for eigarar av felles ledningar			
<input type="checkbox"/> Rett og plikt til nødvendig service av pumpeanlegg, maskinelt utstyr m.m.			
<input type="checkbox"/> Rett for kommunen til å krevje provisonsk anlegg sett ut av funksjonen ved tilknytting til offentleg ledningsnett			
<input type="checkbox"/> Andre forhold	Kva slag		
Søknad om dispensasjon (oppgi grunn)			
Andre opplysningar (bruk om nødvendig baksida av blanketten)			

C:\Users\Jogjeir.Romarchem\Documents\10 BYGGHESTER BJARTE MONSTADVERLING OG HARRASKRISSE - TO ETASJER - ENDRINGER 2014.0620\Erling og Maria - Enebolig_1to etasjer_endringer_2014.0620.rvt

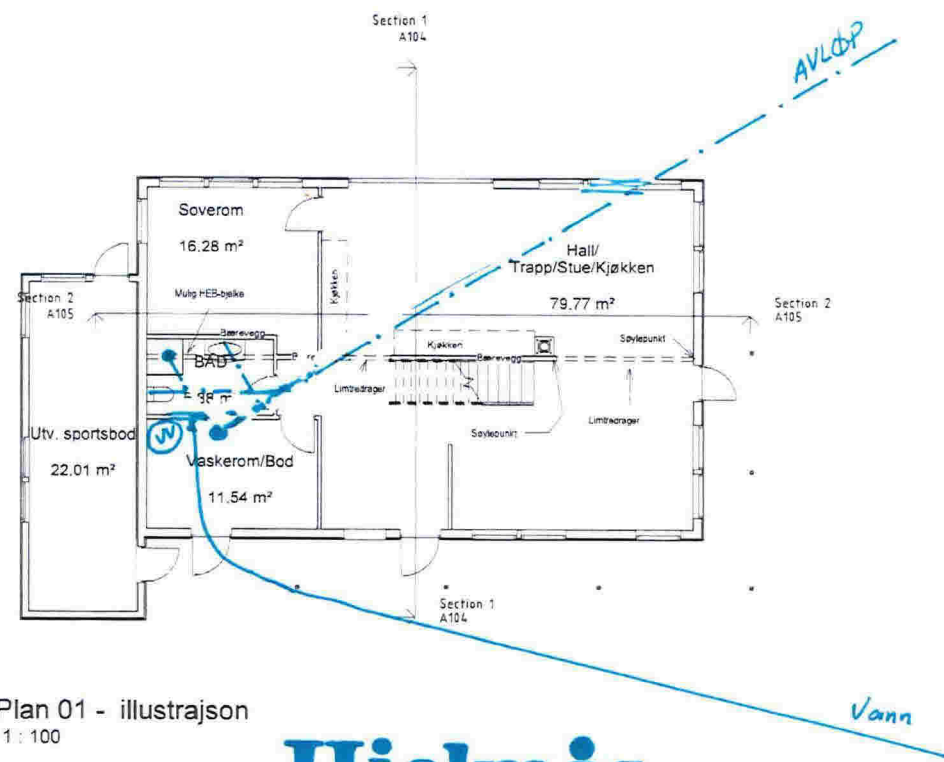

Plan 01 - illustrasjon
1 : 100

Hjelmås
VVS

2.14 3/7-14

25.06.2014 18.08.51

Rev.	Dato	Tekst	Tegn.	Kontroll

CAD-Q
ADDNODE GROUP
Funksjonsgaten Hus 5 Gaustadbuken 21 0248 Oslo
Tlf: 22 02 07 00 FAX: 22 02 07 01 WWW.CAD-Q.NO

Tegningstittel: **Tilbudsgrunnlag**
Prosjekt: 2014.2


Oppdragsgiver: **Maria og Erling Rosnes**
Tegningstittel: **Plan 1.etg**

Prosjekt: **Enebolig Vollom**

Dato: 26.06.14	Tegnet av: JR	Kontrollert av: BM	Rev. dato:
Målestokk: 1:100	Tegningsnr.: A101	Rev.:	

Q-3

C:\Users\Jager.Romarheim\Documents\18_BYGGHESTER\BJARTE MONSTADLERLING OG MARIAKISSER - TO ETASJER - ENDRINGER_2014\0620\Erting og Maria - Enebolig_1to etasjer_endringer_2014\0620.rvt

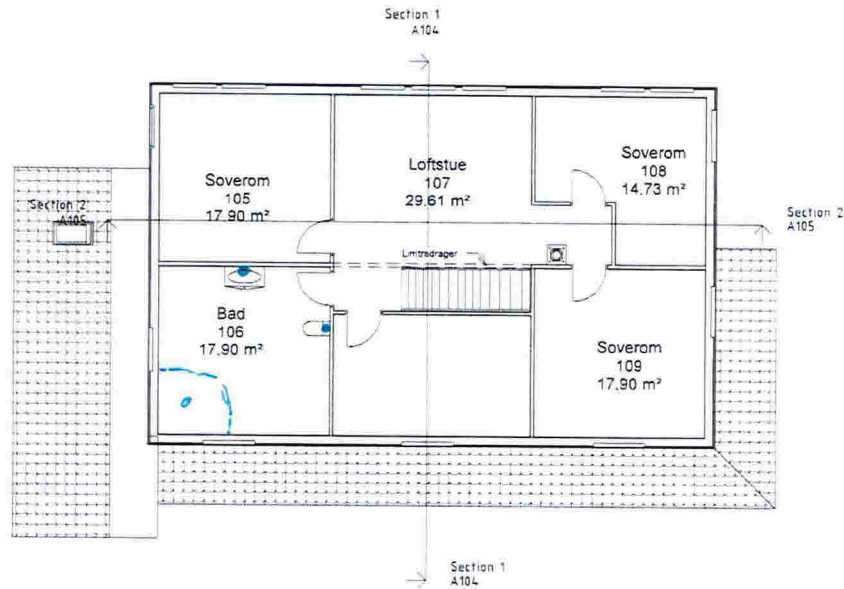

Plan 02 - illustrasjon
1 : 100

Hjelmås
VVS%

P.Hg 3/2.14

25.06.2014 18:08:51

Rev	Dato	Forskr	Tegn	Kont

CAD-Q
ADDNODE GROUP
Forkningsveien 10a 5 Gausdalveien 21 0348 DAG
TLF: 22 02 07 00 FAX: 22 02 07 01 WWW.CAD-Q.NO

Tegningsstatus: Tilbudsgrunnlag
Prosjekt: 2014.2

Oppdragsnavn: Maria og Erling Roshes
Tegningsnavn: Plan 2.etg

Prosjekt: Enebolig Vollom

Dato: 06/25/14	Tegner av: JR	Kontrollert av: BM	Rev. dato:
Skalertittel: 1:100	Tegningsnr: A102	Rev.:	

Q-4