


SKALA 1:50

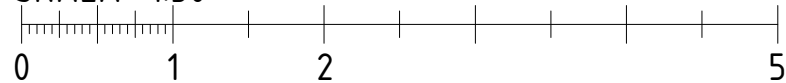

METER

Rev D: Terrasse og dør til terrasse senket 0,3 m for å stå i plan med nytt gulv i tilbygg.

Alle mål må kontrolleres på stedet.
Utførende må ta ansvar for dimensjonering og stabilitet

Tilbygg til enebolig

Gnr 137 Bnr 406, Stølsmarka 16
Lindås kommune
P. nr. 1802

Tverrsnitt

SØKNAD OM TILTAK UTEN ANSVARSRETT
Hilde Marie Frammarsvik og Ole-Jørgen Kjenes
Stølsmarka 16, 5911 Alversund

Mål 1 : 50 / A3

Tegn.nr A310

Rev D

Dato 14.9.2018

Arkitekt Mette Kyed Thorson

Sivilarkitekt MNAL Medlem av Arkitektbedriftene Org.nr 987 788 682
Kvalen 16, N-5955 Lindås Tlf +47 901 48 834 mktho@online.no