



Fasade mot sørøst

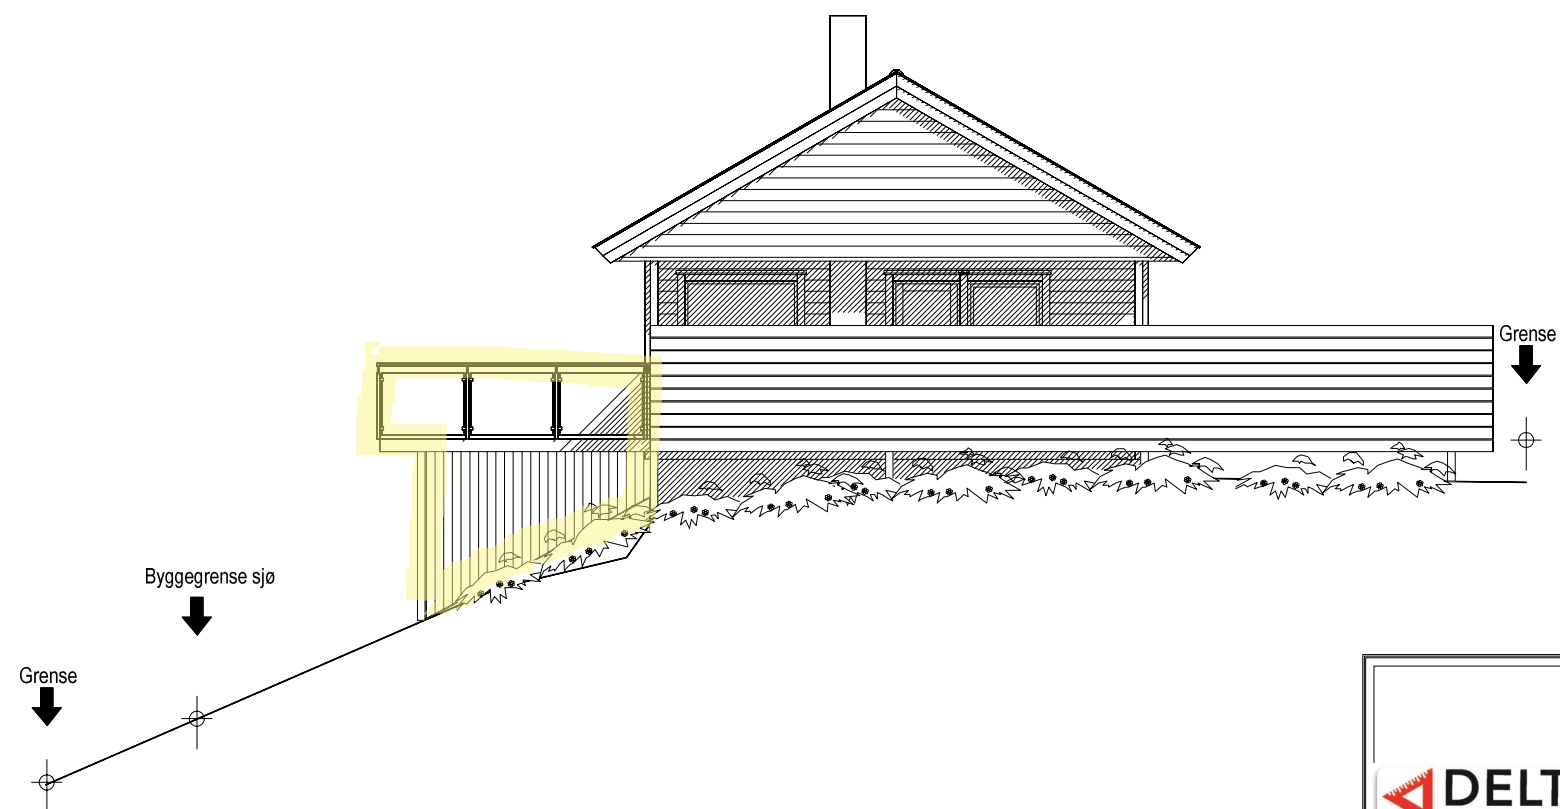

Fasade mot nordvest



Fasade mot sørvest

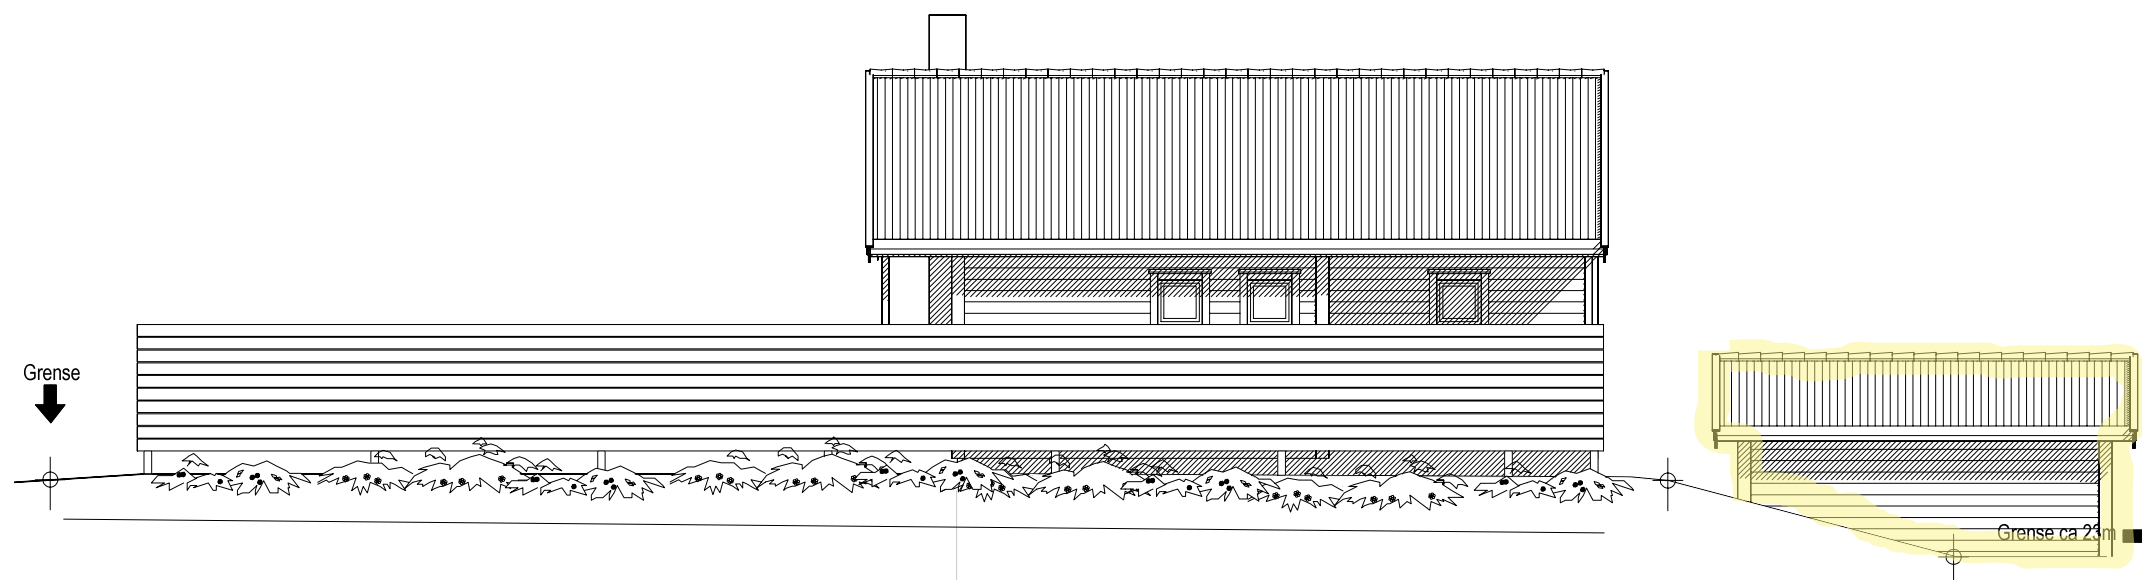

Fasade mot nordøst

