


Rørleggjarmelding

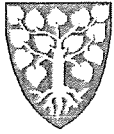

Lindås kommune Eining for teknisk drift

Skjemaet skal nyttas ved arbeider som berører tilknytning til kommunale vass og avlaupsleidningar.

Det skal innsendes Lindås kommune teknisk drift Avd. Vatn og avløp før arbeidet igangsettes

Gjeld byggearbeider på følgende eiendom:

Gnr/Bnr. 134/156	Adresse Kalkvatn 4 5911 ALVERSUND
---------------------	--------------------------------------

Adresse

Kontaktperson Thorleif Stendal	Mobil Kontaktperson 906 22 713
-----------------------------------	-----------------------------------

Arbeidet vil foregå i perioden

Fra og med dato 15/9-14	Til og med dato 29/9-14
----------------------------	----------------------------

Teikningar vedlagt

<input checked="" type="checkbox"/> Situasjonsplan	<input type="checkbox"/> Kjellarplan
--	--------------------------------------

<input type="checkbox"/> installasjonsteikning	<input type="checkbox"/> Etasjeplan	Oppgi antall
--	-------------------------------------	--------------

<input type="checkbox"/> Andre teikningar, oppgi kva slag

Foretak som skal utføre arbeid på sanitæranlegg i Lindås kommune, Skal være kjent med kommunens sanitærreglement. Lindås kommune har godkjent KS. Sine tekniske og administrative bestemmelser. I tillegg har Lindås Kommune sin eigen VA norm. Nokre viktige punkt i forhold til regelverk

1. Lågast tillat kjellergulvshøyde blir fastsett av stikkledningens lengde, fall og andre krav i sanitærreglementet. Det skal alltid være minst 90 cm mellom kjellergulv og /eller vasstand i lavast monterte vasslås og innvendig topp hovudleidning målt i stikkleidningens forgreiningspunkt på hovudleidning. Men aldri lågare enn kote + 3,00
2. Dersom det må nyttast trykkauking/ reduksjonsventil grunna for lågt eller for høgt trykk, er det konsulent/ ansvarleg søkjar/ røyrleggjar/ abonnent sitt ansvar å undersøka om det er naudsynt, og utførande røyrleggjar / abonnent sitt ansvar å sørgja for å koste dette. Utforming av anlegg for trykkauke skal beskrivast/ teiknast og godkjennast spesielt, før endeleg tilknytning vert utført.

Som eigar av anlegg/ eigedom vil eg rette meg etter dei til ein kvar tid gjeldande sanitær og avgiftsføresegner


Underskrift utførande røyrleggjar

Stendal VVS AS (Heidi Meland

Underskrift eigar av anlegg/ eigedom

Peter Dyrhaug

46227829

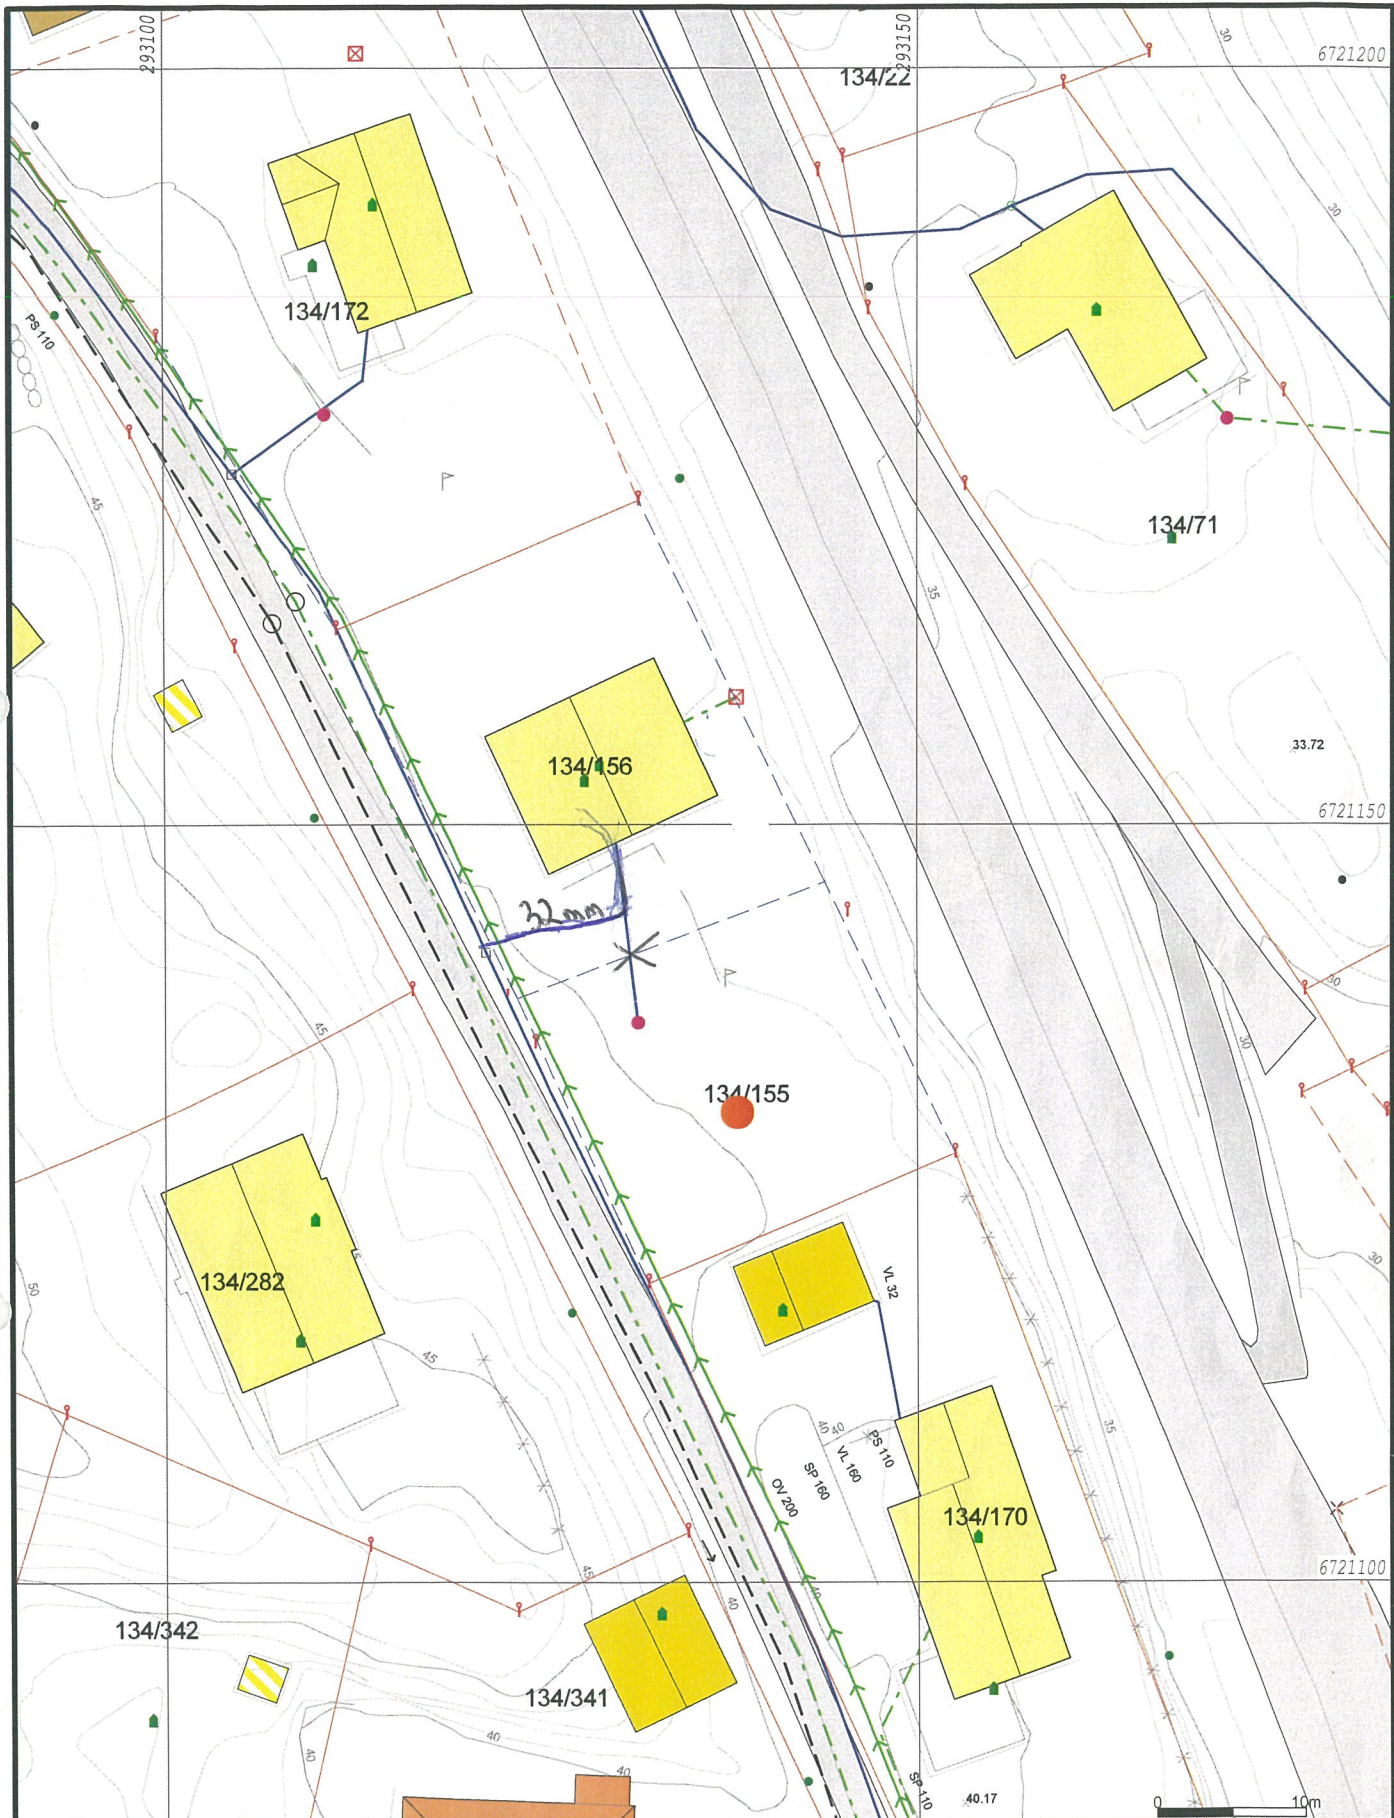

- | | | |
|--------------------------|--------------------------|------------------|
| — Målte Grenser | — Vannledning | ■ Hytte/feriehus |
| — Registrerte Grenser | ⊙ Udefinert grense | ■ Garasje/uthus |
| — Avløp felles | ⊙ Terrengmålte grense | ■ Industri/lager |
| — Overvann | ⊙ Konstruert grensepunkt | ■ Andre bygg |
| — Overvann prosjektert | ■ Bolig | |
| — Pumpeledning spillvann | ■ Bustad m/leilighet | |
| — Pumpeledning v. vann | ■ Våningshus | |
| — Spillvann | ■ Storre bustader | |



Lindås kommune
Geodata-avdeling
Grunnkart m/VA-data.



Dato: 2008.08.25
Sign: SSO

G.nr. 134, b.nr. 155 og 156.

Målestokk
1:500

Beliggenhet og høyder må oppfattes som orienterende.