


NHdigi.no

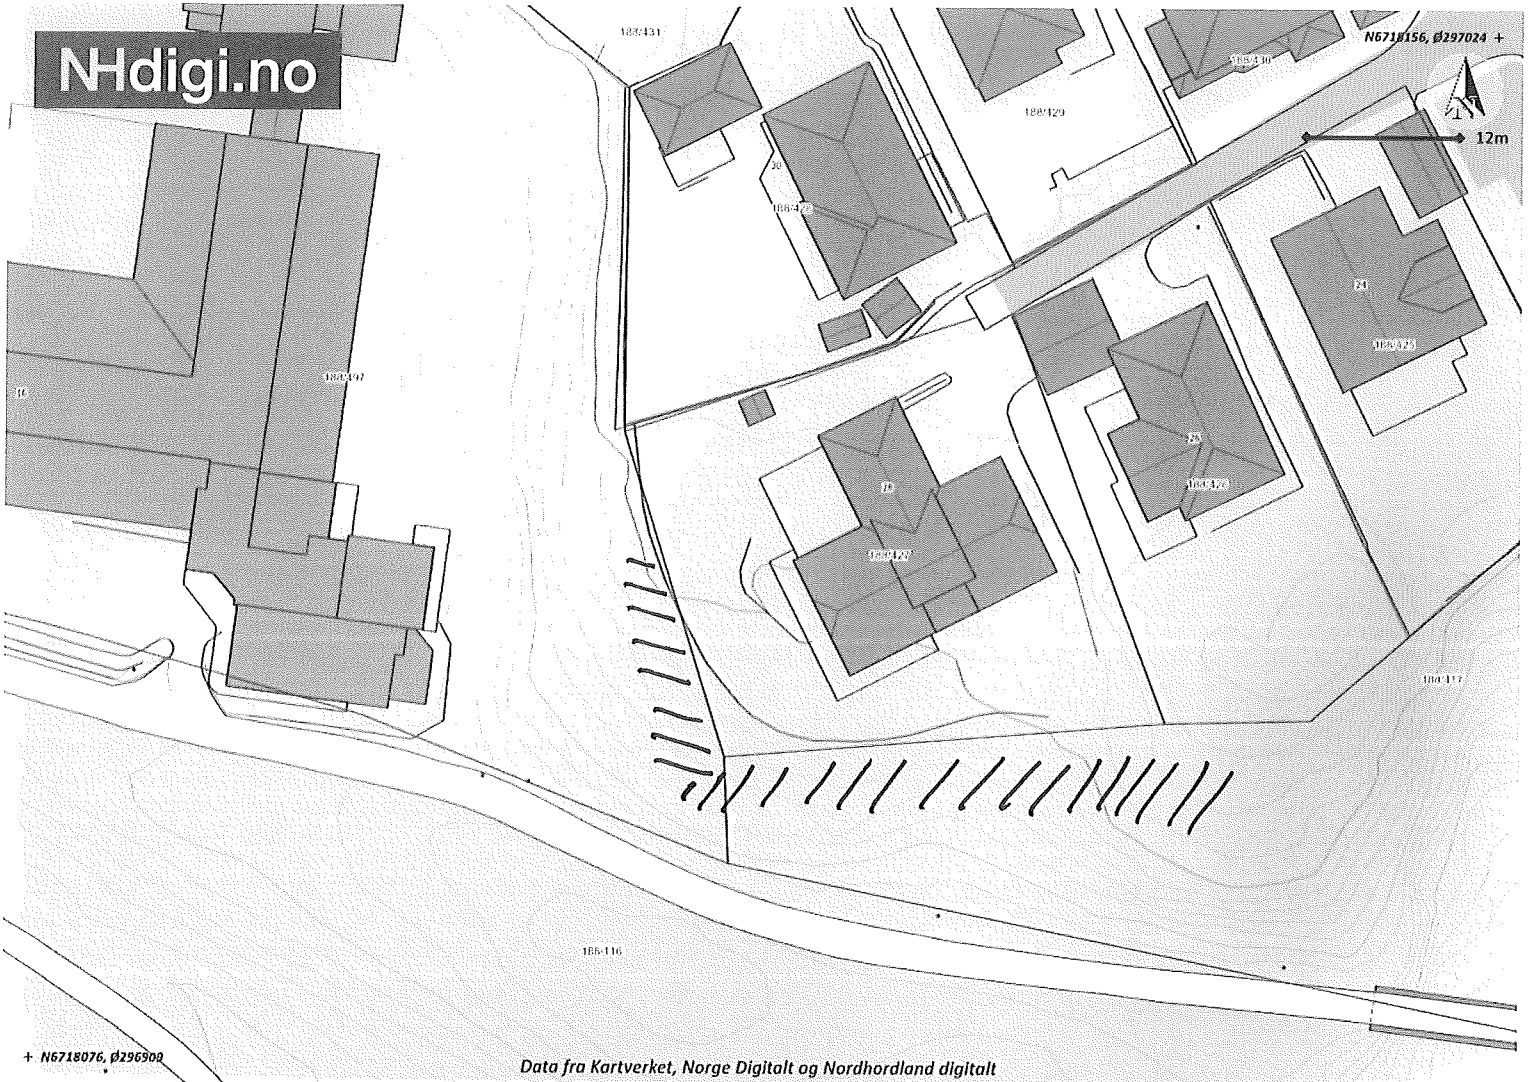

+ N6718076, Ø296909

Data fra Kartverket, Norge Digitalt og Nordhordland digitalt