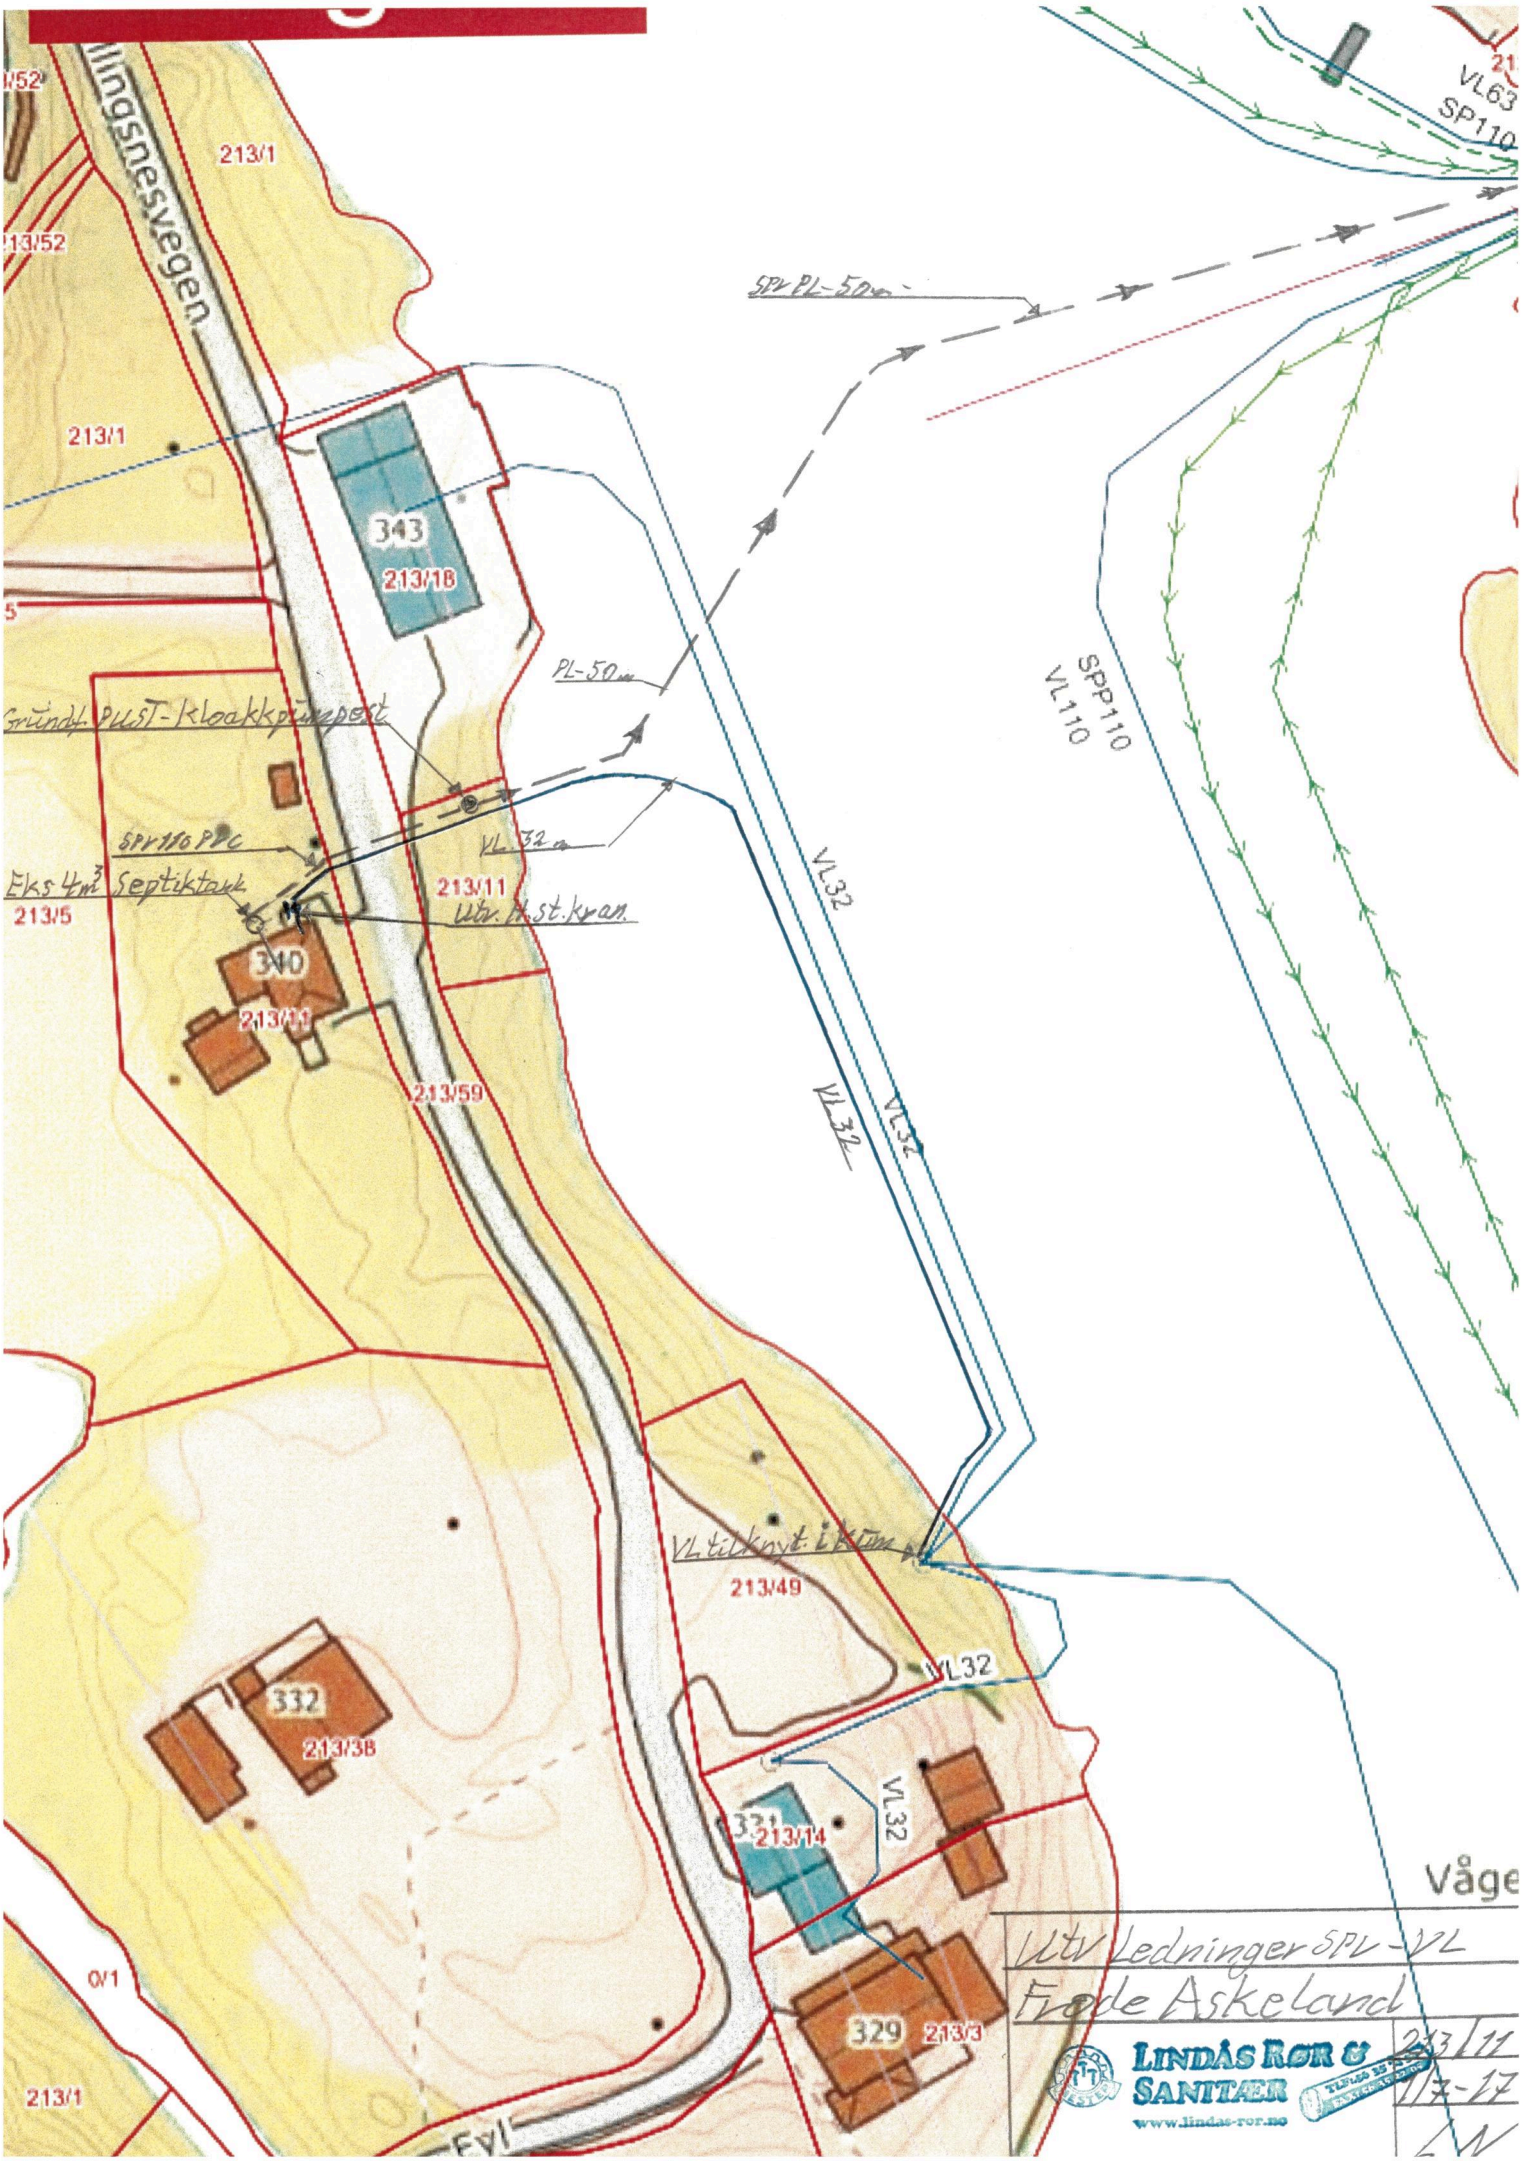
213/1
213/52
343
213/18
PL-50m
Gründ. PUST-kloakkpumpestt
SPV 110 PPC
Eks 4m³ Septiktank
213/5
Utv. H.st.kran
310
213/11
213/59
VL32
SPP110
VL110
VL63
SP110
SPV PL-50m
VL til knyt. i kum
213/49
332
213/38
331
213/14
329
213/3
FV1
Utv ledninger SPV - VL
Frode Askeland
LINDÅS RØR & SANITÆR
www.lindas-ror.no
213/11
11-17