



Arne Bruknapp
Remmo 34
5911 ALVERSUND

Referanser:
Dykkar:
Vår: 16/3987 - 18/31349

Saksbehandlar:
Ingrid Bjørge Pedersen
Ingrid.Bjorge.Pedersen@lindas.kommune.no

Dato:
15.10.2018

Vedkomande avkøyrslе - gbnr 131/29 Remme

Vi syner til løyve til dispensasjon og løyve til etablering av avkøyrslе datert 15.02.2017.

Saka gjeld førespurnad om avklaring kring avkøyrslе til tomta og kva som vart godkjent i 1982.

I vårt arkiv er det godkjent ei avkøyrslе datert 16.09.1982 som syna på kartutsnitt under:



Denne går ut frå nordsida av garasje og mellom vegbane og tilkomstveg opp til huset.


Det kan sjå ut som avkøyrslе ikkje vart etablert i samsvar med løyve i frå 1982, og vi syner til kartutsnitt i frå 2015:





Da avkøyrsløse ikkje vart etablert i samsvar med løyve har det vore naudsynt å få legalisert avkøyrsløse for denne tomte.

Vi syner til søknad om dispensasjon og søknad om avkøyrsløse i frå 29.12.2016. Det vart gjeve løyve til dispensasjon og løyve til etablering av avkøyrsløse i administrativt vedtak datert 15.02.2017, sjå kartutsnitt under som syner endeleg godkjent plassering av avkøyrsløse:

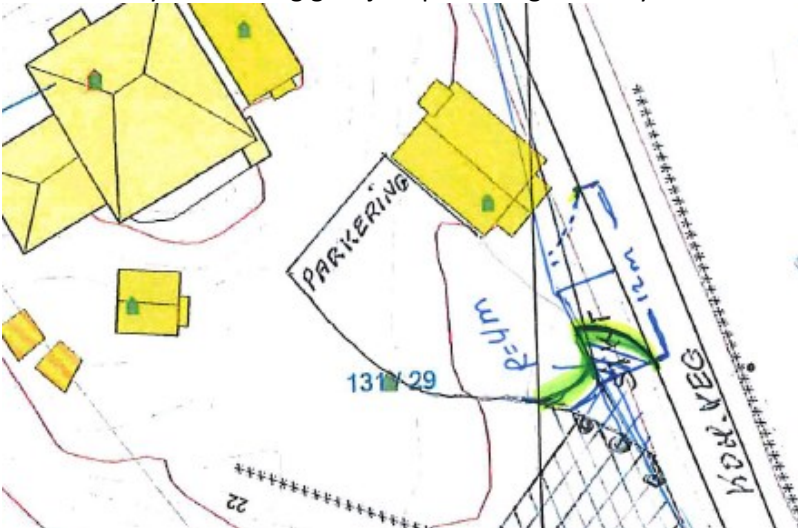

Med helsing

Siril Sylta
avdelingsleiar

Ingrid Bjørge Pedersen
rådsgjevar

Dette dokumentet er elektronisk godkjent og har difor ingen signatur.

Mottakarar:
Arne Bruknapp

Remmo 34

5911

ALVERSUND