


LINDAS KOMMUNE	
Klassering	212/8
20.03.2013	
Ark. nr.:	LAKRIF
2013/483	Tilgangsbode
Saksh.	NIK

vassbakk & stol


Profil 1.

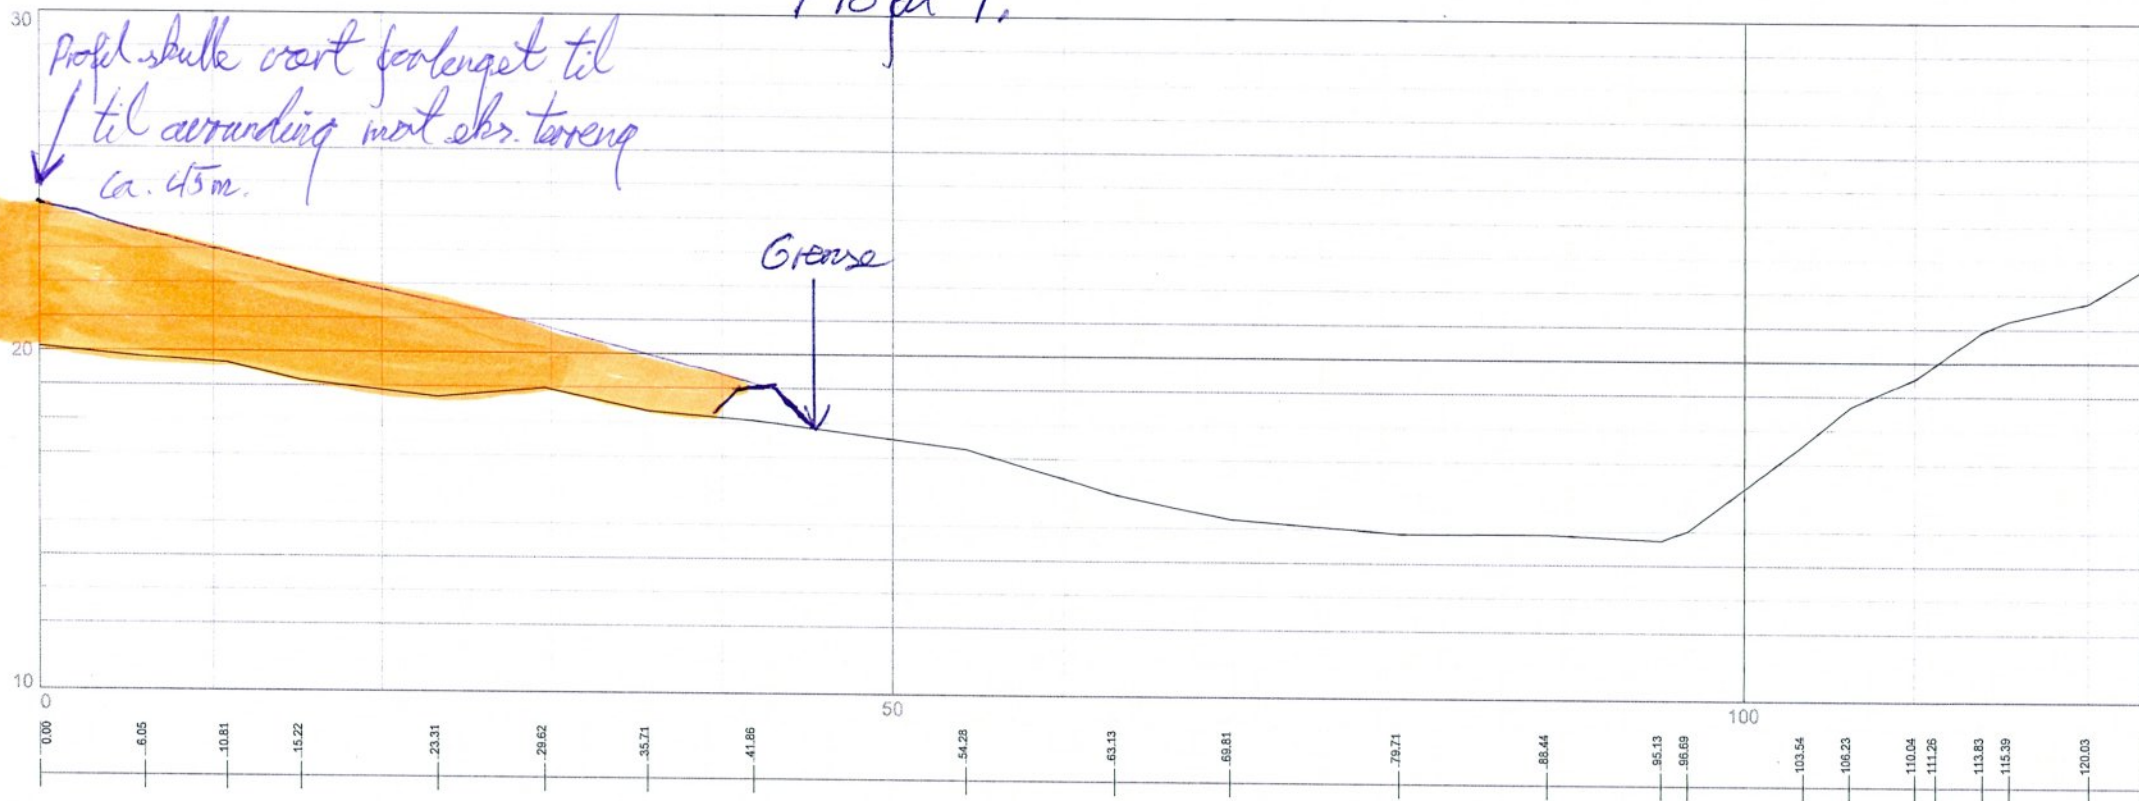

LINDAS KOMMUNE	
Klassering	212/8
29. 03. 2013	
Ark. saknr.	2013/483
Sakerh.	Nik
Løstnr.	
Tilgangskode	

Profel 2


vassbakk & stol

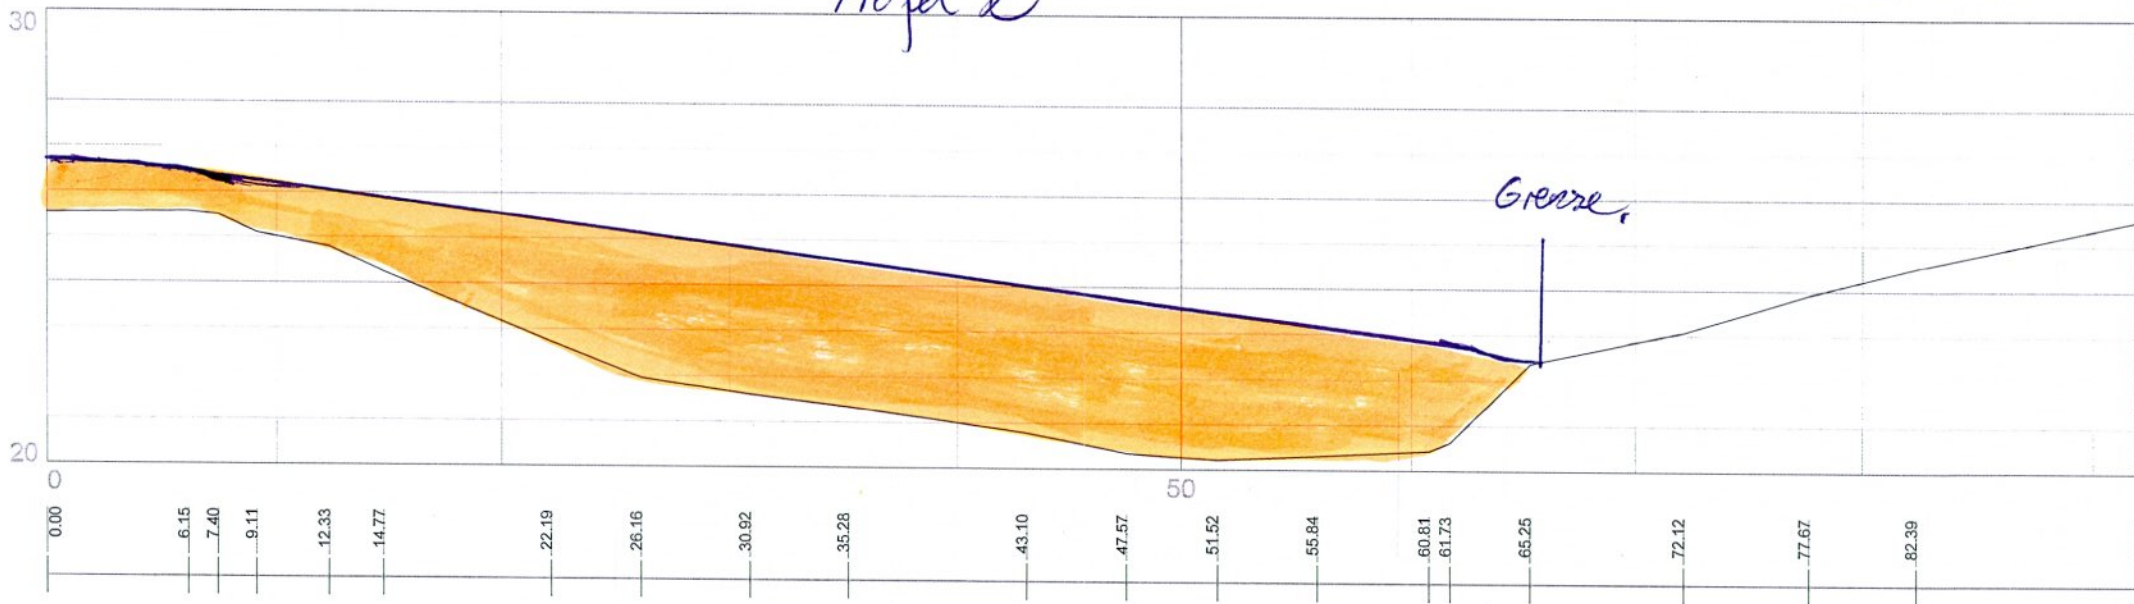

LINDAS KOMMUNE	
Klassering	212/8
20. 03. 2013	
Ark. saknr.	2013/483
Seksj.	Nik
Leider	
Tilgangskode	

vassbakk & stol

Profil 3.

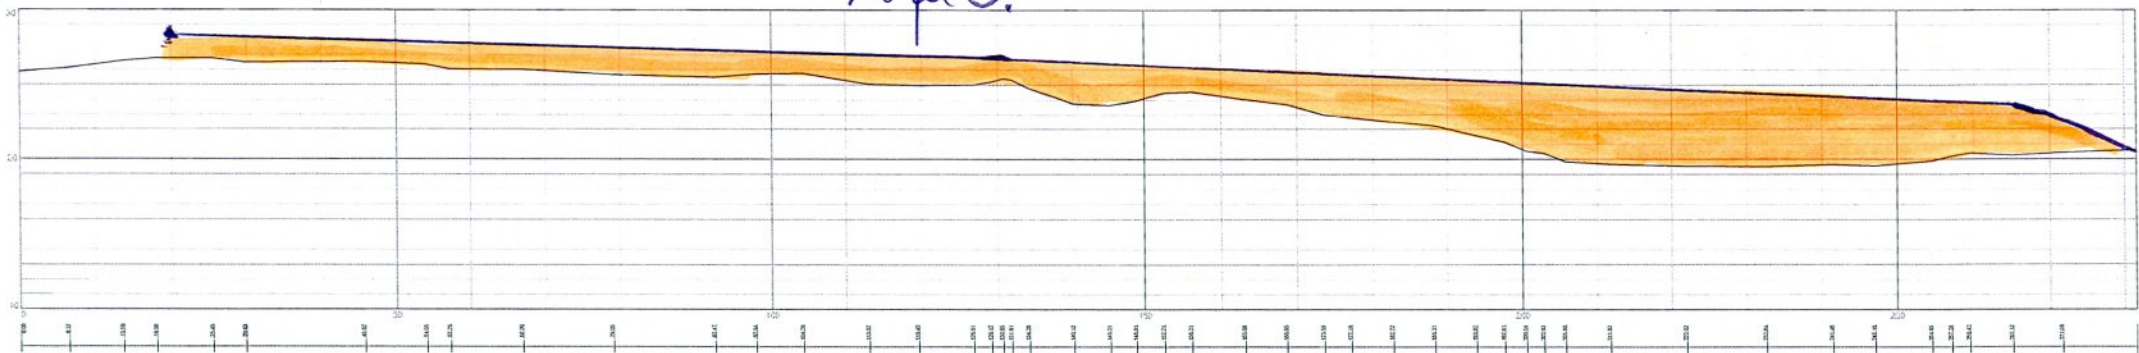




Vs. 14/3-13  
vassbakk & stol  
N



Periode 2013 - 2 kv. 2014

- Tipp 1: Tørr jordmasser (matjord)
- Tipp 2: Tørr myrmasse
- Tipp 3: Bløte masser (mer)

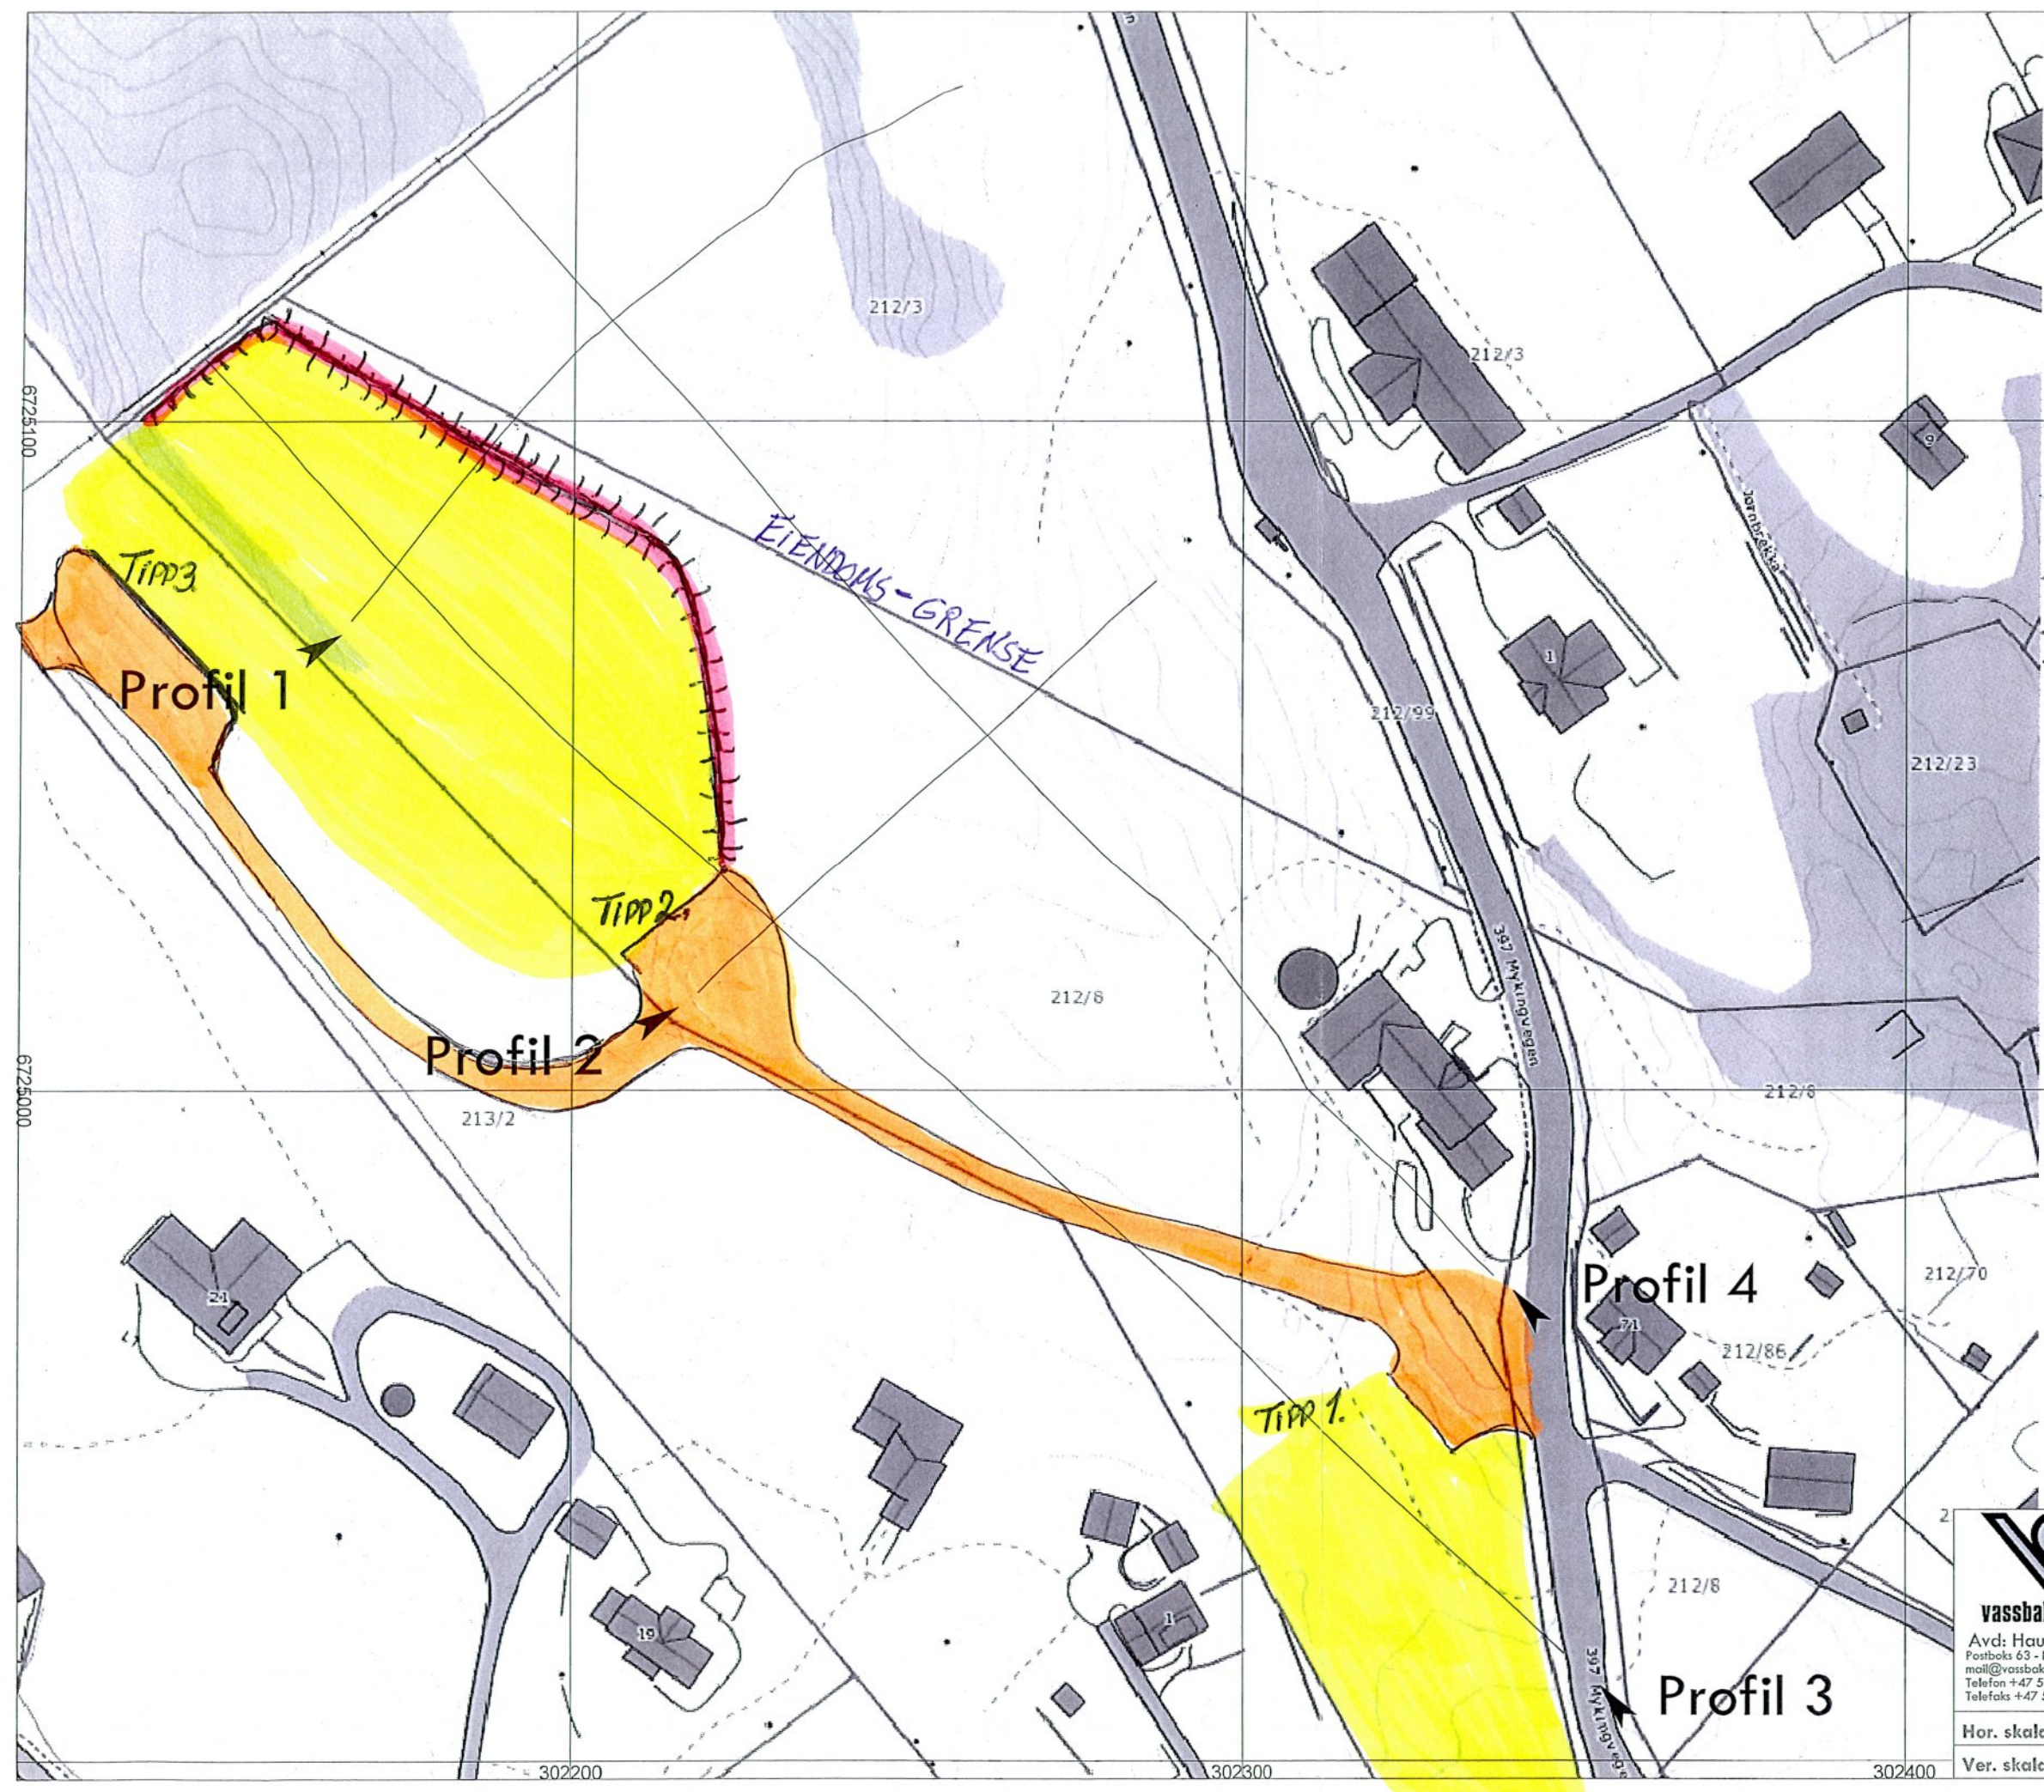

LINDAS KOMMUNE	
Klassering	212/8
20. 03. 2013	
Ark. saksnr	2013/483
Saksnr	NIK
Løpenr.	
Tilgangskode	



**vassbakk & stol**  
Avd: Haugalandet  
Postboks 63 - N-4291 Kopervik  
mail@vassbakk.no  
Telefon +47 52 85 78 30  
Telefaks +47 52 85 31 17

Prosjektnavn:	Prosjektnr:
Tegningsnavn: Profiler Eikangervåg	
Tegningsnr: 4003	
Tegnet av: Arild Nord	
Beskrivelse I: Oversikt over	
Beskrivelse II: Profiler	
Opprettet: 11.03.2013	Utskriftsdato: 11.03.2013

Hor. skala:  
Ver. skala: