
Fra: bente-helen.husa@telenor.com
Sendt: 15. oktober 2018 18:17
Til: Eilin Houlison Molvik
Kopi: stein-erik.nossum@telenor.com
Emne: Spr. vedr endring av tiltak. SV: 18/16487 Stadfesting på mottatt oppdatert gjennomføringsplan og ansvarsrett - gbnr 188/668 Gjervik ytre

Oppfølgingsflagg: Følg opp
Status for flagg: Fullført

Hei, Eilin H. Molvik

Nytt Telekommunikasjonsanlegg på Kvasnesvegen (Gjervik ytre) nærmer seg å bli ferdig, men nå har det dukket opp en endring eller ny sak, alt ettersom hvordan Kommunen vil se på dette.

Saken nå gjelder: Gammel mast den må snart fjernes.


Vanligvis så pleier slike tiltak hvor vi skal erstatte en mast med en annen å ivareta både oppsetting og fjerning, men her fikk jeg opplyst at fjerning av gammelt anlegg ikke skulle være i mitt søknads prosjekt.

Men nå har jeg fått vite at vår entreprenør som har satt opp ny mast også er gitt oppdraget med å ta ned gammel mast, så derfor spørsmål til Kommunen om hvordan vil dere ha denne sak inn til behandling.

Litt fakta om mast som skal tas ned: Mast er en 25 meter høy og 08m bred, totalvekt på 777 kg og er delt opp i 4 seksjoner. Mast vil bli tatt ned seksjonsvis med hjelp av kranbil.
2 Seksjoner vil bli tatt vare på for gjenbruk og 2 vil bli levert til godkjent boss deponi.

Er dette et Tiltak vi kan igangsette uten søknad eller vil kommunen ha tiltak bygge søkt, eller kan det tas inn som endring i gj. Byggesak.

Imøteser Kommunes svar på hvordan dere vil ha sak til behandling.

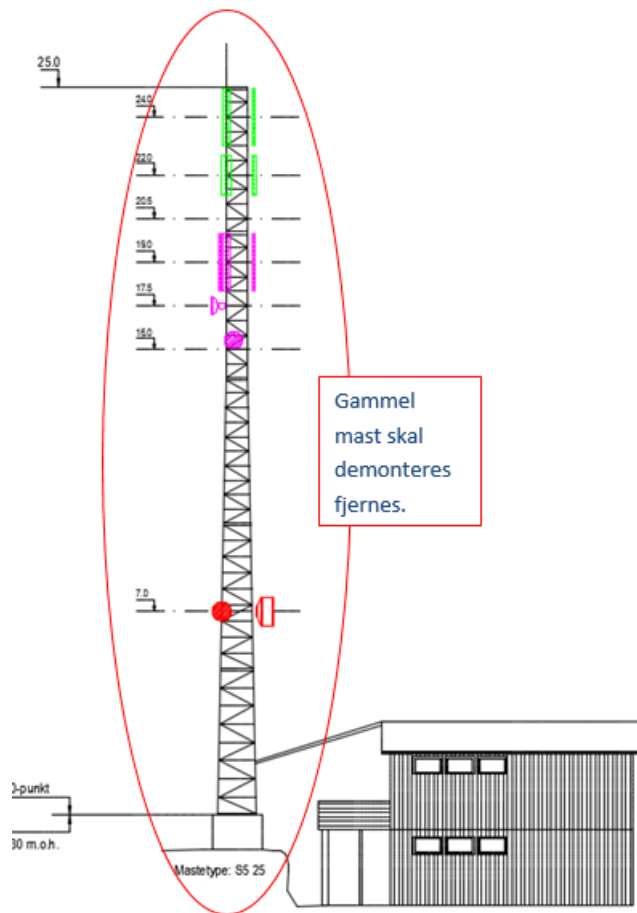

Med vennlig hilsen
Bente Helen Husa
Ingeniør-Byggesak-Mast & Tower
Site Management
Technology
Telenor Norge AS

Tlf 900 83 305

Post. Adr.
Telenor Norge AS
PB 7150
5020 BERGEN

Fra: Eilin Houlison Molvik <EilinHoulison.Molvik@lindas.kommune.no>

Sendt: 24. mai 2018 09:19

Kopi: Husa Bente Helen <bente-helen.husa@telenor.com>

Emne: 18/16487 Stadfesting på mottatt oppdatert gjennomføringsplan og ansvarsrett - gbnr 188/668
Gjervik ytre

Sjå vedlegg

Eilin H. Molvik | rådgjevar byggesak

E-post: eilinhoulison.molvik@lindas.kommune.no | **Telefon:** +47 56 37 54 78

Kundesenter: +47 56 37 50 00 | **Heimeside:** www.lindas.kommune.no



Tenk miljø før du skriv ut denne e-posten.

Er meldinga motteke hjå feil adressat, ver venleg å slette den frå postsystemet.