

---

**Fra:** Eilin Houlison Molvik  
**Sendt:** 16. oktober 2018 08:42  
**Til:** 'bente-helen.husa@telenor.com'  
**Kopi:** 'susanne.bjelland@sweco.no'  
**Emne:** VS: Spr. vedr endring av tiltak. SV: 18/16487 Stadfesting på mottatt oppdatert gjennomføringsplan og ansvarsrett - gbnr 188/668 Gjervik ytre

Til Bente Helen Husa

Vi viser til dykkar epost datert 15.10.18 samt til telefon i dag 16.10.18

Som nemnd per telefon så er fjerning av kommunikasjonsmast og bygg på eigedom gbnr. 188/323 i Lindås kommune vurdert å vere omfatta av rammeløyve gjeve for det nye Helsehuset i Knarvik, som omfattar riving av eksisterande bygningsmasse på eigedom gbnr. 188/323.

Vi har motteke søknad om igangsetting av rivingsarbeid på eigedomen, denne er ikkje handsama.

For kommunen sin del då kan riving av telekomunikasjonsanlegget vere del av rivingsarbeidet i samband med Helsehuset, men det privatrettslege i høve eigarskap av anlegget må dokumenterast sikra, **fullmakt frå eigar som gjev rett til å forestå riving mv må sendast inn.**

Vi tar oss den frihet å sette dykk i kontakt med ansvarleg søkjar i «Helsehuset-saken» som er Sweco, kontaktperson der er Susanne Nyborg Bjelland tlf. 97627645.

**«Helsehuset-saken» har saksreferanse 17/1084 hos Lindås kommune.**

**Eilin H. Molvik** | rådgjevar byggesak

**E-post:** [eilinhoulison.molvik@lindas.kommune.no](mailto:eilinhoulison.molvik@lindas.kommune.no) | **Telefon:** +47 56 37 54 78  
**Kundesenter:** +47 56 37 50 00 | **Heimeside:** [www.lindas.kommune.no](http://www.lindas.kommune.no)



Tenk miljø før du skriv ut denne e-posten.

Er meldinga motteke hjå feil adressat, ver venleg å slette den frå postsystemet.

---

**Fra:** [bente-helen.husa@telenor.com](mailto:bente-helen.husa@telenor.com) [<mailto:bente-helen.husa@telenor.com>]  
**Sendt:** 15. oktober 2018 18:17  
**Til:** Eilin Houlison Molvik  
**Kopi:** [stein-erik.nossum@telenor.com](mailto:stein-erik.nossum@telenor.com)  
**Emne:** Spr. vedr endring av tiltak. SV: 18/16487 Stadfesting på mottatt oppdatert gjennomføringsplan og ansvarsrett - gbnr 188/668 Gjervik ytre

Hei, Eilin H. Molvik

Nytt Telekommunikasjonsanlegg på Kvassnesvegen ( Gjervik ytre) nærmer seg å bli ferdig, men nå har det dukket opp en endring eller ny sak, alt ettersom hvordan Kommunen vil se på dette.

**Saken nå gjelder: Gammel mast den må snart fjernes.**

Vanligvis så pleier slike tiltak hvor vi skal erstatte en mast med en annen å ivareta både oppsetting og fjerning, men her fikk jeg opplyst at fjerning av gammelt anlegg ikke skulle være i mitt søknads prosjekt.


Men nå har jeg fått vite at vår entreprenør som har satt opp ny mast også er gitt oppdraget med å ta ned gammel mast, så derfor spørsmål til Kommunen om hvordan vil dere ha denne sak inn til behandling.

Litt fakta om mast som skal tas ned: Mast er en 25 meter høy og 08m bred, totalvekt på 777 kg og er delt opp i 4 seksjoner. Mast vil bli tatt ned seksjonsvis med hjelp av kranbil.

2 Seksjoner vil bli tatt vare på for gjenbruk og 2 vil bli levert til godkjent boss deponi.

Er dette et Tiltak vi kan igangsette uten søknad eller vil kommunen ha tiltak bygge søkt, eller kan det tas inn som endring i gj. Byggesak.

Imøteser Kommunes svar på hvordan dere vil ha sak til behandling.

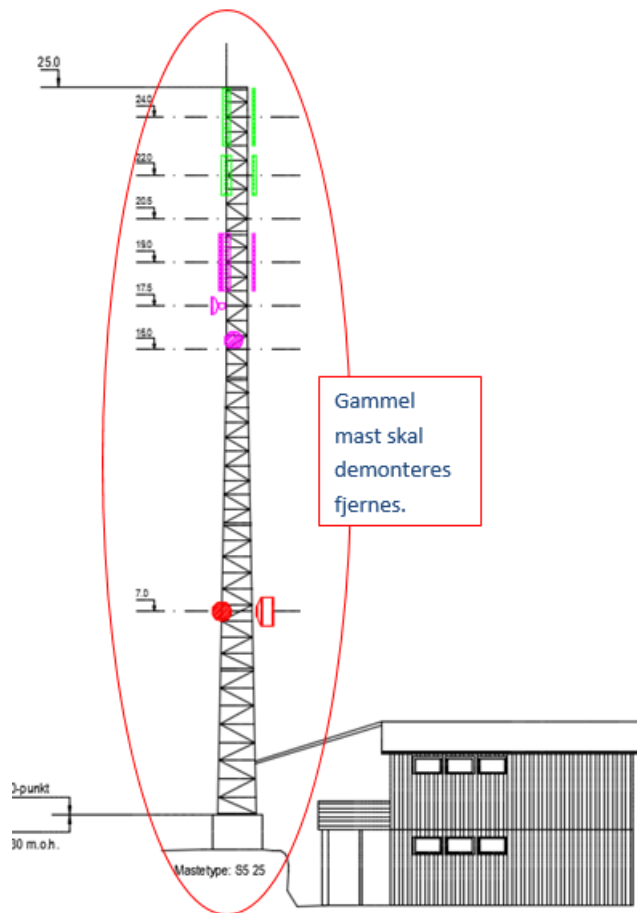

Med vennlig hilsen  
Bente Helen Husa  
Ingeniør-Byggesak-Mast & Tower  
Site Management  
Technology  
Telenor Norge AS

Tlf 900 83 305

Post. Adr.  
Telenor Norge AS  
PB 7150  
5020 BERGEN

---

**Fra:** Eilin Houlison Molvik <[EilinHoulison.Molvik@lindas.kommune.no](mailto:EilinHoulison.Molvik@lindas.kommune.no)>

**Sendt:** 24. mai 2018 09:19

**Kopi:** Husa Bente Helen <[bente-helen.husa@telenor.com](mailto:bente-helen.husa@telenor.com)>

**Emne:** 18/16487 Stadfesting på mottatt oppdatert gjennomføringsplan og ansvarsrett - gbnr 188/668  
Gjervik ytre

Sjå vedlegg

**Eilin H. Molvik** | rådgjevar byggesak

**E-post:** [eilinhoulison.molvik@lindas.kommune.no](mailto:eilinhoulison.molvik@lindas.kommune.no) | **Telefon:** +47 56 37 54 78

**Kundesenter:** +47 56 37 50 00 | **Heimeside:** [www.lindas.kommune.no](http://www.lindas.kommune.no)



Tenk miljø før du skriv ut denne e-posten.

Er meldinga motteke hjå feil adressat, ver venleg å slette den frå postsystemet.