

Kommunen sitt saksnr.
14/4825

Søknad om ferdigattest

Pbl § 21-10, SAK10 §§ 8-1 og 8-2



Søknaden gjeld

Eigedom/ byggjestad	Gnr. 54	Bnr. 2	Festestr.	Seksjonsnr.	Bygningsnr. 300145681	Bustadnr.	Kommune Lindas
	Adresse Konglevoll				Postnr. 5956	Poststad Hundvin	

Ferdigattest

Tilfredsstiller tiltaket krava til ferdigattest? Ja Nei Dersom nei, fyll ut informasjonen nedanfor

Det står att følgjande arbeid av mindre vesentleg betydning som vil bli utført innan 14 dagar: Dato

Type arbeid

Stadfesting av at desse arbeida er utførte vil vere kommunen i hende innan: Dato

Oppdatert dokumentasjon

Er det utført ikkje søknadspliktige endringar/justeringar i forhold til løyvet? Ja Nei Dersom ja, legg ved oppdatert situasjonsplan, teikningar eller dokumentasjon som viser kva som er utført.

Sluttrapport for avfall

Sluttrapport av Dato skal leggjast ved søknaden **Alt avfall levert NSIR OK.**

Ansvarleg søker forpliktar seg til å sjå til at sluttrapporten vert ajourført og oppbevart

Vedlegg nr. K -

Varmesystem

Energiforsyning			Varmefordeling		
<input type="checkbox"/> Elektrisitet	<input type="checkbox"/> Sol	<input type="checkbox"/>	<input type="checkbox"/> Vassboren golvarme	<input type="checkbox"/> Luftoppvarming	<input checked="" type="checkbox"/> Ikkje relevant
<input type="checkbox"/> Biobrensel	<input type="checkbox"/> Gass	<input type="checkbox"/>	<input type="checkbox"/> Vassboren radioator	<input type="checkbox"/> Kamin/omn/peis	
<input type="checkbox"/> Varmepumpe - luft	<input type="checkbox"/> Olje/parafin	<input type="checkbox"/>	<input type="checkbox"/> Elektriske varmekabler	<input type="checkbox"/> Anna	
<input type="checkbox"/> Varmepumpe - berg/sjø	<input type="checkbox"/> Anna	<input type="checkbox"/>	<input type="checkbox"/> Elektriske panelomnar		
<input type="checkbox"/> Fjernvarme/spillvarme		<input type="checkbox"/>			

Erklæring

Ein stadfester at tilstrekkeleg dokumentasjon som grunnlag for driftsfasen er overlevert eigaren av byggverket


Vedlegg

Beskriving av vedlegg	Gruppe	Nr. frå - til	Ikkje relevant
Situasjonsplan, avkøyringsplan	D	1 - 1	<input type="checkbox"/>
Teikningar, plan, snitt, fasade	E	2 - 4	<input type="checkbox"/>
Utgreiningar/kart	F	-	<input checked="" type="checkbox"/>
Gjennomføringsplan	G	-	<input checked="" type="checkbox"/>
Sluttrapport for avfallsplan og miljøsaneringsbeskriving	K	-	<input checked="" type="checkbox"/>
Bustadspesifikasjon i matrikkelen	H	-	<input checked="" type="checkbox"/>
Uttaler frå andre offentlege myndigheiter	I	-	<input checked="" type="checkbox"/>
Andre vedlegg	Q	-	<input checked="" type="checkbox"/>

Underskrifter

Ansvarleg søker for tiltaket (for tiltak etter pbl § 20-1)

Føretak	Tiltakshavar (berre for tiltak utan ansvarleg søker pbl § 20-4)
Kontaktperson	Namn Harald Rebnor Valle
E-post	E-post hr-valle@online.no
Dato	Dato 17/10-18
Gjenta med blokkbokstavar	Gjenta med blokkbokstavar HARALD REBNOR VALLE

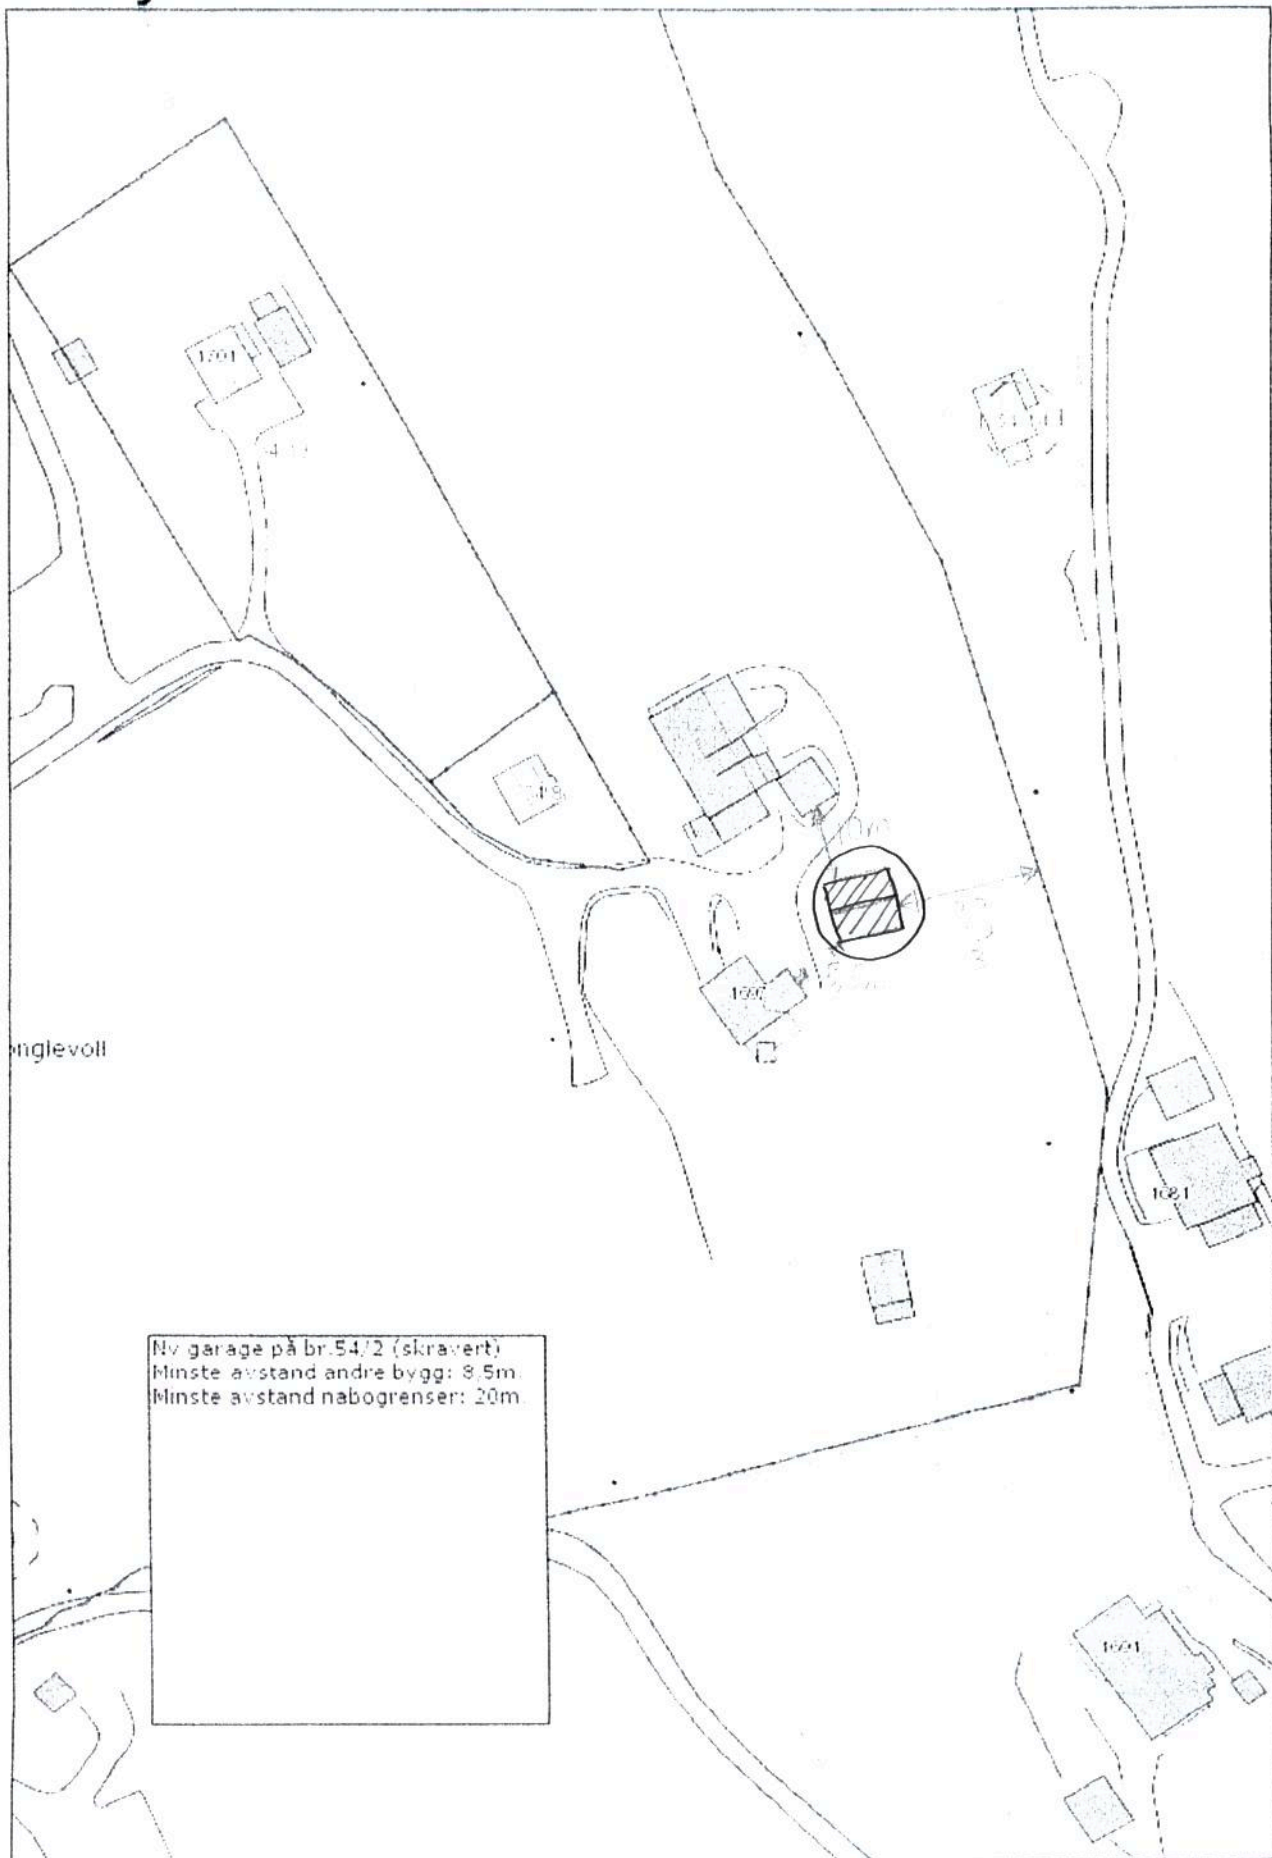

hrv

Målestokk: 1:1 000

D1


fasade sett fra nord

Tiltakshavar:
Harald Rebnor Valle
Lindåsvegen 1697, 5956 Hundvin

Byggeplass:
Konglevoll, G.nr. 54 Br.nr. 2

1:100

E4

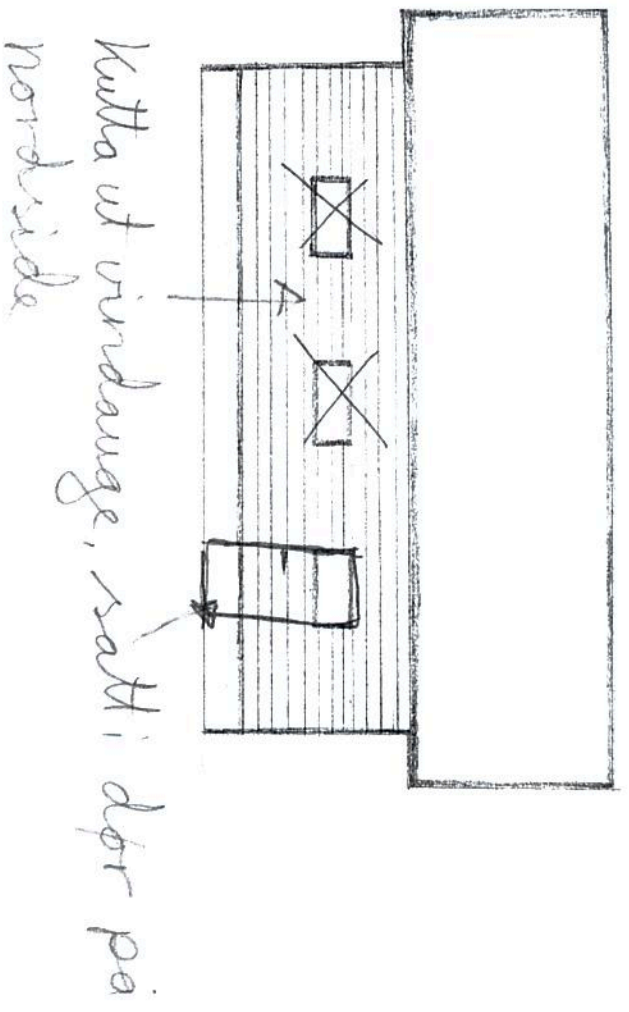


Fasade, sett fra øst

Tiltakshavar:
Harald Rebnor Valle
Lindåsvegen 1697, 5956 Hundrin

Byggeplass:
Konglevoll, G.nr. 54 Br.nr. 2


Satt inn dør på bakside for å
lage ting på loft

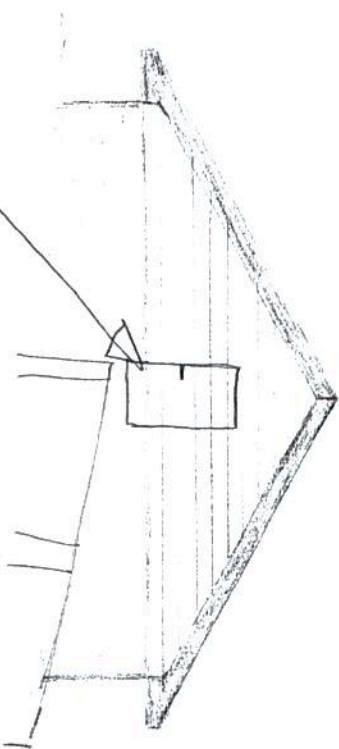

1:100

E3

fasade sett fra sør

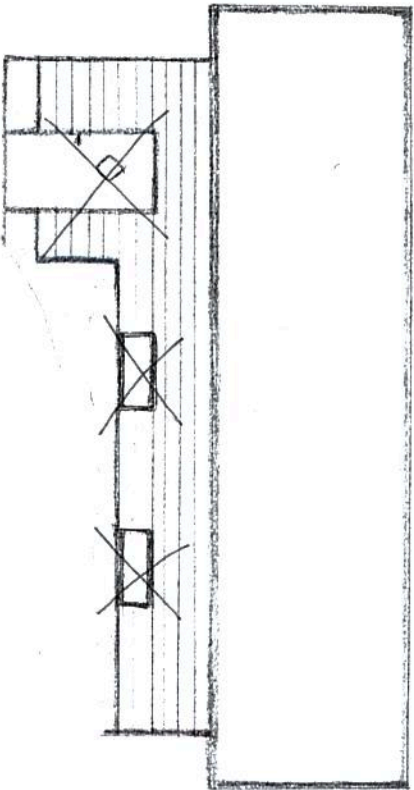

Vindauge og dør kutta ut da tereng
blei for høyt.

Tiltakshavar:
Harald Rebnor Valle
Lindåsvegen 1697, 5956 Hundvin

Byggeplass:
Konglevoll, G.nr. 54 Br.nr. 2

1:100

E2