


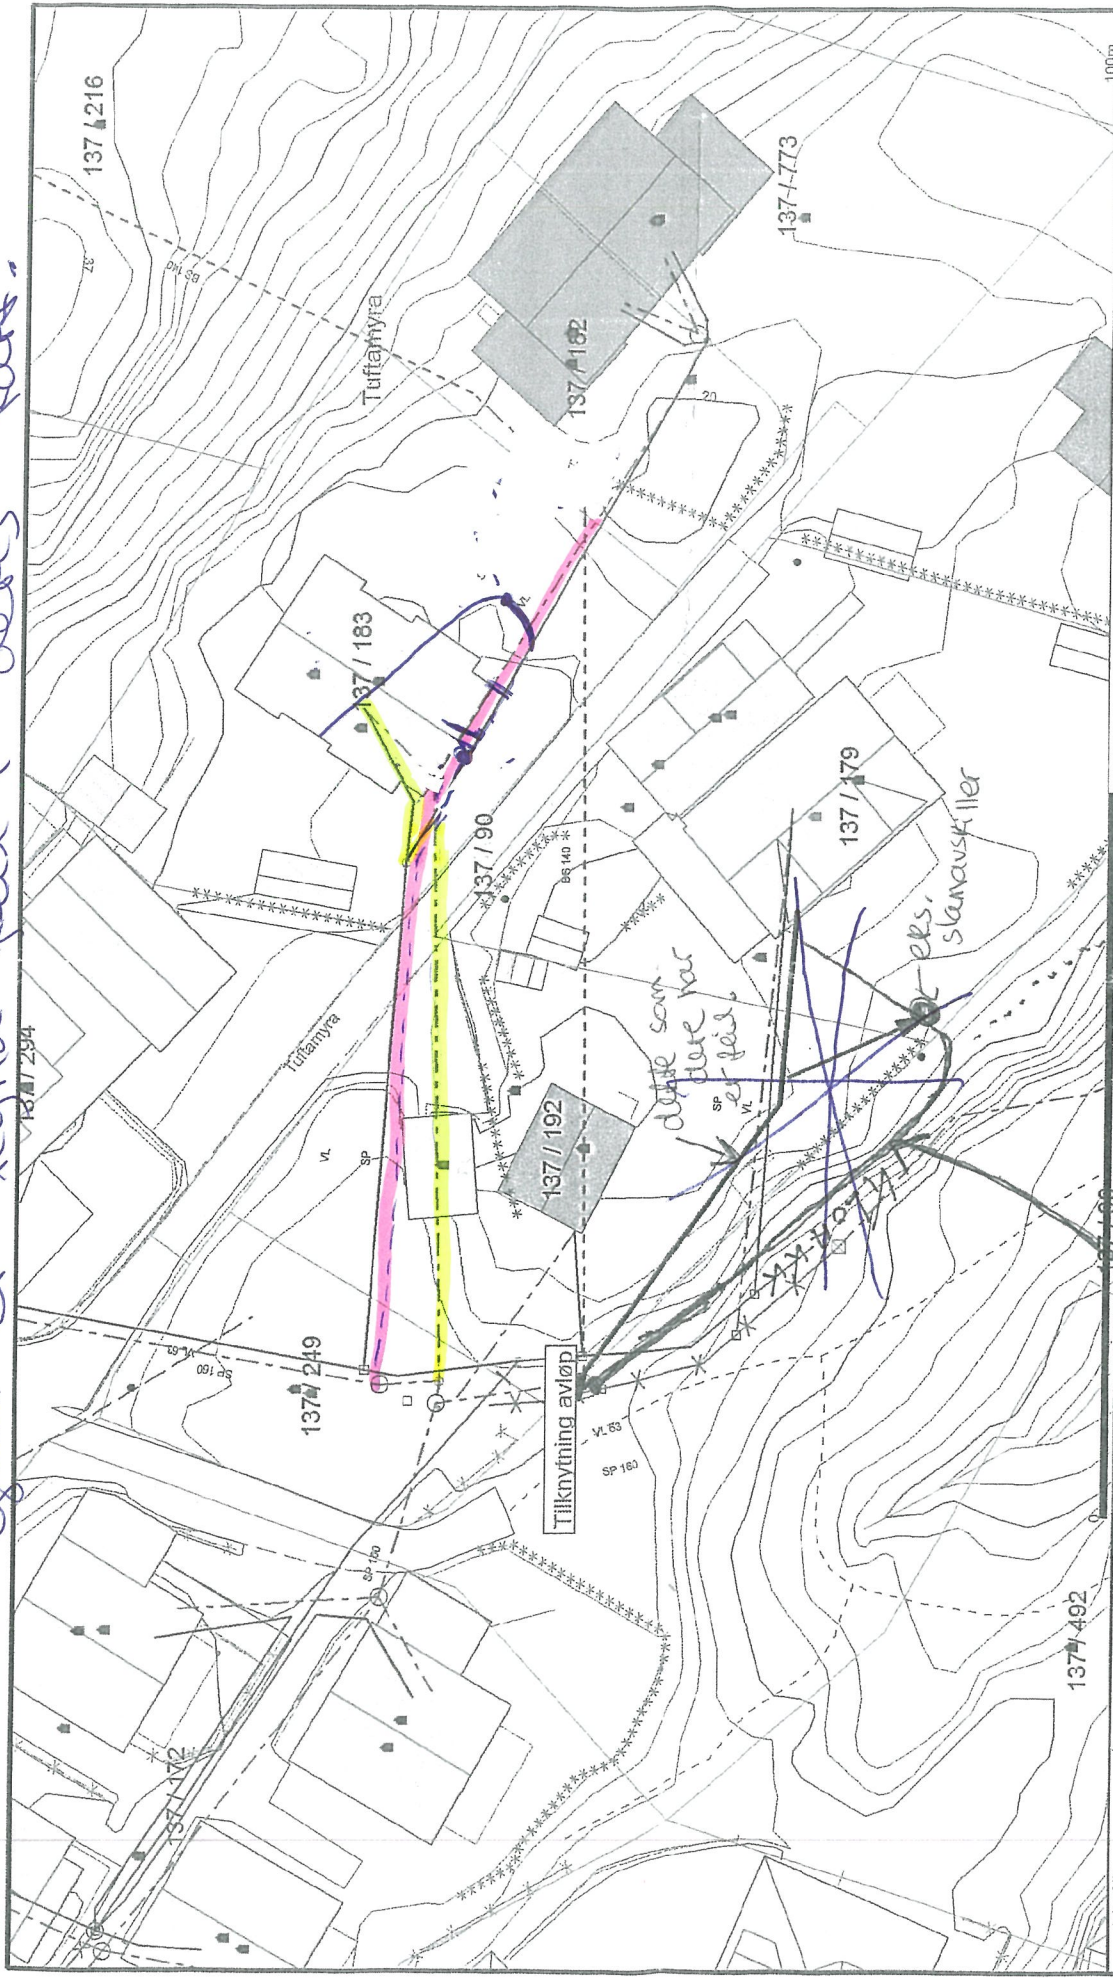

Yenn rosa er telt på avløppet 137/183
 gul er tegna feil i døres kant.



		Lindås kommune VVA-avdeling	
Tlf nr. 90986163			
dato: 2014.02.10	sign: Liat	Målestokk 1:500	

Utleiingsgrenser
 Hylle/forhullus
 Grense/uhullus
 Indusstri/lager
 Andre bygg
 Utleiingsgrense
 Teregnmålte grense
 Konstruert grensepunkt
 Dølig
 Bussete mulighet
 Våningshus
 Store busstader
 Avløp felles
 Drenseløsting
 Overran
 Pumpeledning spillvann
 Pumpeledning vann
 Spillvann
 Vannledning

Beliggenhet og høyder må oppfattes som orienterende.

Dette som
 flere har
 er feil.

ERS.
 SLANUSK Iler

NY ledning til
 kommunen
 O/S