


Z01	2018-10-19	Som bygget	EKD	THH	JIN
Revizjon	Dato	Beskrivelse	Utarbeidet	Fagkontroll	Godkjent
<small>Dette dokumentet er utarbeidet av Norconsult AS som del av det oppdraget som fremgår nedenfor. Opphevet fra ansvar for Norconsult AS. Dokumentet må bare benyttes til det formål som oppdragsvilkårene beskriver, og må ikke kopieres eller gjøres tilgjengelig på annen måte eller i større utstrækning enn foreslått i beskrivelsen.</small>					
LINDÅS KOMMUNE			1450		
Overføringsledning Sjursetvatn - Litlås					
Oversiktskart - Private stikk Hope					
Norconsult	Oppdragsnummer	Oppdragsnummer	Revizjon		
	5146578	Z-10	Z01		

Geodetisk referanse:
 Horisontalt: Euref89 UTM Sone 32
 Vertikalt: NN2000

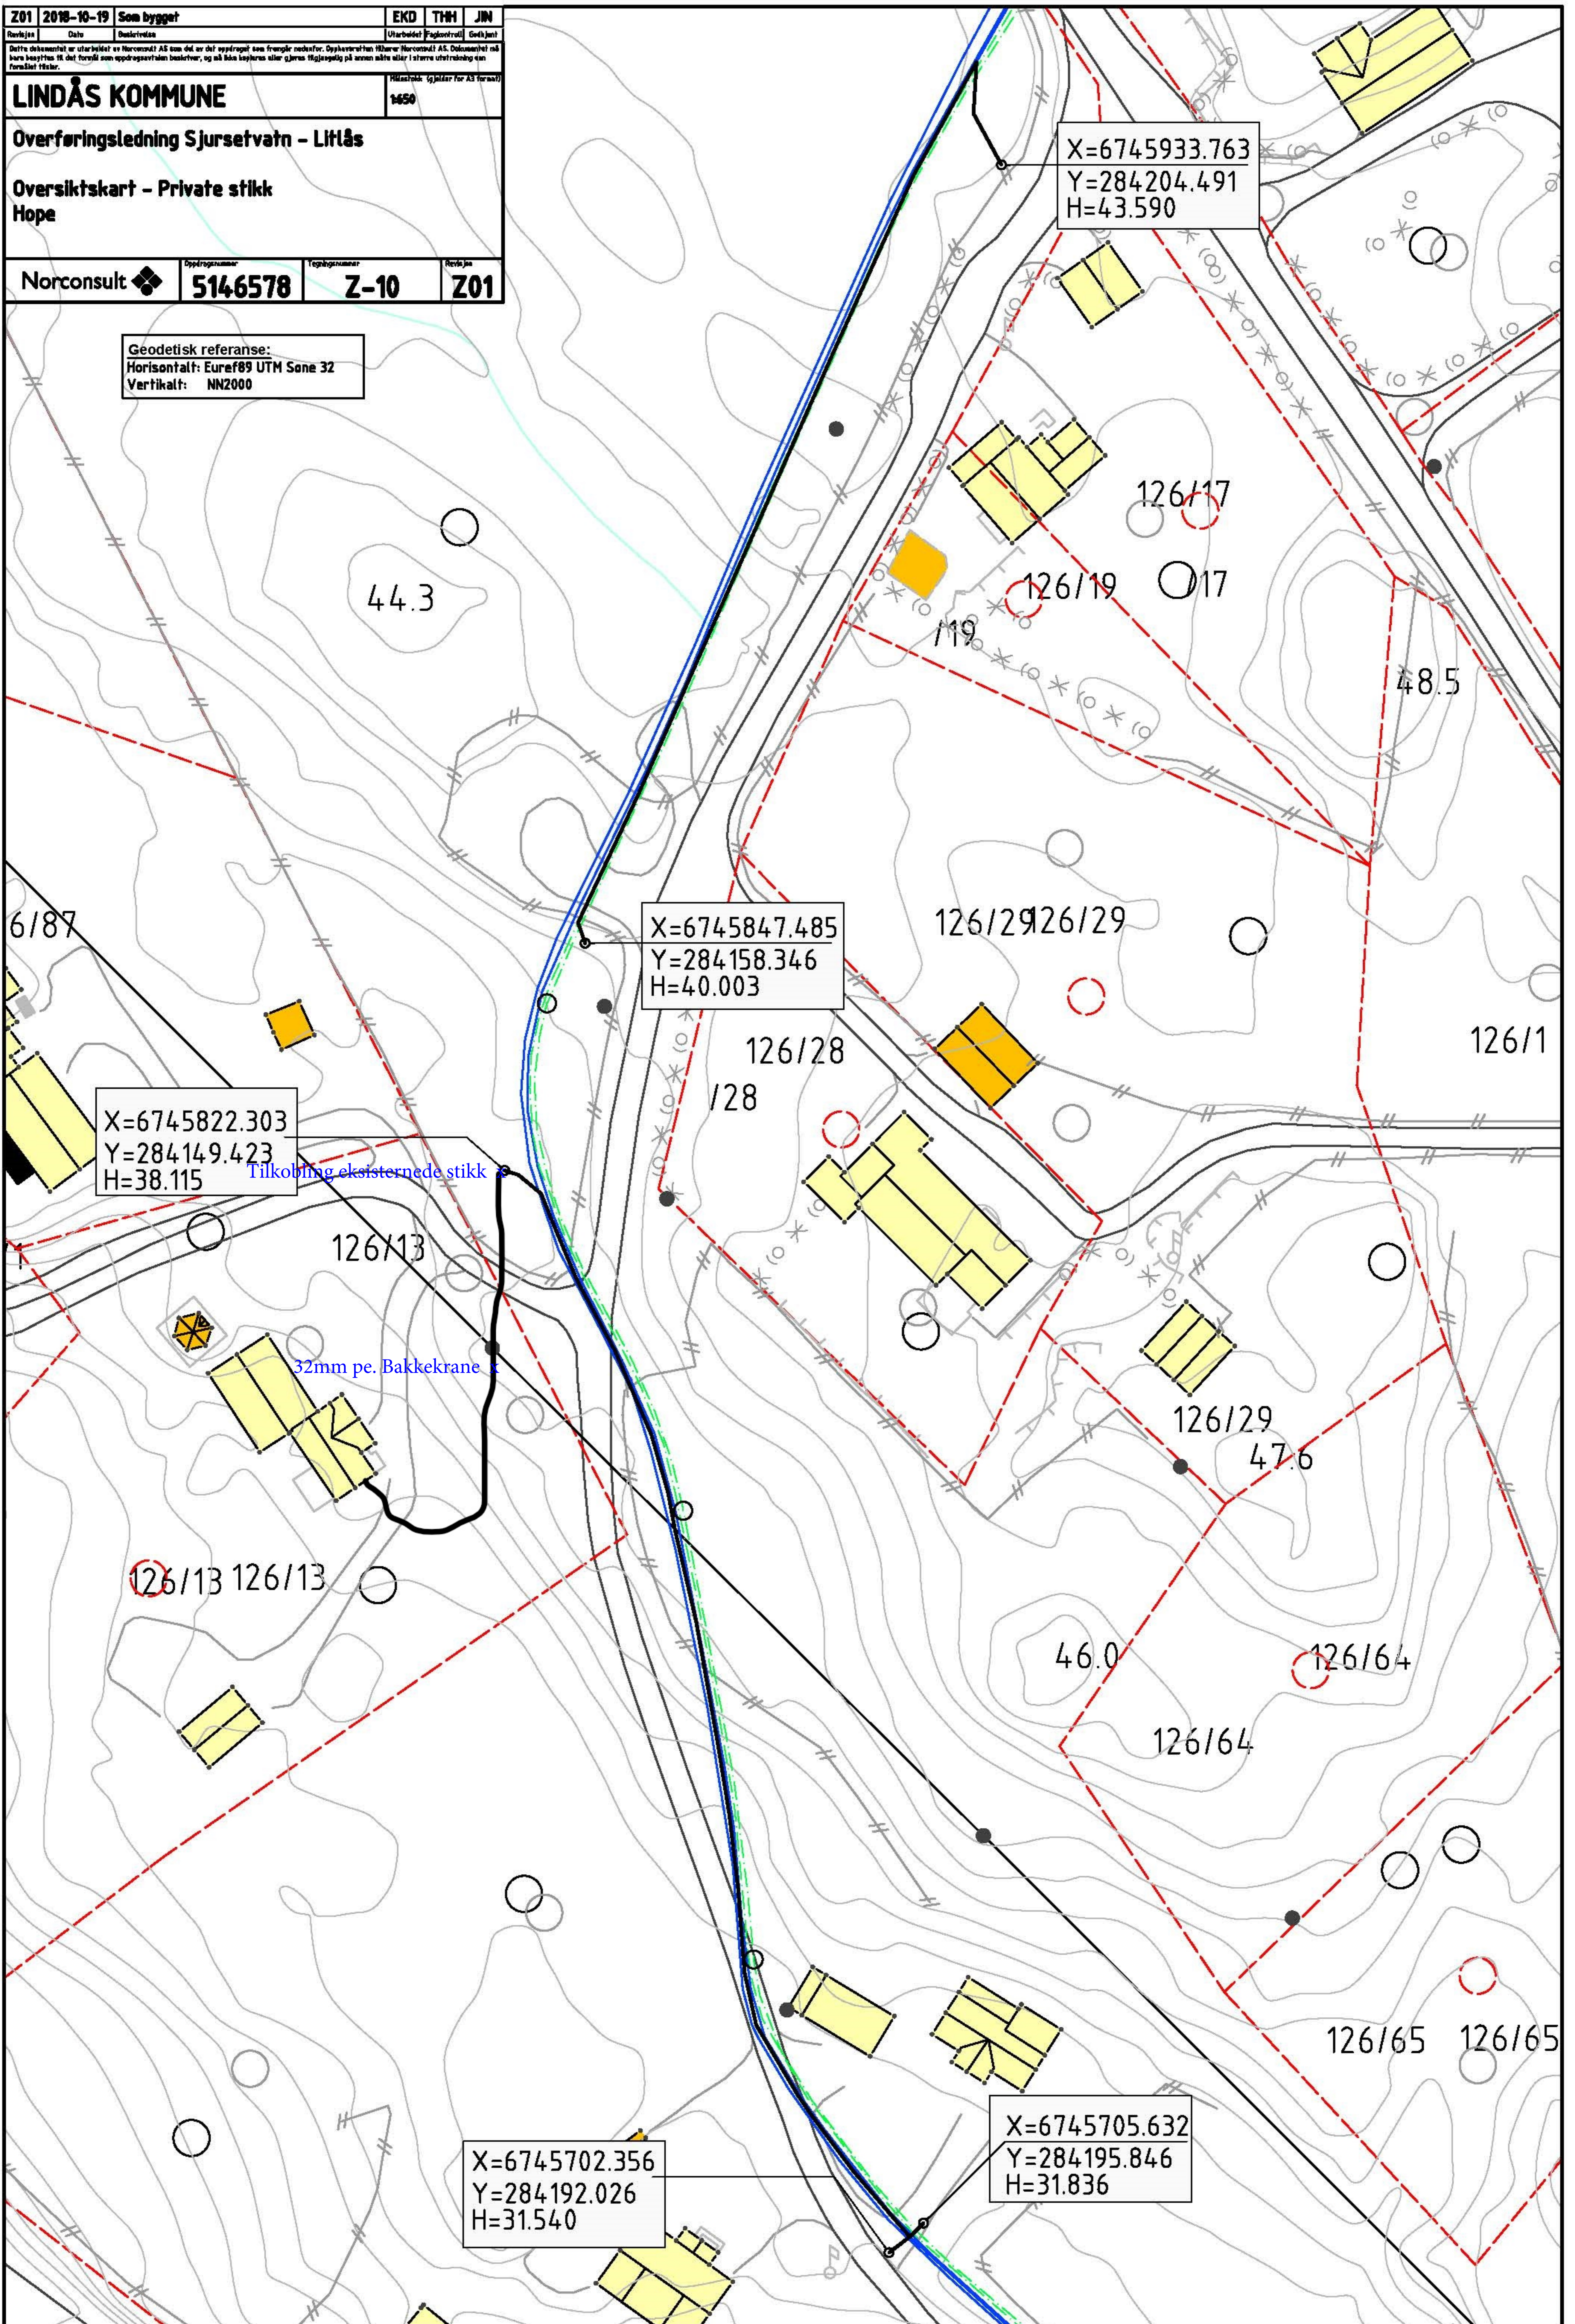

X=6745933.763
 Y=284204.491
 H=43.590

X=6745847.485
 Y=284158.346
 H=40.003

X=6745822.303
 Y=284149.423
 H=38.115

X=6745702.356
 Y=284192.026
 H=31.540

X=6745705.632
 Y=284195.846
 H=31.836

Tilkobling eksisterende stikk

32mm pe. Bakkekrane