




S.11

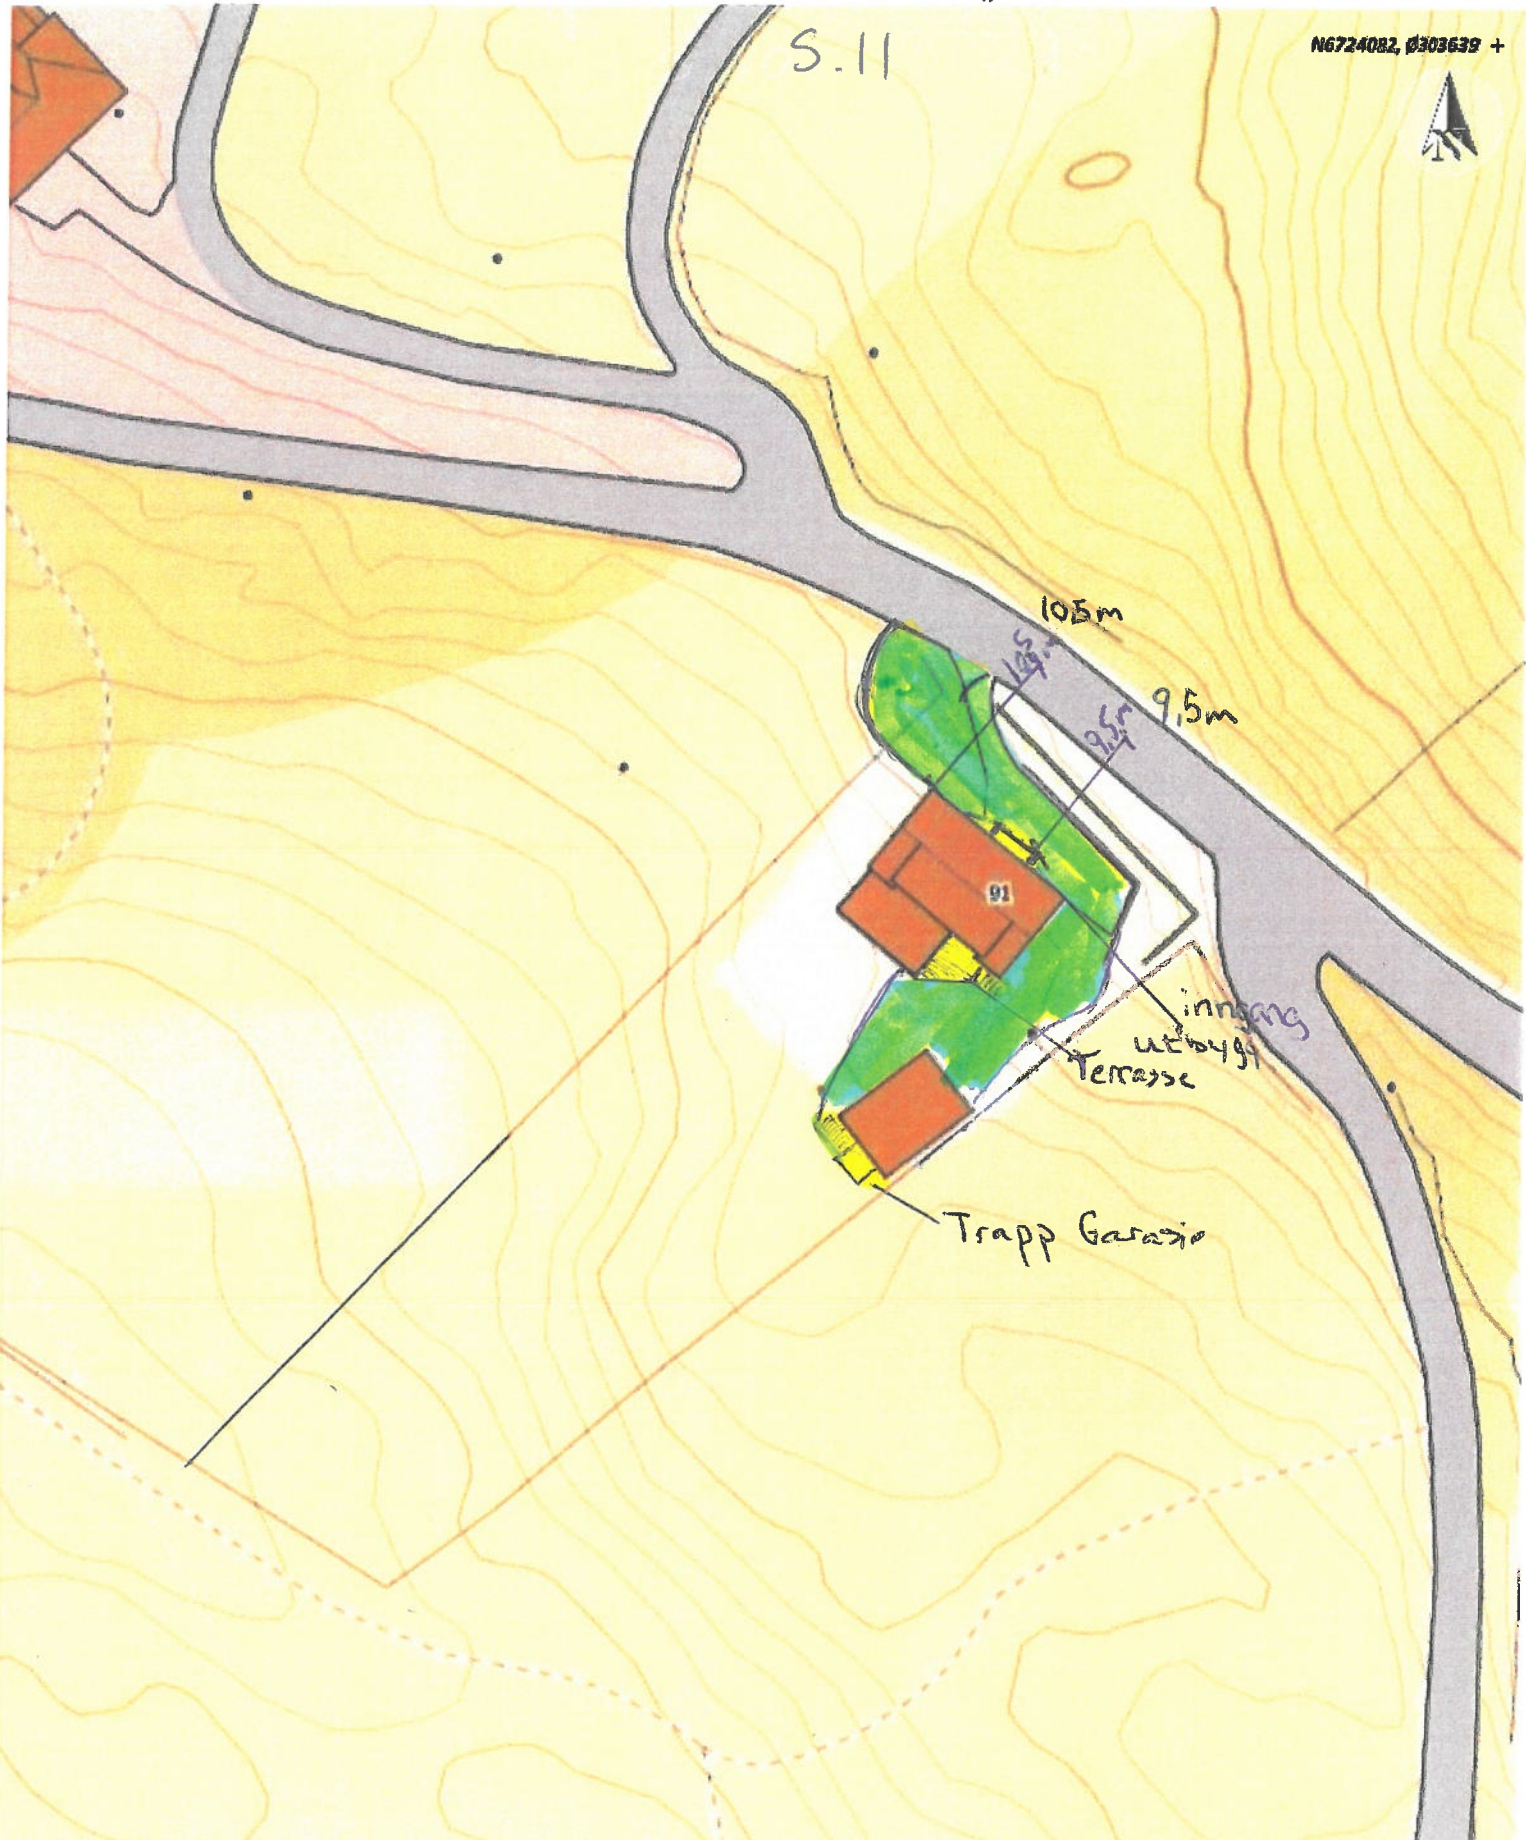

105m

95m

91

Trapp Garage

inngang
utbygg
Terrasse

Situasjonskart -

Eidsnesvegen 91



Dato: 10-04-2018

Målestokk: 1:500

