

TEGNFORKLARING

- BEBYGGELSE & ANLEGG**
- Takflate nybygg
 - Terrasse/balkong nybygg
 - Takflate eksisterende bebyggelse
 - Takutstikk/Måneretning
- SAMFERDSEL OG INFRASTRUKTUR**
- Adkomst/veg
 - Parkering
 - Gangarealer/Trapp/Mur
- FRI- OG GRØNTAREALER**
- Oppholdsareal
 - Fri- og grøntareal
- LINJESYMBOLER**
- Byggegrense
 - Eiendoms grense
 - Mur/Skjæring/Fylling
- 7.185 Avstander/Måling

REFERANSEPUNKTER

Løpnummer	N-koordinat	Ø-koordinat
01	6727098 70	306666 20
02	6727089 66	306655 38
03	6727093 58	306652 11
04	6727095 50	306654 41
05	6727098 26	306652 10
06	6727104 22	306659 24
07	6727101 50	306661 55
08	6727102 61	306662 93
11	6727097 86	306669 67
12	6727096 18	306676 67
13	6727089 18	306674 98
14	6727090 86	306667 98

AREALER/UTNYTTING


Parcell	AREALER OG UTNYTTELSEGRAD M ²					
	Areal tomt	MUA	BRA	BYA	%-BRA	%-BYA
233/177	1510	285	242	225	16 %	15 %
SUM	1510					



SITUASJONSPLAN 1:500, A3


Navn	Dato	Beskrivelse	Utarbeidet av	Godkjort

SEIM BOLIG AS		Dato: 26 10 2018
SITUASJONSPLAN ENEBOLIG TILTAKSHAVER KIM ROBERT FURULI		Utarbeidet av GØB
GBRN 233/177, HETLETVEITV I LINDÅS KOM.		Utarbeidet av KEG
Nedre Åstveit 12 5106 Øvre Ervik Tlf 982 20 450 post@geoform.no www.geoform.no		Skala: 1:500 1804.7 Løpnummer: 01

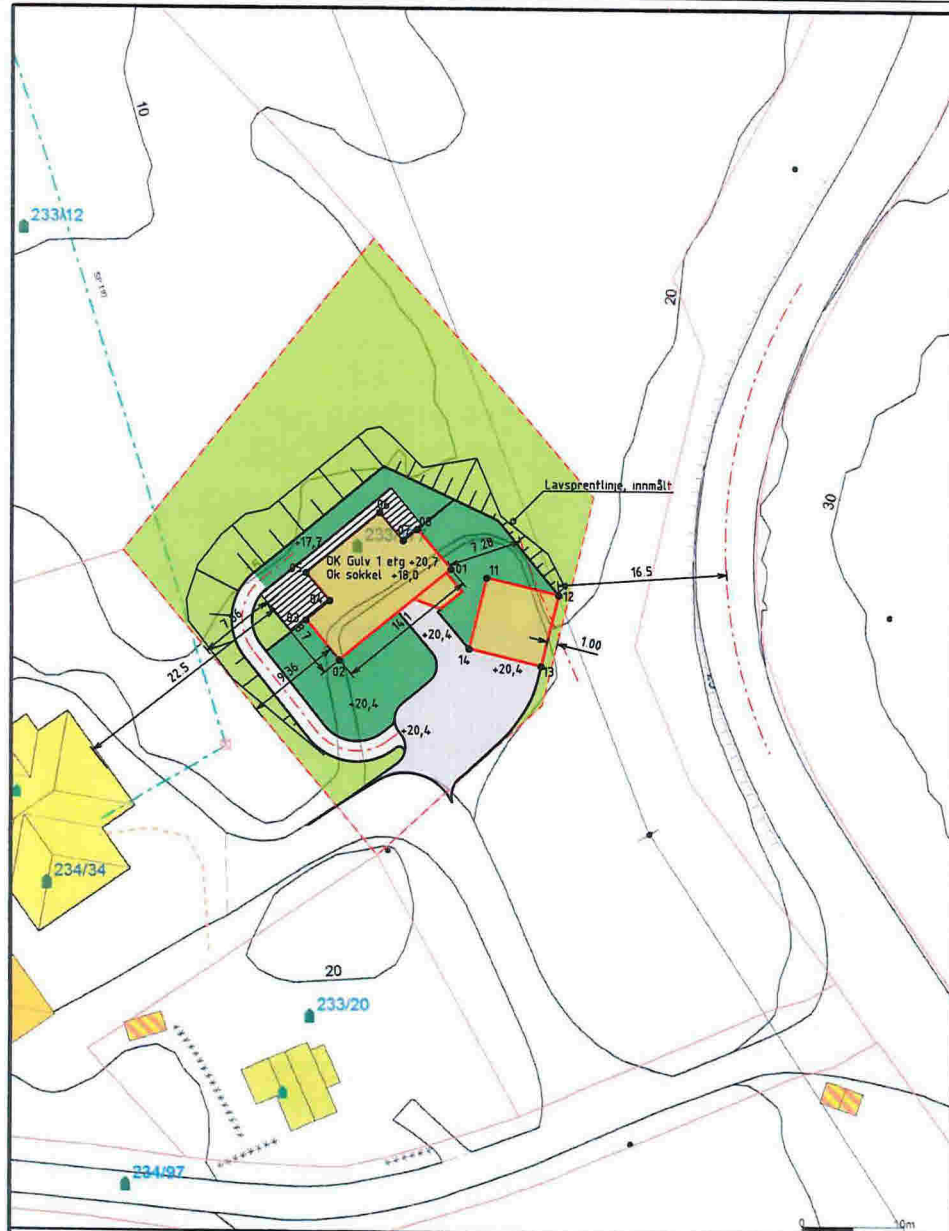

<ul style="list-style-type: none"> Anlegg felles Drainspøsing Overvann Pumpeledning spillvann Pumpeledning vann Spillvann Vannledning 	<ul style="list-style-type: none"> Udefinert grense Terrangmåte grense Overvann Busetid m/leilighet Våningsthus Større bustader 	<ul style="list-style-type: none"> Hytte/feriehuis Garasje/uthus Industri/lager Andre bygg 	<p>Lindås kommune Byggesaks avdeling</p> <p>Dato: 2018.09.11 Tidsp: 11:00</p> <p>Situasjonskart med VA-data - gbnr 233_177</p> <p>1:500</p>
---	---	--	---

Q1

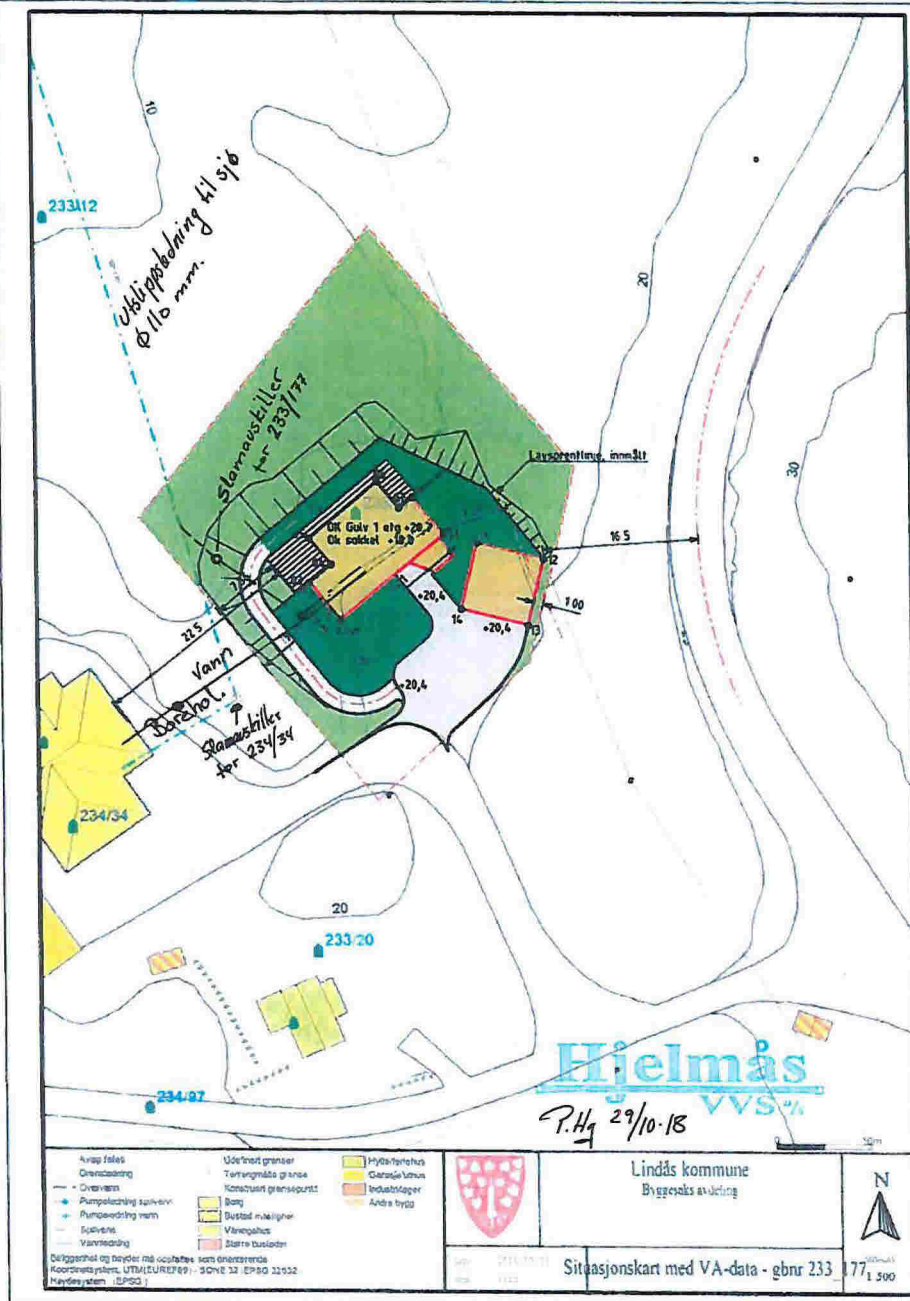

TEGNFORKLARING


- BEBYGGELSE & ANLEGG**
- Takflate nybygg
 - Terrasse/balkong nybygg
 - Takflate eksisterende bebyggelse
 - Takutsnitt/Maneretting
- SAMFERDSEL OG INFRASTRUKTUR**
- Adkomst/veg
 - Parkerings
 - Gangarealer/Trapp/Mur
- FRI- OG GRØNTAREALER**
- Oppholdsareal
 - Fri- og grenåreal
- LINJESYMBOLER**
- Byggegrense
 - Eiendoms grense
 - Mur/Sigering/Fylling
 - Avstander/Målestøtting

REFERANSEPUNKTER

Løpenummer	N-koordinat	Ø-koordinat
01	6727098 70	306666 20
02	6727089 66	306655 38
03	6727093 58	306652 11
04	6727095 50	306654 41
05	6727098 26	306652 10
06	6727104 22	306659 24
07	6727101 50	306661 55
08	6727102 61	306662 93
11	6727097 06	306669 67
12	6727096 18	306676 67
13	6727089 18	306674 98
14	6727090 05	306667 98

AREALER/UTNYTTING

Parcell	AREALER OG UTNYTTELSEGRAD m ²				%-BTA	%-%BTA
	Area total	BRU	GRU	BRU		
233/177	1510	289	242	225	18%	15%
SUM	1510					

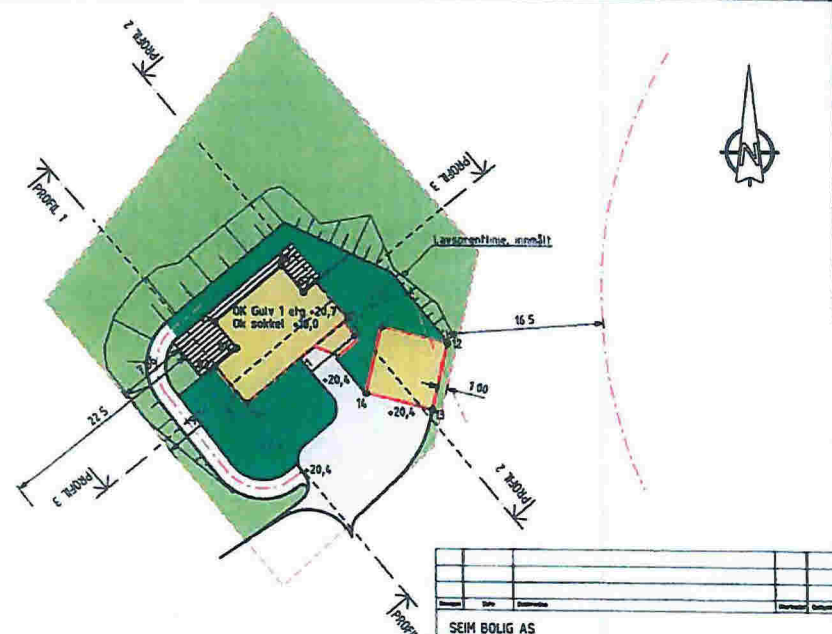

Lindås kommune
Byggesaks avdeling

Situasjonskart med VA-data - gbnr 233 177
1:500

Avsnitt felles
Drainasjering
Overvann
Pumpestasjon/skivene
Pumpestasjon/mann
Sjuevnet
Vannledning

Utefremt grenser
Tuningsmåls grense
Konstruksjon grensepunkt
Bølg
Duttet innleilighet
Vånerpakt
Stærre busledet

Hydrant/hus
Gasssløyse
bedekningslager
Andre bygg

Delgjennomgang og bevyder må opprettes som enveisveier
Koordinatsystem: UTM(EUR87E9) - SONE 32 EPSG 314662
Målestystem: IPR2011

SITUASJONSPLAN 1:500, A3

SEIM BOLIG AS

SITUASJONSPLAN ENEBOLIG
TILTAKSMAKER KIM ROBERT FURULI

GBNR 233/177, HETLETVEITV I LINDÅS KOM

26.10.2018

600

REG

1500




18047


01

www.geoform.no

geoform

Nedre Åstveit 12
5106 Øvre Ervik
Tlf 982 20 450
post@geoform.no

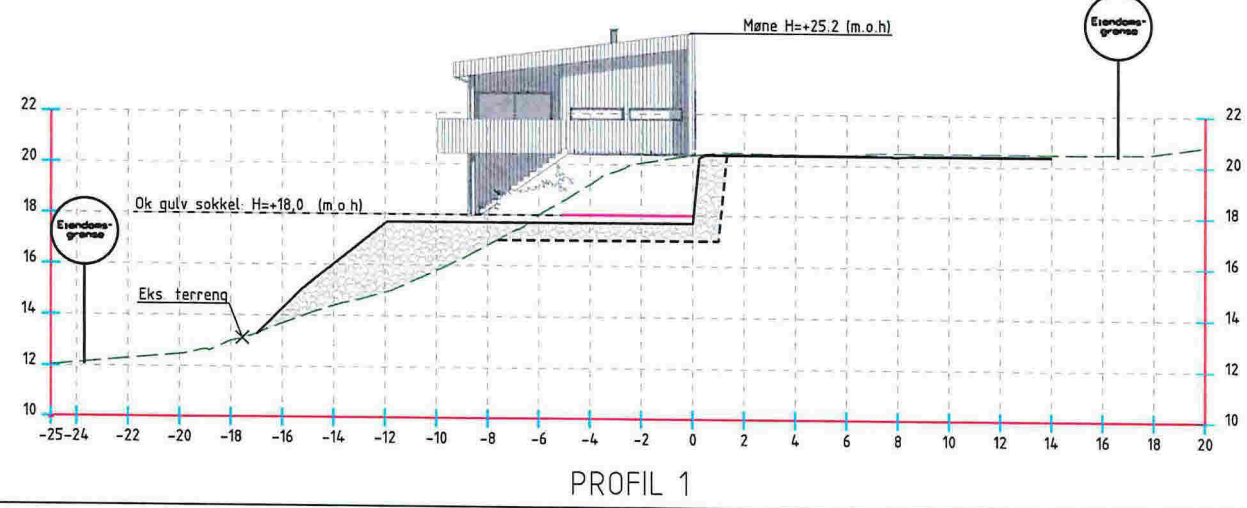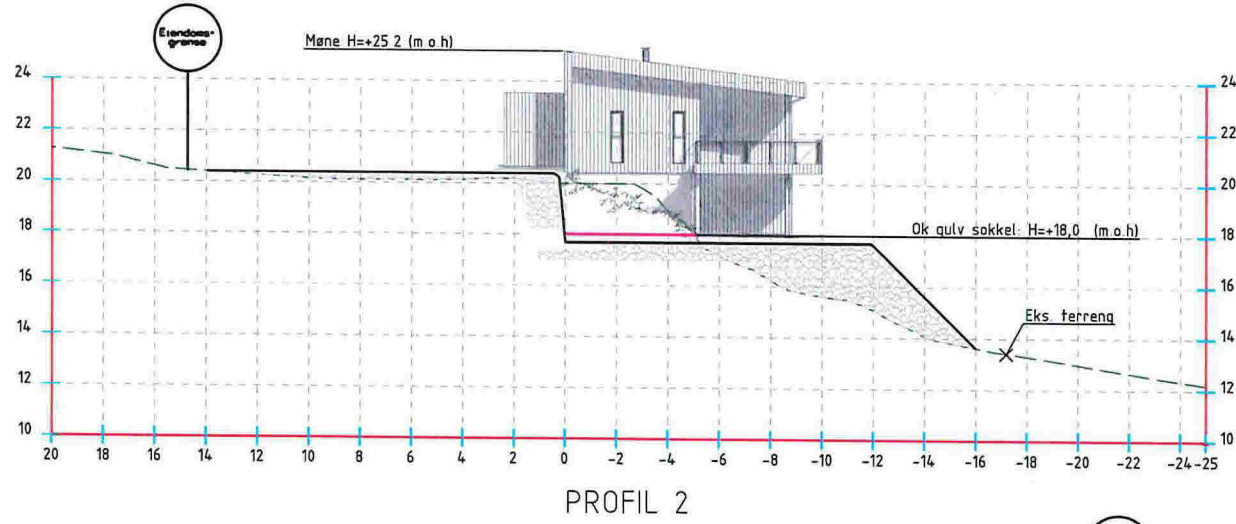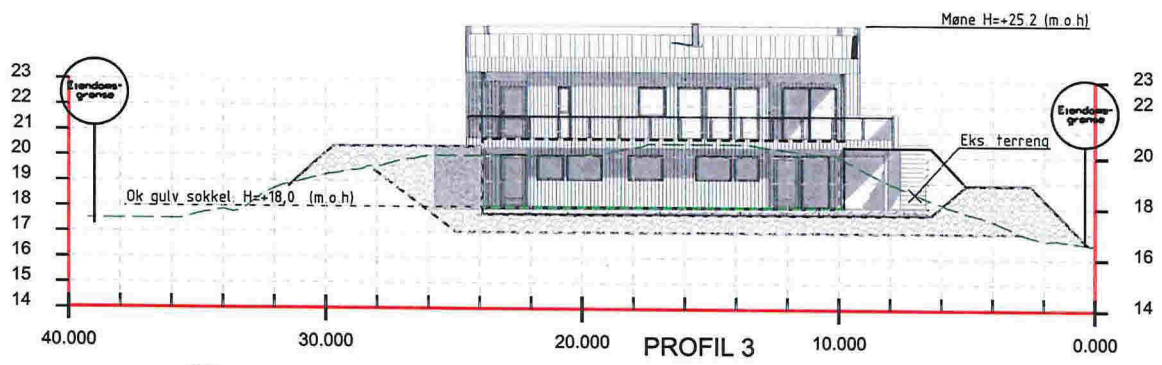

SEIM BOLIG AS		Dato: 26.10.2018	
PROFILER GRUNN & TERRENG TILTAKSHAVER: KIM RPBERT FURULI		Utarbeidet av: GOB	
GBNR 233/177, HETLETVEITV. I LINDÅS KOM		Kontrollert av: KEG	
 Nedre Åstveit 12 5106 Øvre Ervik Tlf 982 20 450 post@geoform.no www.geoform.no		Skala: 1:200, A3	
		Prosjekt: 18047	
		Rev: 01-1	
		Fase: -	