



Erlend Myking
Rylivegen 1
2340 LØTEN

Referanser:
Dykkar:
Vår: 18/2403 - 18/28240

Saksbehandlar:
Sverre Solberg
SSO@lindas.kommune.no

Dato:
14.09.2018

Ajourføring i Matrikkelen for gbnr 203/31 - "Grønnvika" av Fyllingen, Sauvågen 123, 5915 Hjelmås.

Lindås kommune har oppdateringsansvar for Matrikkelen i kommunen. Matrikkelen er Noreg's offisielle register over grunneigedomar, bygningar og adresser.

Dette er ein kontinuerleg prosess som Geodata utfører dagleg ved oppmålingsforretningar, ved grensejusteringar, utskiftningskart, data frå Jordskifte og Vegvesen samt eldre skylddelingar. Dessutan etter innspel frå grunneigarar som oppdagar feil eller manglar med teigar eller grenselinjer.

Kommunen jobbar heile tida med å få til eit betre register som grunneigarar og publikum kan nytta til utbyggjingsfremål og andre ting.

Det har vorte meld inn feil på grenselinjene mellom gbnr 203/31 og gbnr 203/1 av Erlend Myking. Desse grenselinjene er no retta opp på 5 av kartvedlegga til dette brevet. Dei andre 5 kartvedlegga syner korleis ovanforneemde eigedom såg ut **FØR** grenseendringane vart gjennomført !

Som tilstøytande nabo - gbnr 203/1 – vert de varsla om grenseendringane som er føretekte i Matrikkelen.

Dersom dette ikkje stemmer med dykkar opplysningar om grensetilhøvet, ber me dykk snarast senda tilbakemelding saman med dokumentasjon til:

Lindås kommune, Geodata, Kvernhusmyrane 20, 5914 ISDALSTØ.
Tlf. 56 37 50 00. E-post: postmottak@lindas.kommune.no

Med helsing
Lindås kommune

Tommy Veland
avdelingsleiar


Sverre Solberg
avdelingsingeniør



Vedlegg:

203-31 Vedlegg

Mottakrar:

Arne Dag Myking

Erlend Myking

Kristin & Jan Ivar Johannessen

Askeladdveien 1 5142

Rylivegen 1 2340


Sandvikavegen 5915

156

FYLLINGSDALEN

LØTEN

HJELMÅS

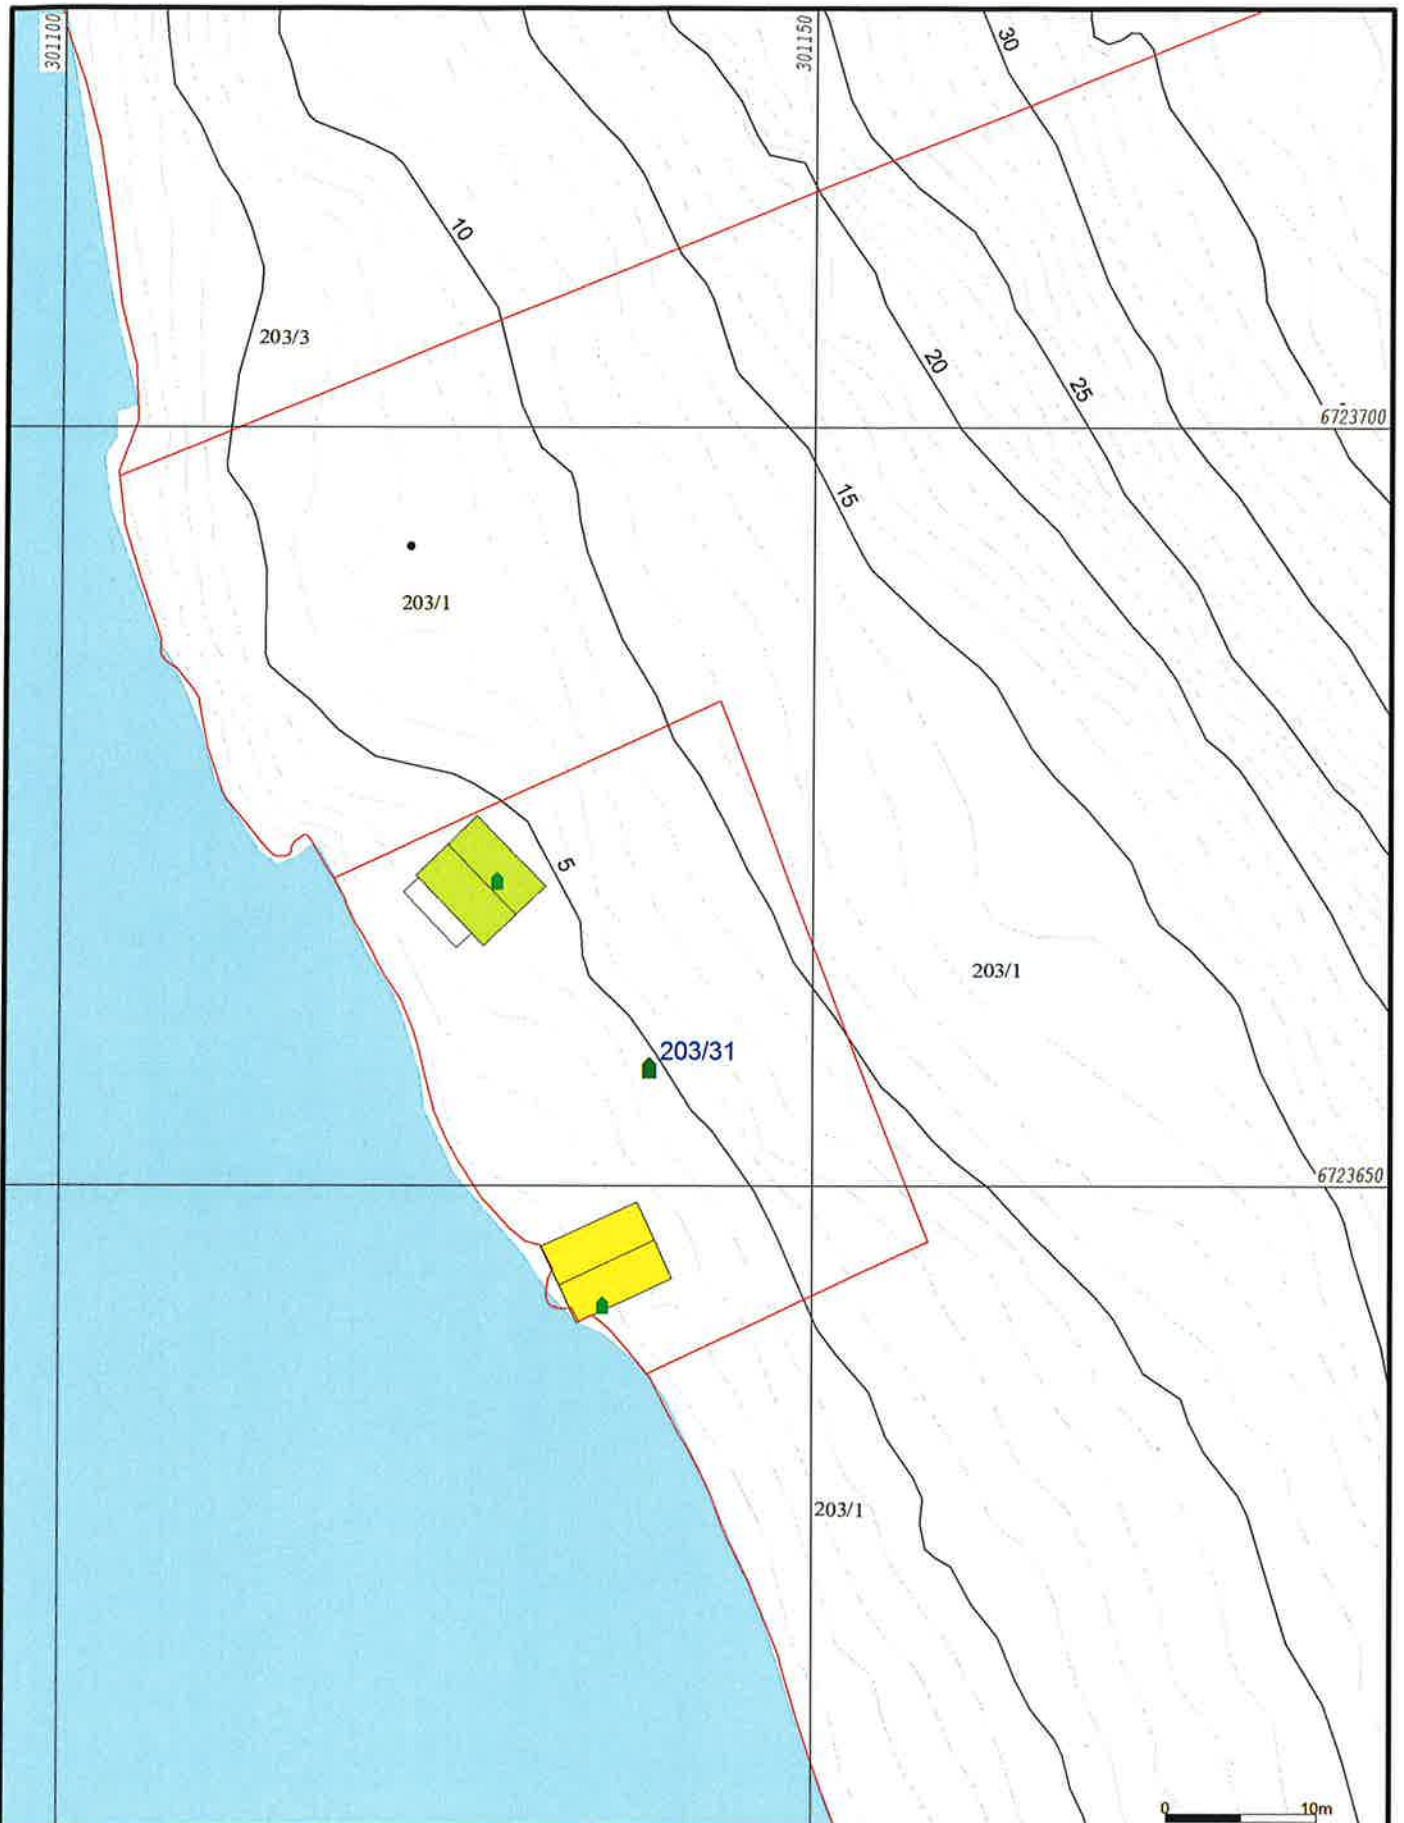

Målte Grenser	Våningshus
Registrerte Grenser	Større bustader
Udefinert grenser	Hytte/feriehus
Terrengmålte grense	Garasje/uthus
Konstruert grensepunkt	Industri/lager
Bolig	Andre bygg
Bustad m/leilighet	



Lindås kommune
Geodata avdeling


Grunnkart **FØR** grenseendring.

Dato: 2018.09.03
Sign: SBO

G.nr. 203, b.nr. 31.



Beliggenhet og høyder må oppfattes som orienterende.
Koordinatsystem: UTM(EUREF89) - SONE 32 (EPSG:32632)
Høydesystem: (EPSG:)

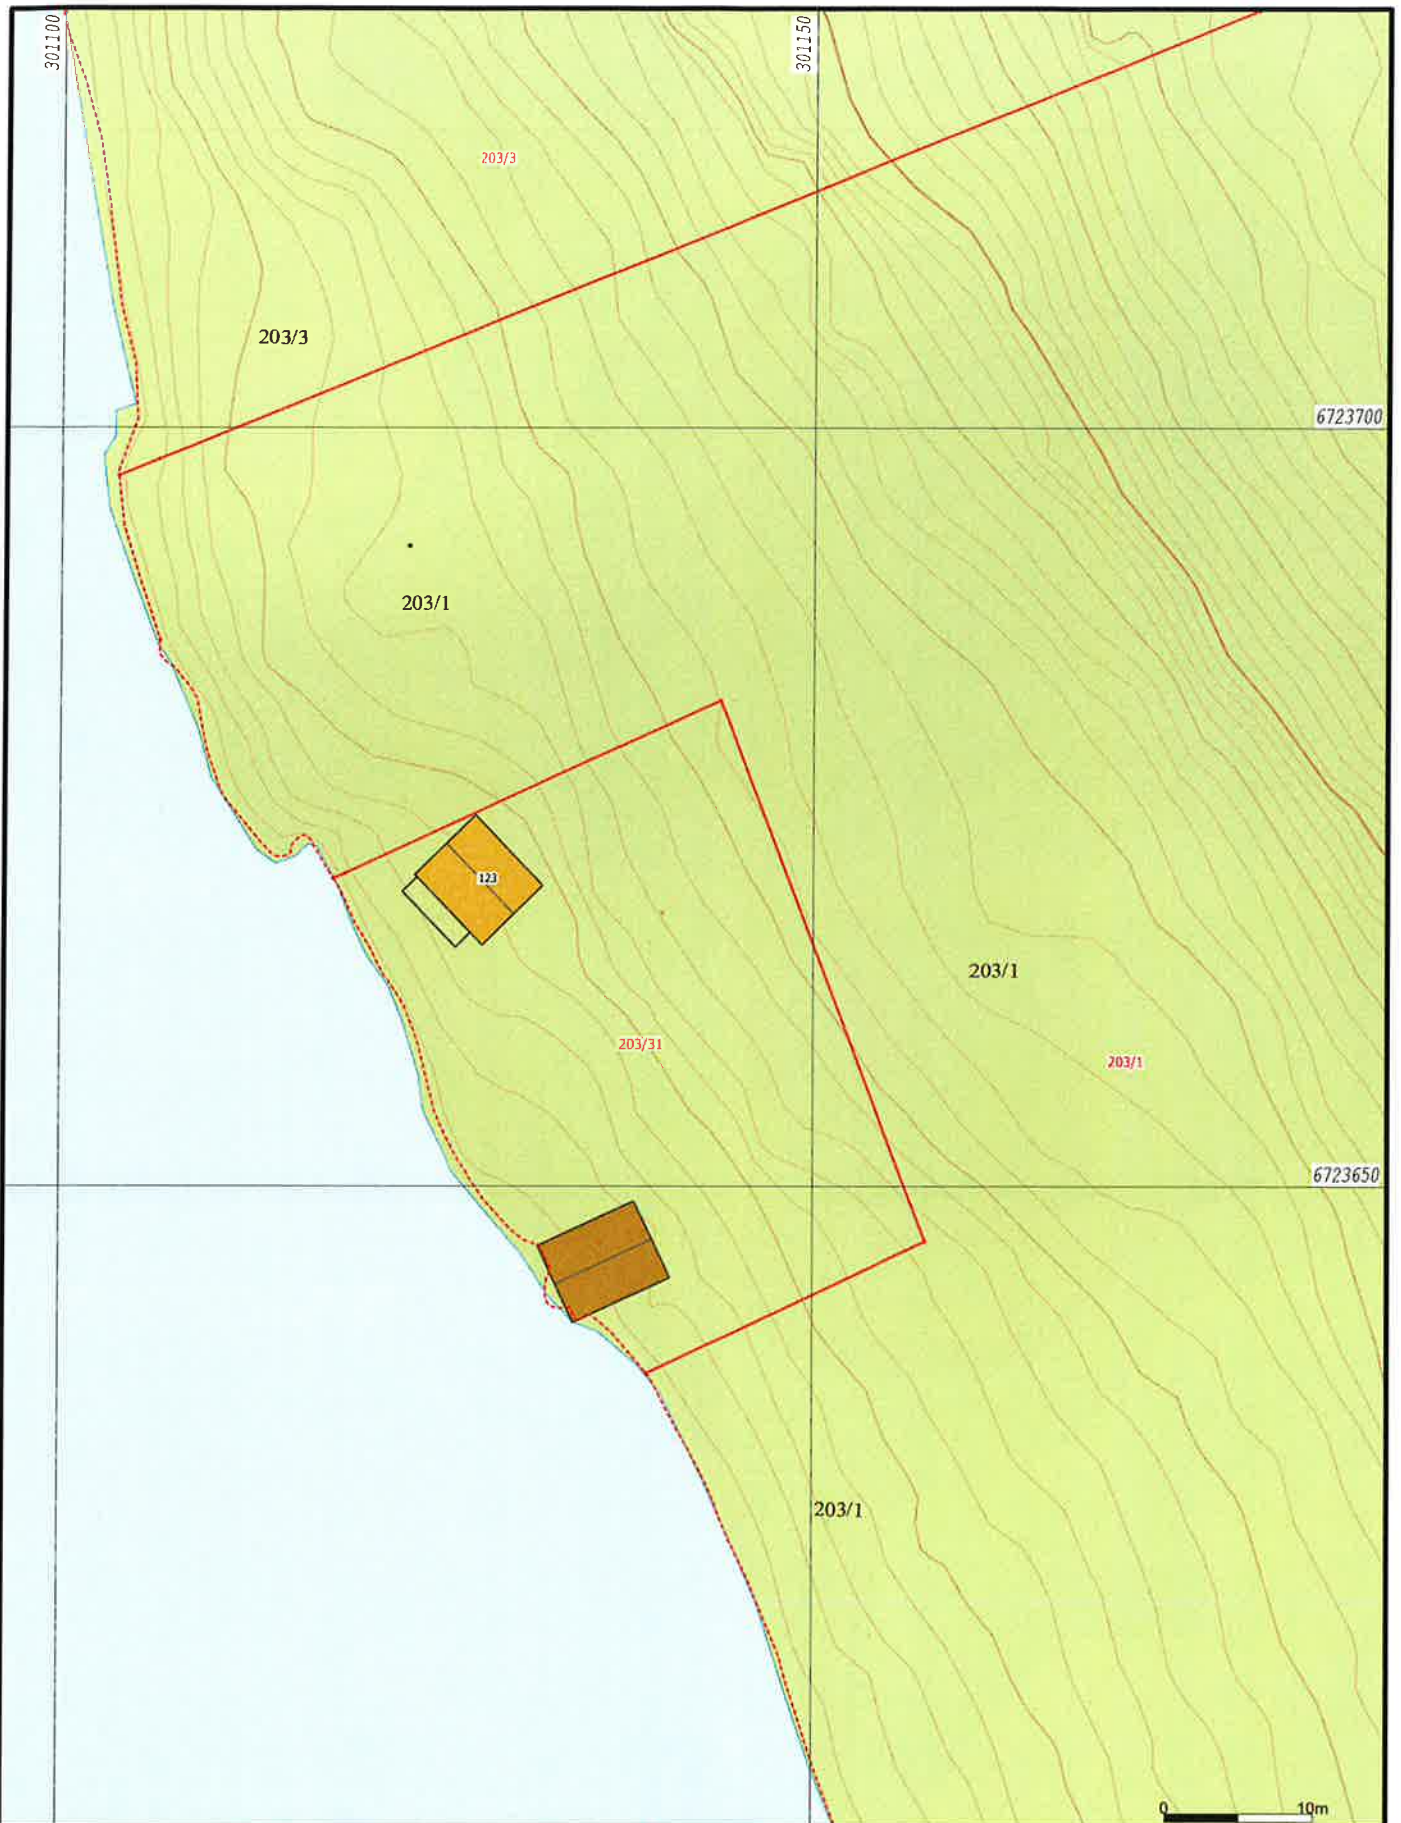

- Målte Grenser
 - - - Registrerte Grenser
 - ⋄ Udefinert grense
 - ⋄ Terrengmålte grense
 - ⋄ Konstruert grensepunkt
 - ⋄ Bolig
 - ⋄ Bustad m/leilighet
 - Våningshus
 - Større bustader
 - Hytte/feriehus
 - Garasje/uthus
 - Industri/lager
 - Andre bygg
- Beliggenhet og høyder må oppfattes som orienterende.
 Koordinatsystem: UTM(EUREF89) - SONE 32 (EPSG:32632)
 Høydesystem: (EPSG:)




Lindås kommune
 Geodata avdeling
 A-Grunnkart WMS FØR grenseendring.



Dato: 2018.09.03
 Sign: SSO

G.nr. 203, b.nr. 31.

Målestokk
 1:500

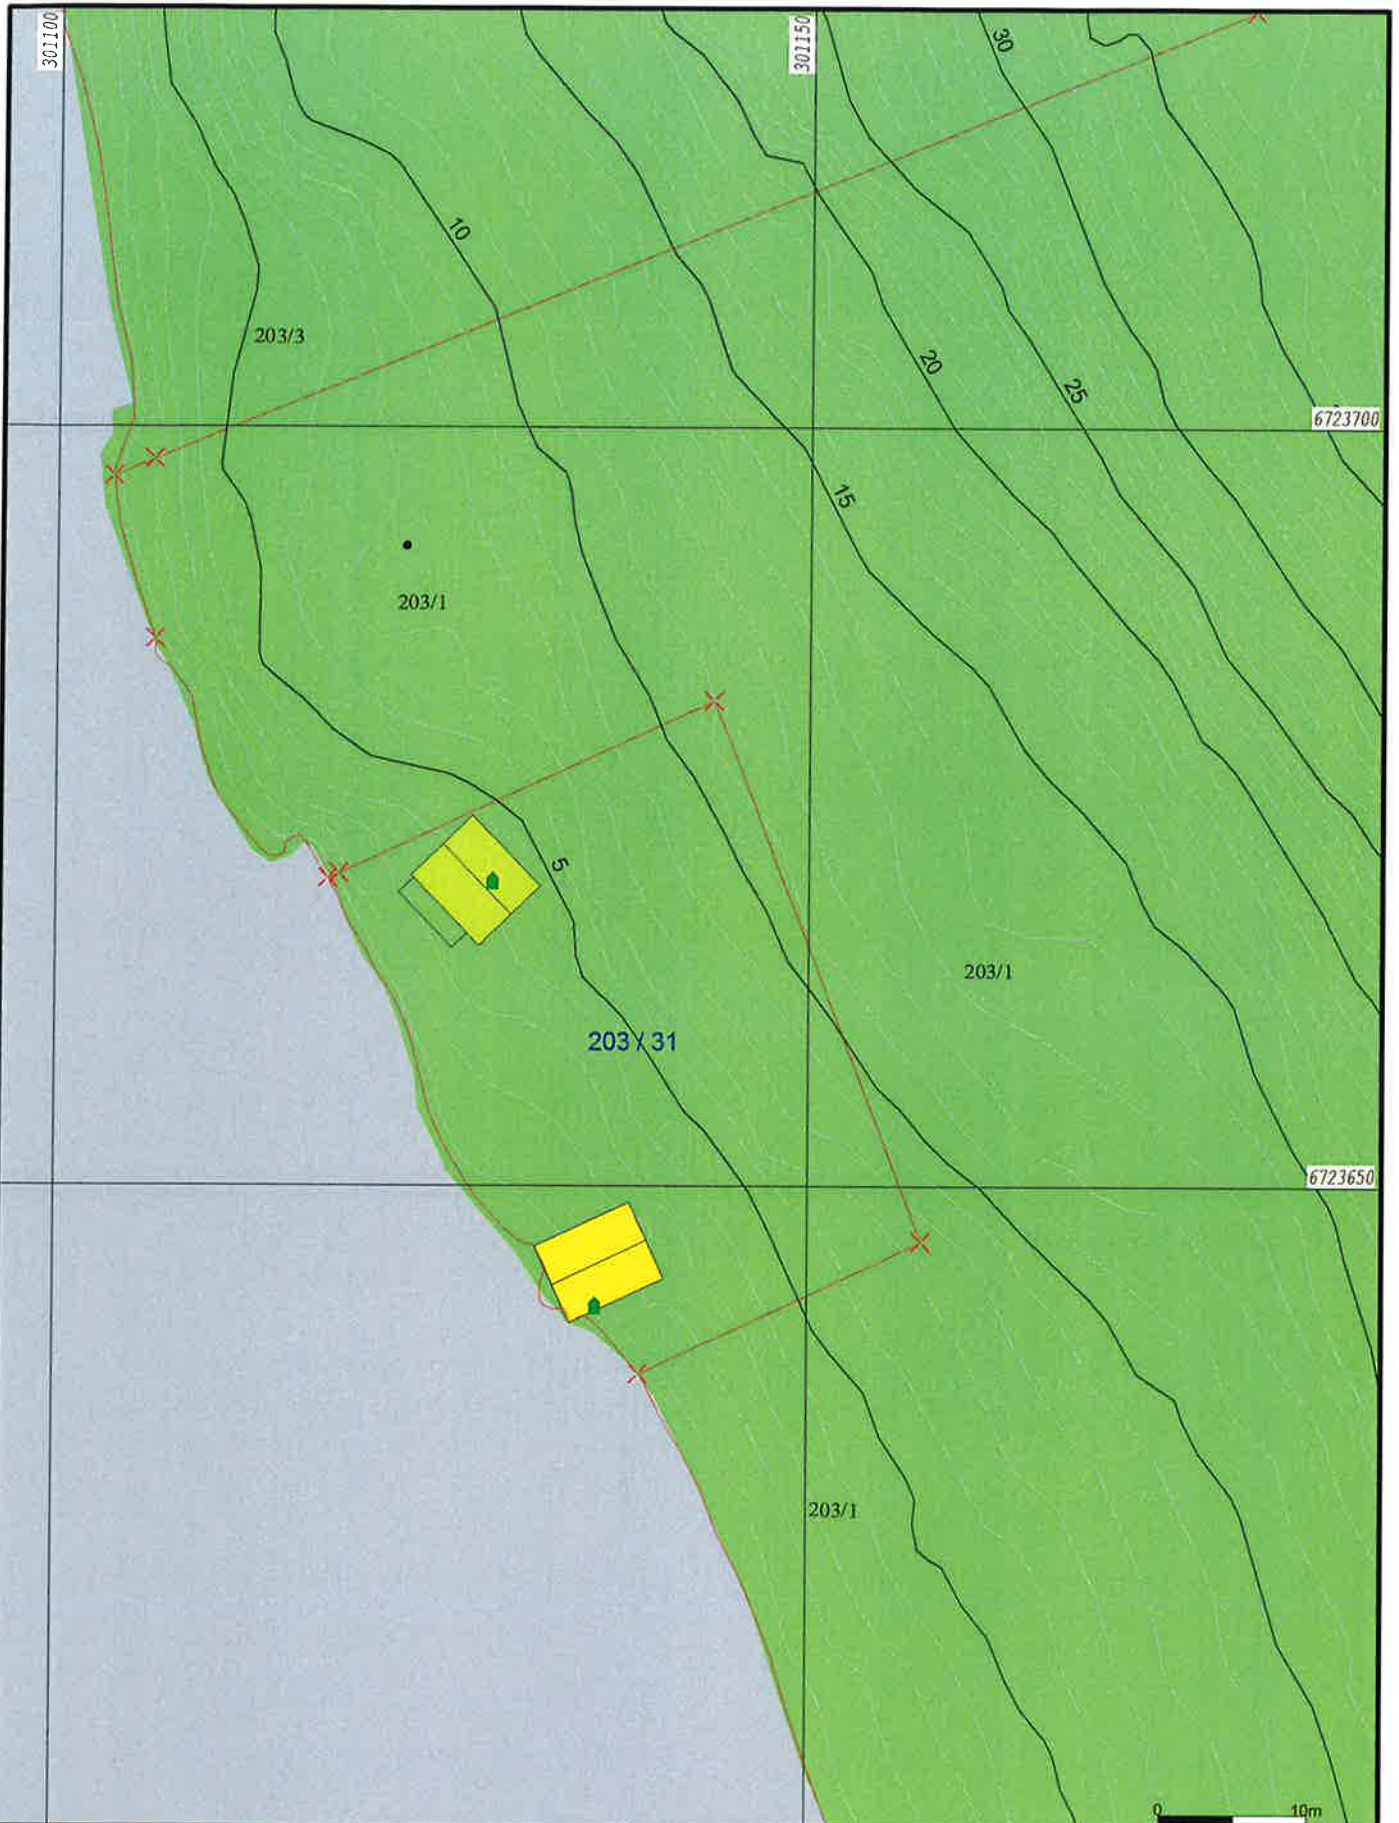

Myr	Beite	Ur
Barmyr	Barskog	
Blåningsmyr	Blandingskog	
Lauvmyr	Lauvskog	
Jordmyr	Anna Jorddekt flatm	
Dyrka mark	Grunnlendt	
Overflatedyrka	Fjell	



Lindås kommune
Geodata avdeling
Gardskart-AR5 FØR grenseendring.



Beliggenhet og høyder må oppfattes som orienterende.
Koordinatsystem: UTM(EUREF89) - SONE 32 (EPSG:32632)
Høydesystem: (EPSG:)

Dato: 2018.09.03
Sign: SSO

G.nr. 203, b.nr. 31.

Målestokk
1:500




- | | | | |
|--|---------------------|--|-----------------|
| | Målte Grenser | | Våningshus |
| | Registrerte Grenser | | Større bustader |
| | Udefinert | | Hytte/feriehus |
| | Terrengmålt | | Garasje/uthus |
| | Konstruert | | Industri/lager |
| | Bolig | | Andre bygg |
| | Bustad m/leilighet | | |

Beliggenhet og høyder må oppfattes som orienterende.
 Koordinatsystem: UTM(EUREF89) - SONE 32 (EPSG:32632)
 Høydesystem: (EPSG:)




Lindås kommune
 Geodata avdeling
 Ortofoto 2015 FØR grenseendring.

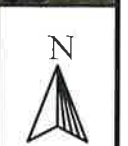

Dato: 2018.09.03
 Sign: SSO

G.nr. 203, b.nr. 31.

Målestokk
 1:500

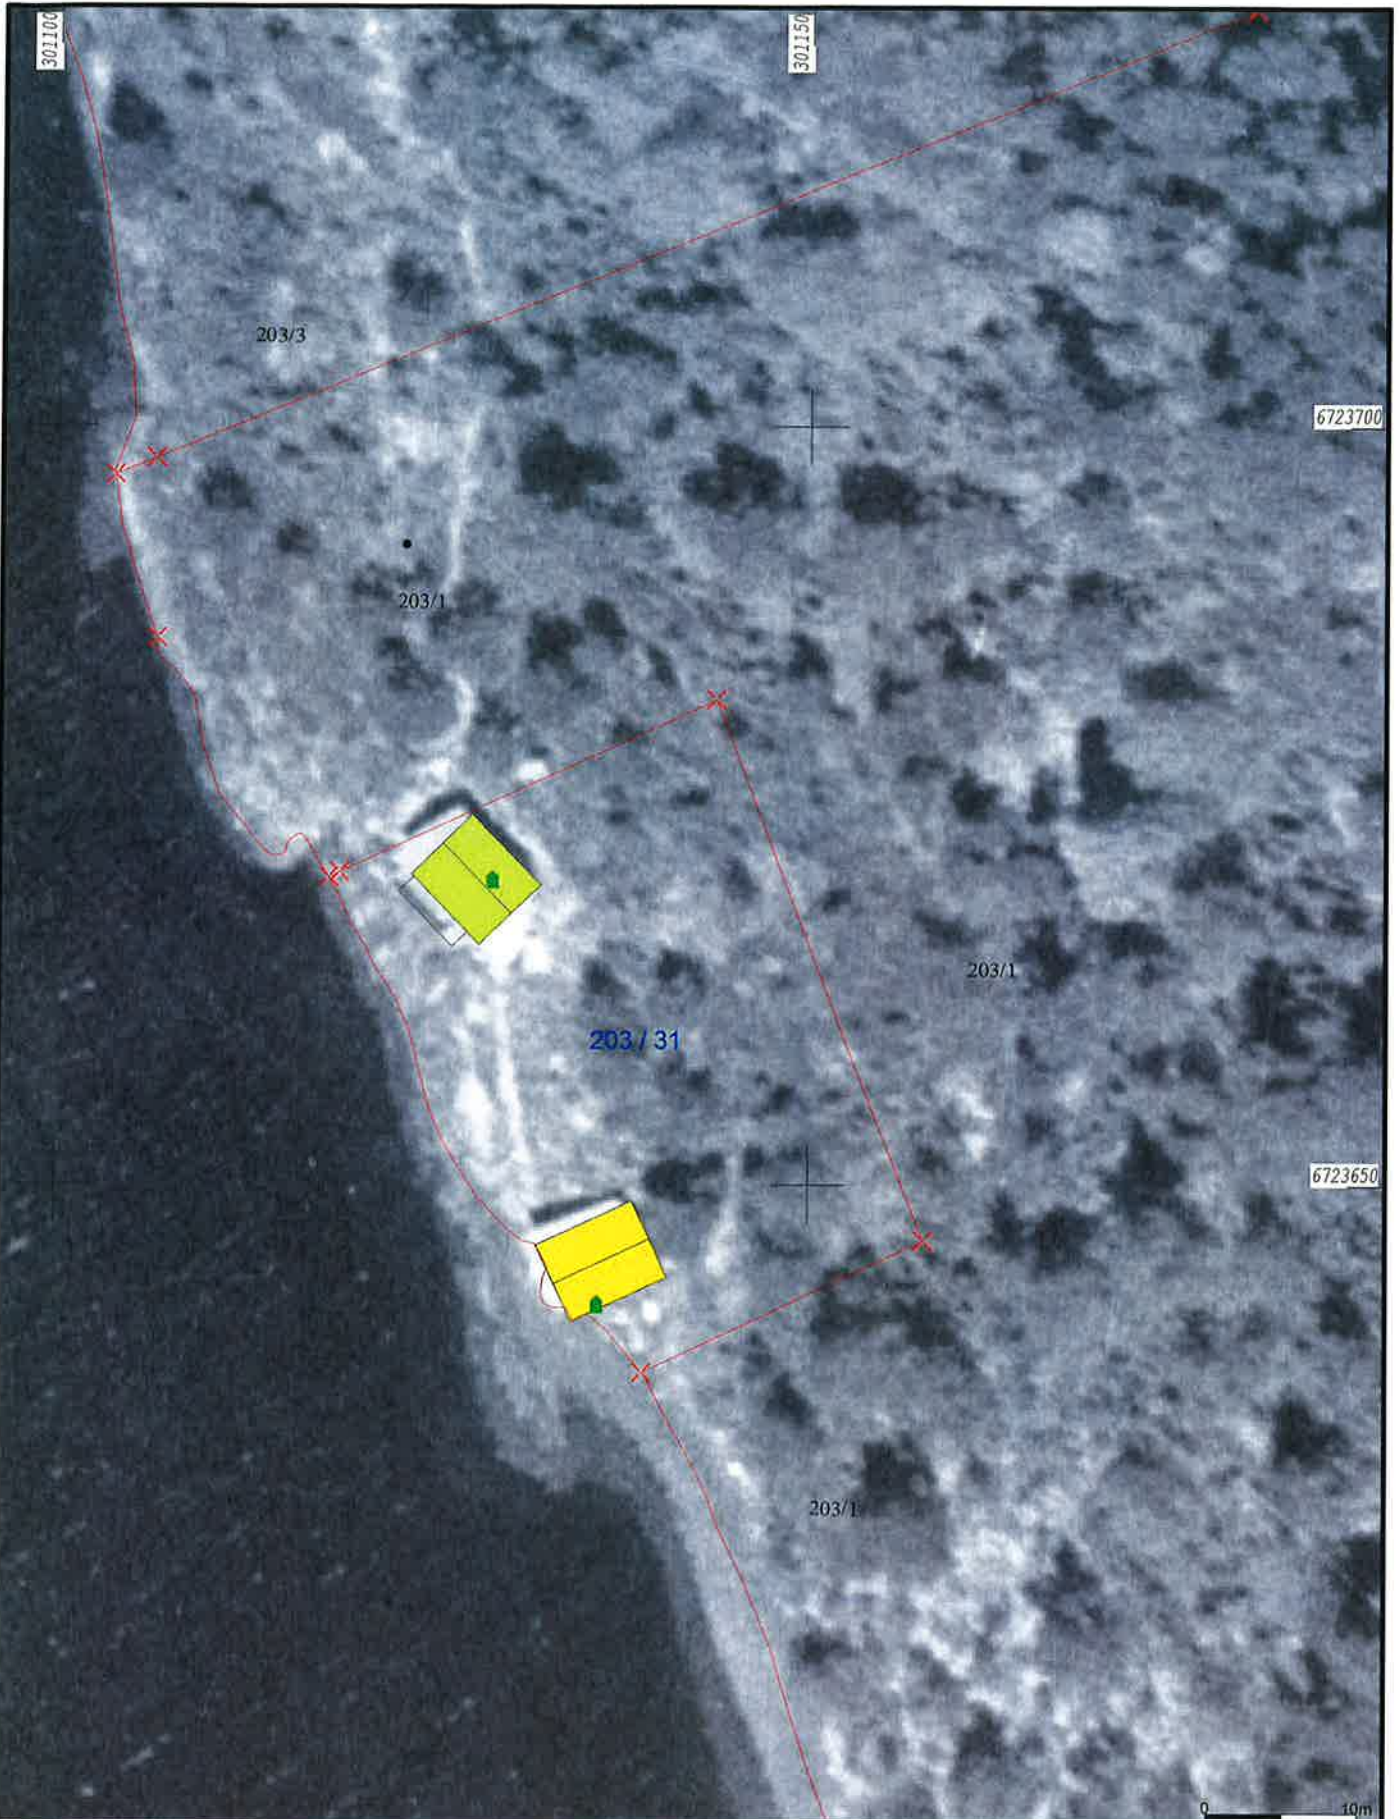

Målte Grenser	Våningshus
Registrerte Grenser	Større bustader
Udefinert	Hytte/feriehus
Terrengmålt	Garasje/uthus
Konstruert	Industrilager
Bolig	Andre bygg
Bustad m/leilighet	

Beliggenhet og høyder må oppfattes som orienterende.
 Koordinatsystem: UTM(EUREF89) - SONE 32 (EPSG:32632)
 Høydesystem: (EPSG:)



Dato: 2018.09.03
 S1gn: S80


Lindås kommune
 Geodata avdeling

Ortofoto 1966 FØR grenseendring.

G.nr. 203, b.nr. 31.



Målestokk
 1:500

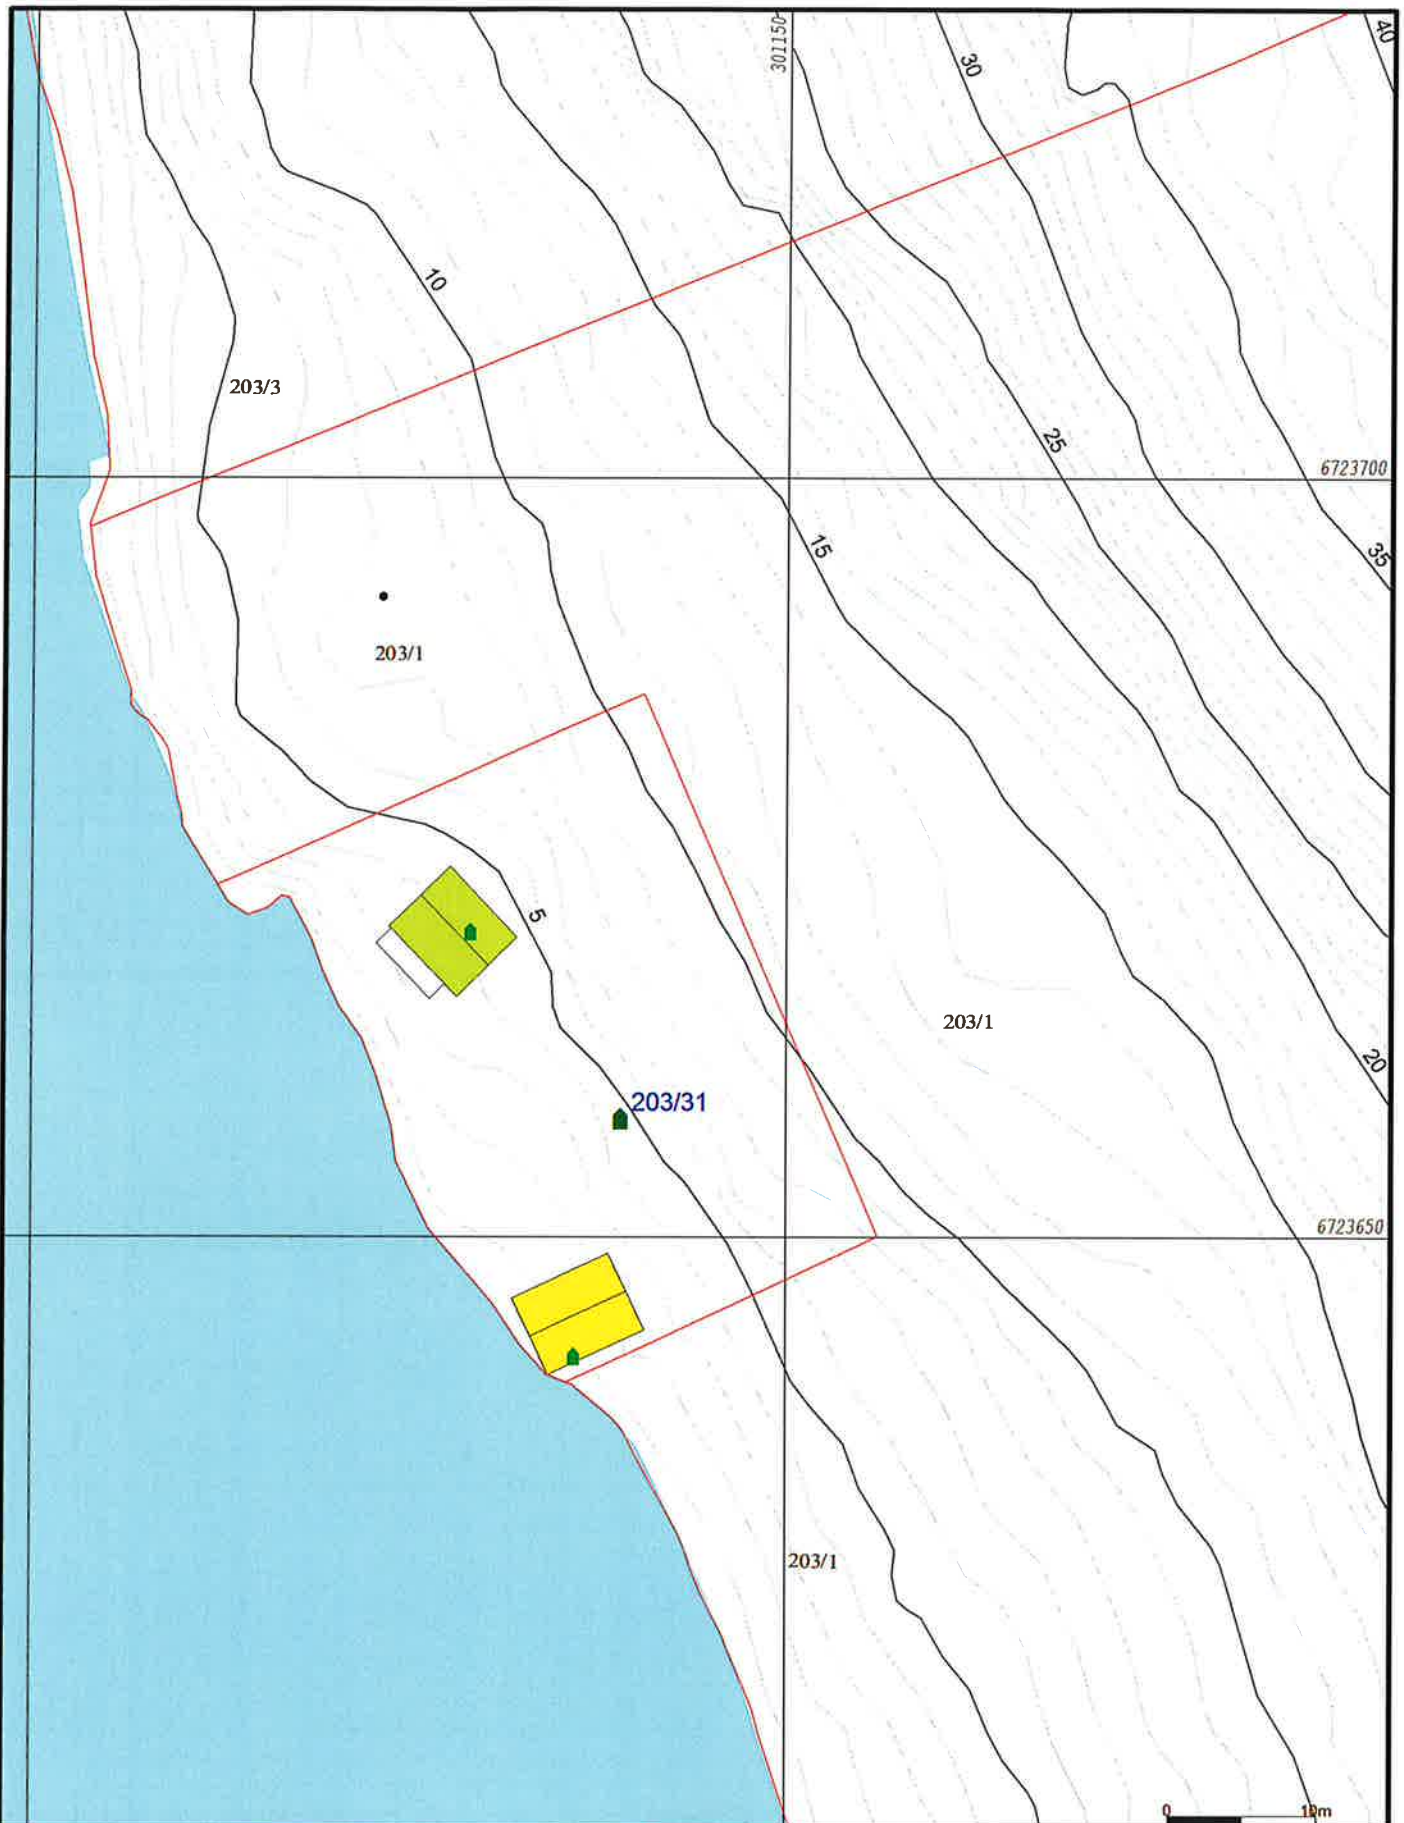

- Målte Grenser
 - - - Registrerte Grenser
 - ⋮ Udefinert grenser
 - ⋮ Terrengmålte grense
 - ⋮ Konstruert grensepunkt
 - Bølg
 - Bustad m/leilighet
 - Våningshus
 - Større bustader
 - Hytte/feriehus
 - Garasje/uthus
 - Industri/lager
 - Andre bygg
- Beliggenhet og høyder må oppfattes som orienterende.
 Koordinatsystem: UTM(EUREF89) - SONE 32 (EPSG:32632)
 Høydesystem: (EPSG:)



Dato: 2018.09.13
 Sign: 590

Lindås kommune
 Geodata avdeling



G.nr. 203, b.nr. 31.

N



Målestokk
 1:500

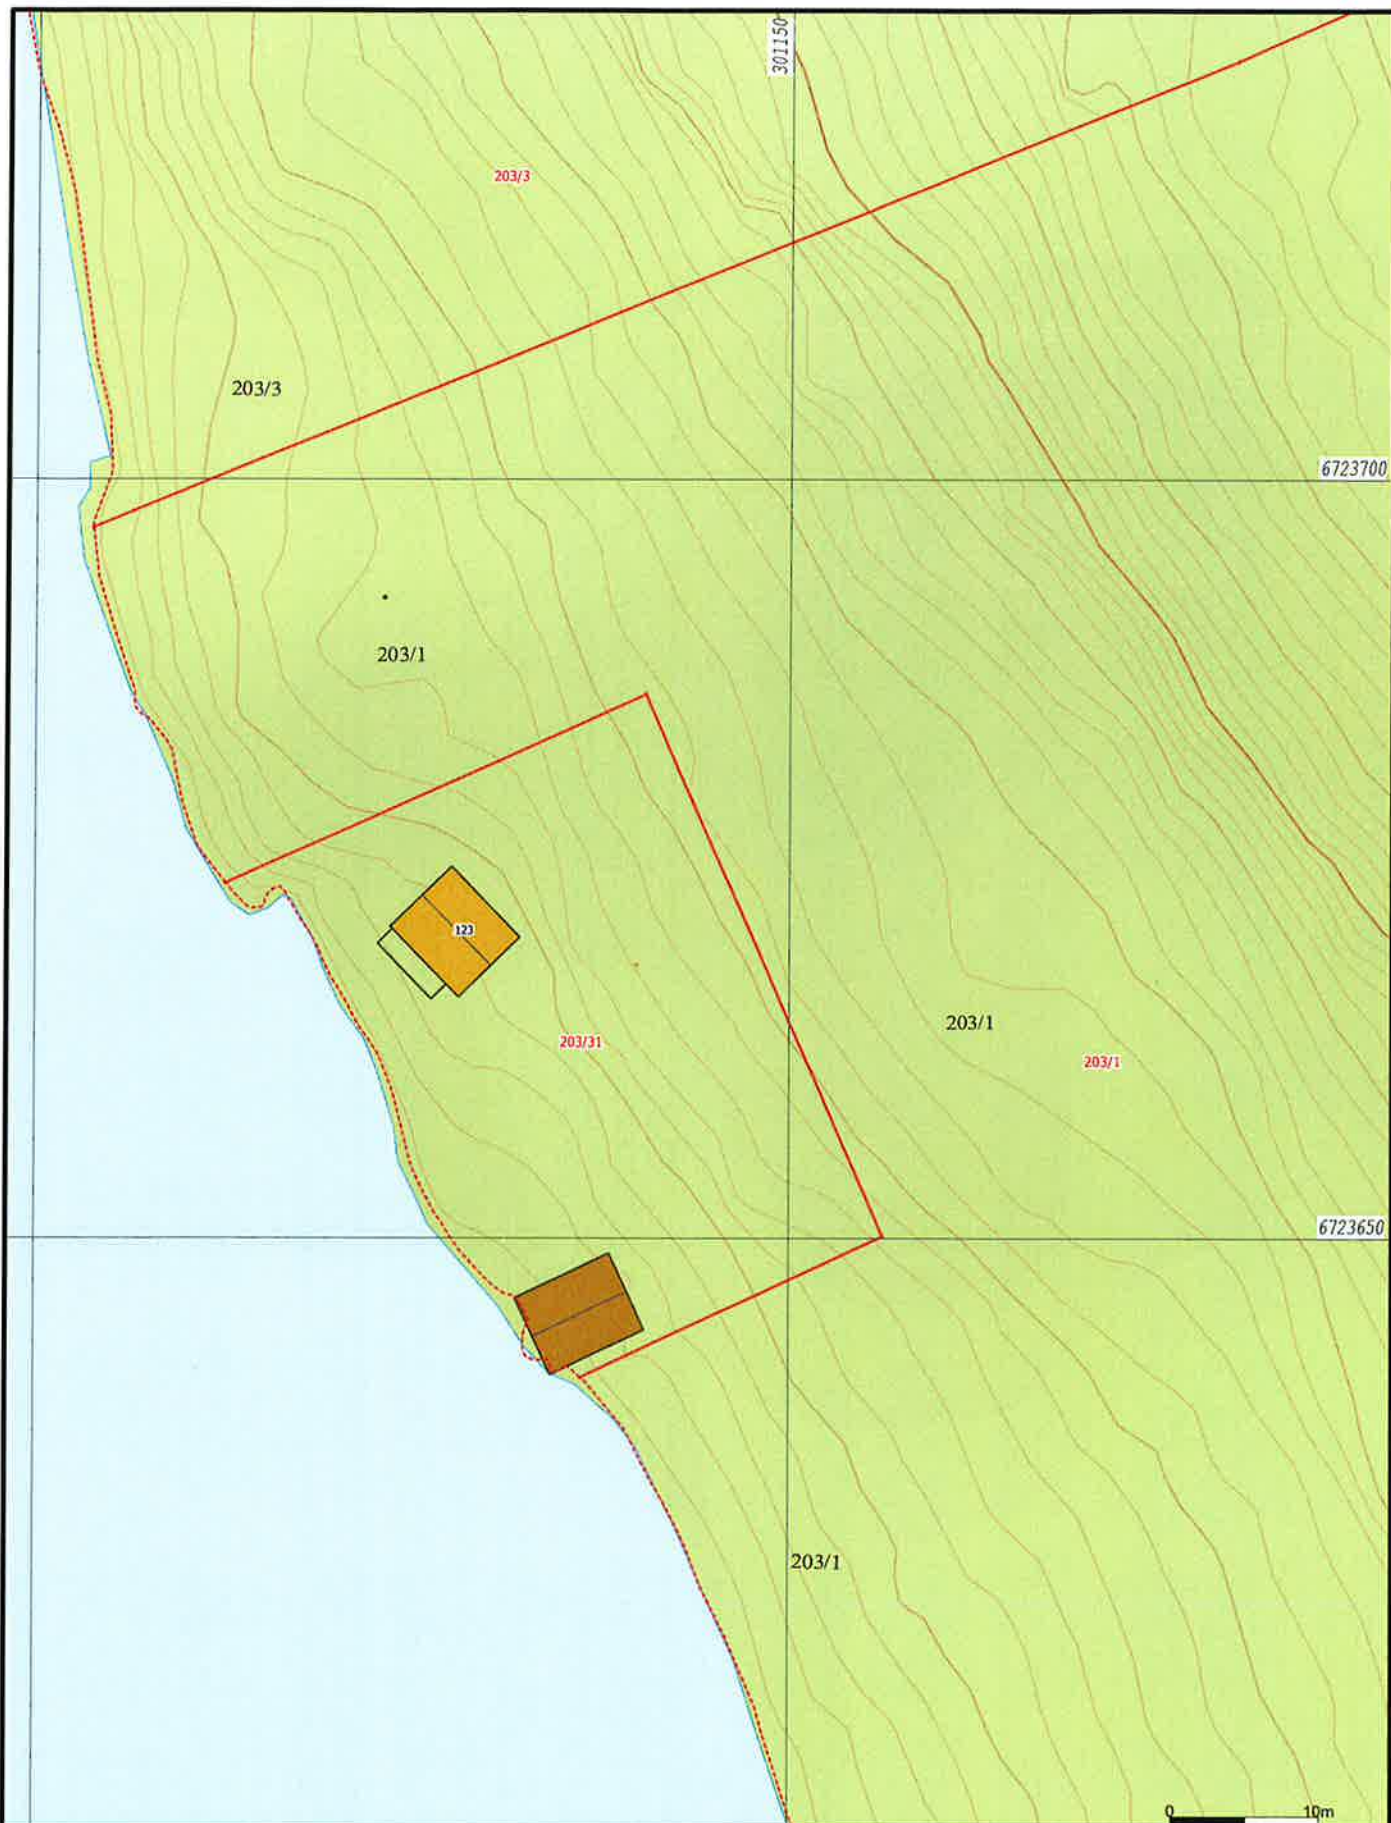

Målte Grenser	Våningshus
Registrerte Grenser	Større bustader
Udefinert grenser	Hytte/feriehus
Terrengmålte grense	Garasje/uthus
Konstruert grensepunkt	Industri/lager
Bolg	Andre bygg
Bustad m/feilighet	

Beliggenhet og høyder må oppfattes som orienterende.
 Koordinatsystem: UTM(EUREF89) - SONE 32 (EPSG:32632)
 Høydesystem: (EPSG:)


Dato: 2018.09.13
 Sign: s80

Lindås kommune
 Geodata avdeling

A-Grunnkart WMS **ETTER** grenseendring.

G.nr. 203, b.nr. 31.

Målestokk
 1:500

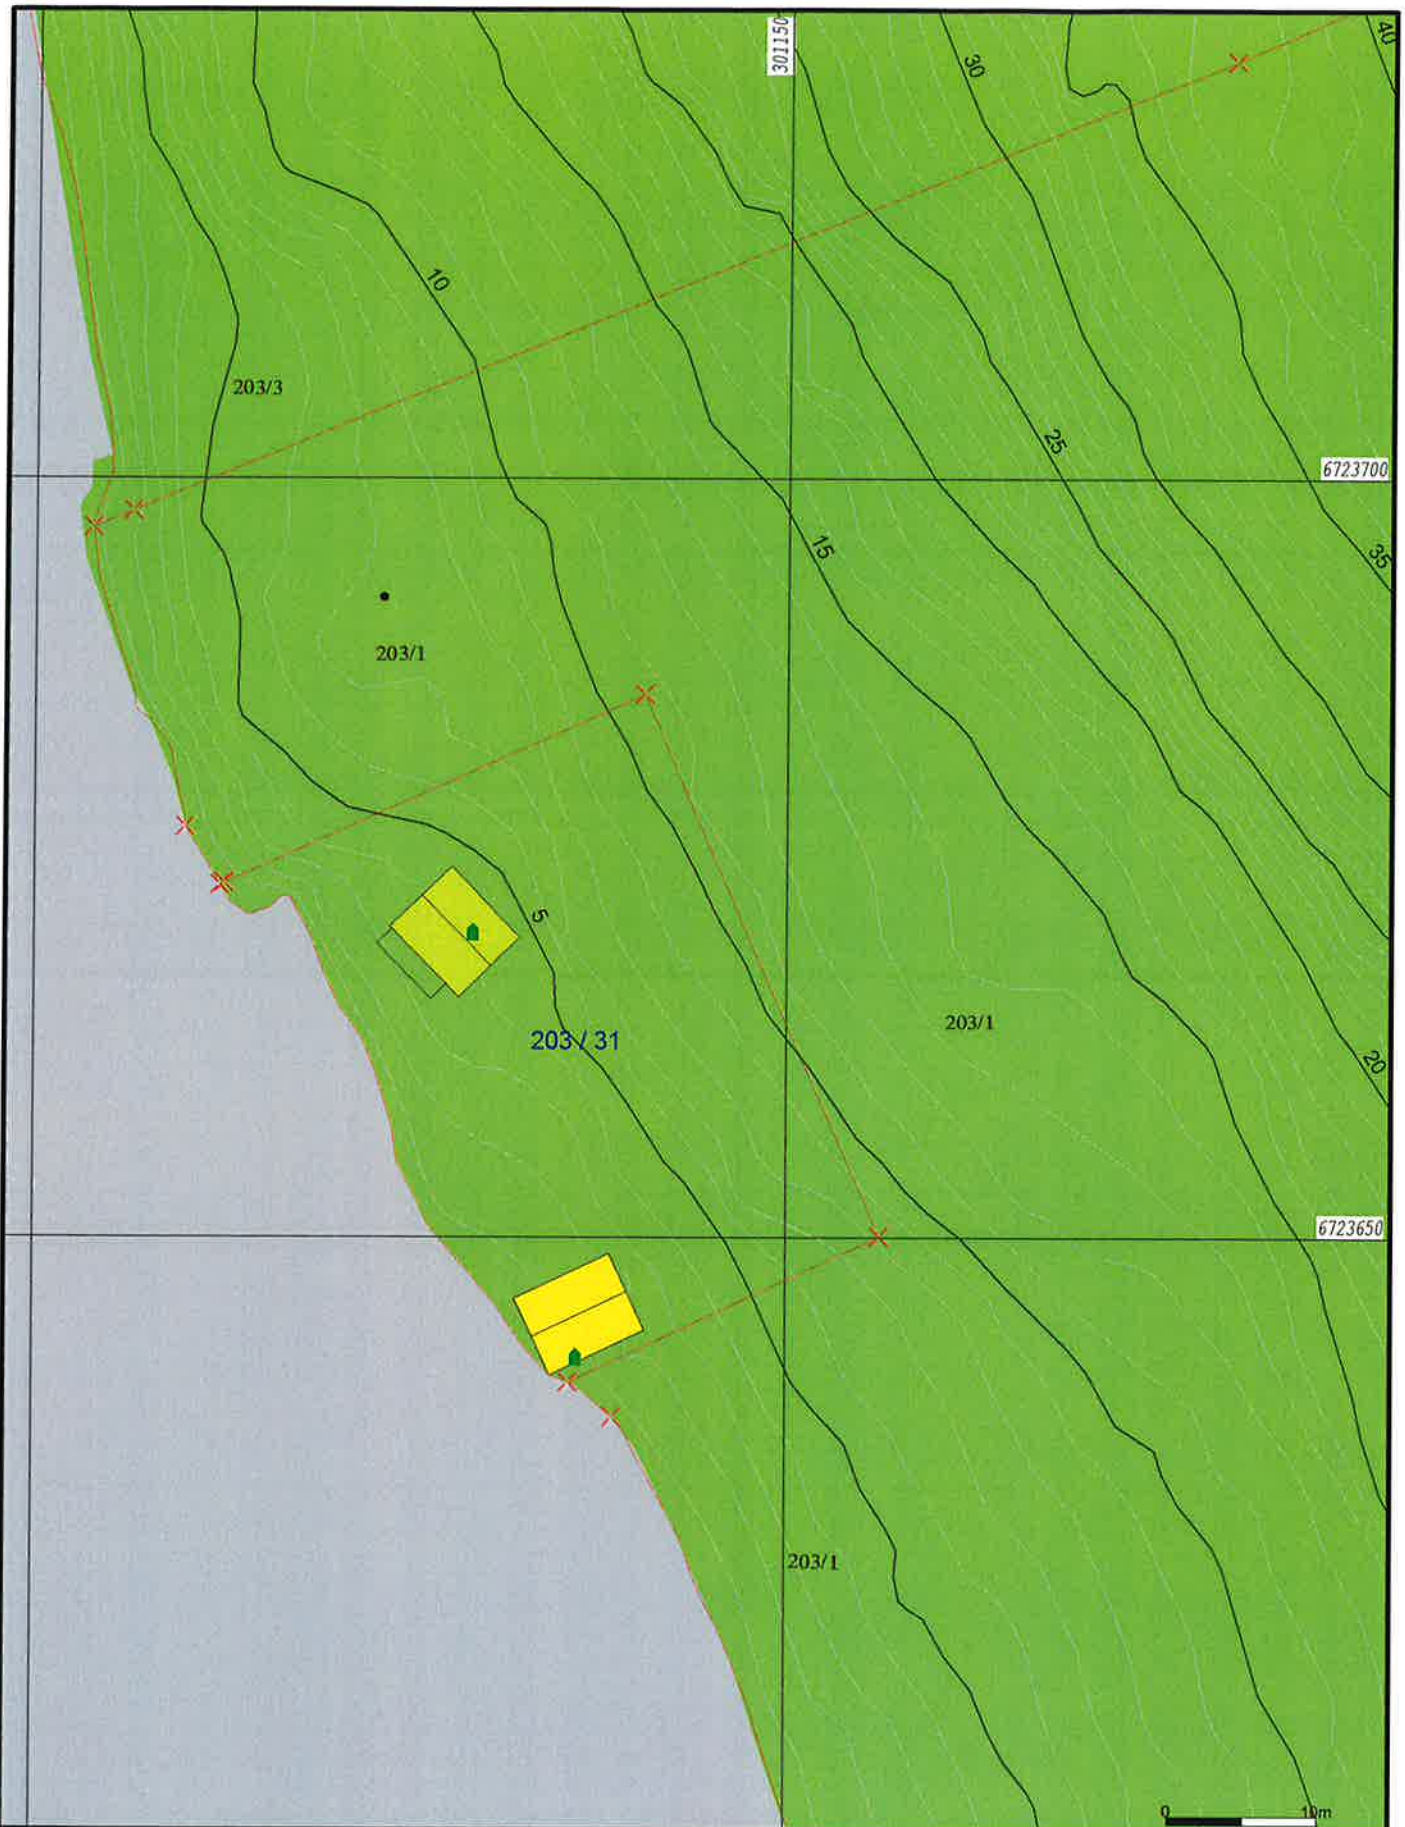

Myr	Beite	Ur
Barnmyr	Barskog	
Blaningsmyr	Blandingskog	
Lauvmyr	Lauvskog	
Jordmyr	Anna jorddekt flatm	
Dyrka mark	Grunnlendt	
Overflatedyrka	Fjell	



Lindås kommune
Geodata avdeling

Gardskart-AR5 **ETTER** grenseendring.

Dato: 2018.09.13
Sign: 550

G.nr. 203, b.nr. 31.



Beliggenhet og høyder må oppfattes som orienterende.
Koordinatsystem: UTM(EUREF89) - SONE 32 (EPSG:32632)
Høydesystem: (EPSG:)



- Målte Grenser
- Registrerte Grenser
- Udefinert
- Terrengmålt
- Konstruert
- Bolig
- Bustad m/leilighet
- Våningshus
- Større bustader
- Hytte/feriehus
- Garasje/uthus
- Industri/lager
- Andre bygg

Beliggenhet og høyder må oppfattes som orienterende.
 Koordinatsystem: UTM(EUREF89) - SONE 32 (EPSG:32632)
 Høydesystem: (EPSG:)



Lindås kommune
 Geodata avdeling
 Ortofoto 2015 ETTER grenseendring.



Dato: 2018.09.13
 Sign: SSO

G.nr. 203, b.nr. 31.

Målestokk
 1:500



Målte Grenser	Våningshus
Registrerte Grenser	Større bustader
Udefinert	Hytte/feriehus
Terrengmålt	Garasje/uthus
Konstruert	Industri/lager
Bølg	Andre bygg
Bustad m/leilighet	

Beliggenhet og høyder må oppfattes som orienterende.
 Koordinatsystem: UTM(EUREF89) - SONE 32 (EPSG:32632)
 Høydesystem: (EPSG:)



Dato: 2018.09.13
 Sign: SSO

Lindås kommune
 Geodata avdeling

Ortofoto 2009 ETTER grenseendring.

G.nr. 203, b.nr. 31.

N



Målestokk
 1:500