


ArkivsakID
2018/2278

Saksdokumenter - bakgrunn for forretningen		
○ Rekvisisjon av oppmålingsforretning og søknad om tillatelse etter PBL	Vedlegg nr. (ev. fra - til)	
○ Varsel om oppmålingsforretning		
● Vedtak		
○ Konesjonsdokumenter		
○ Servitutter		
○ Avtaler		
○		
○		

Situasjonskart/skisse

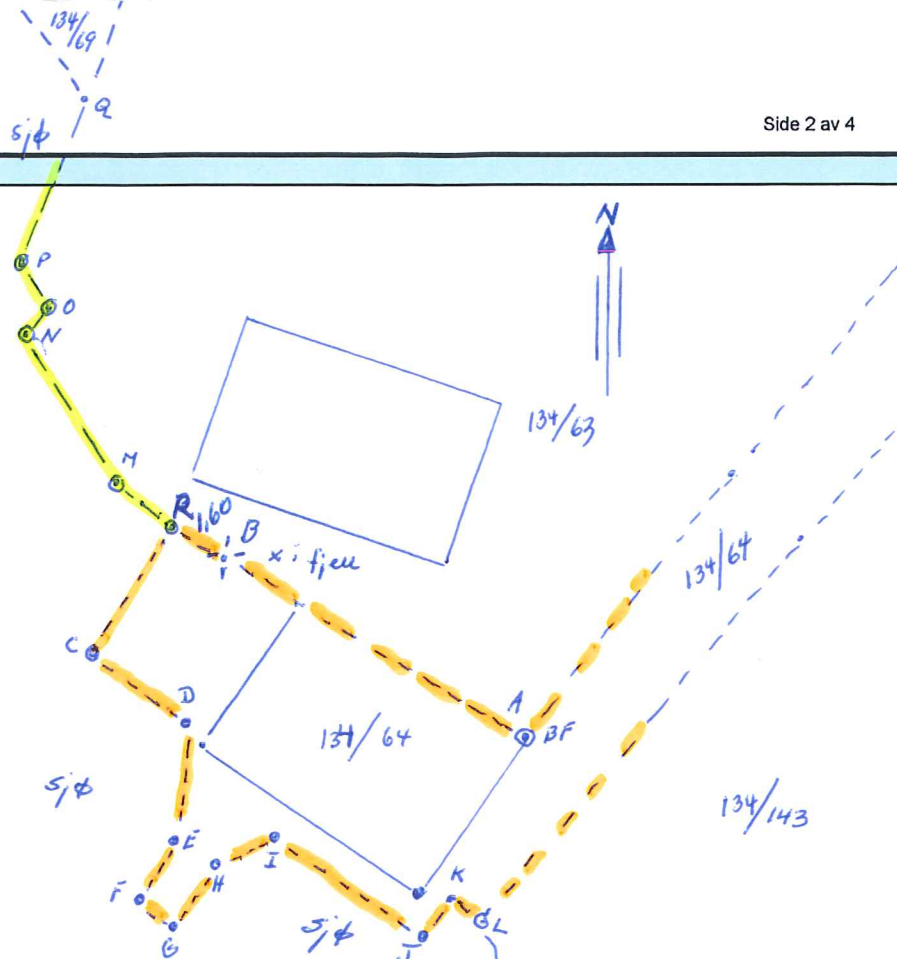

Saken gjeld rettning av feil i matikkkel for eigedomane
Gm. 134 bu. 63 og 64 i Lindås. No er dette retta opp.
Dette viser på oppdatert kart som er vedlagt samt
nye matikkkel brev for begge parsellane.

Ny felles grenselinje er linja A-B-R. I tillegg er grenselinja
for Gm. 134 bu. 64 retta opp eller oppsett kai linja. R-C-D-
E-F-G-H-I-J-K-L. Det same er gjennomført for
Gm. 134 bu. 63. linja R-M-N-O-P-Q er lagt
eller oppsett kai. Partane er samde om denne
retting. Det vert å senda oppdatert kart samt
matikkkel brev til partane. Grenselinje mot 134/143 er ikkje endra.

Gm. 134/63 x Synnøve Skjenhaug BSkjenhaug

Gm. 134/64 x Signe M. Stige De R/S

Knavik 24.08. 2018

Emmy Rydhaug
Lindås Kommune