

## Søknad om løyve til graving i offentlig veg

## Vedlegg 2.1

Etter vedtektene i Veglova §§ 32 og 57 og forskrifter om varsling av arbeid på offentlig veg vert det hermed søkt om løyve til:

Legging  Utskifting  Reparasjon  Luftspenn

Veg nr.: \_\_\_\_\_ Hp.: \_\_\_\_\_ Km: \_\_\_\_\_ - \_\_\_\_\_ Arbeidsstad: MUNDAL

Arbeida gjeld:

Vassleidning  Telekabel  Avløpsleidning  Anna: \_\_\_\_\_  
 EI-kabel  Gassleidning  TV-kabel

Noverande dekke:

Asfalt  Brostein  Grus  Anna: \_\_\_\_\_

Frå eigedom Gnr.: 194 bnr.: 5 slik det er vist på vedlagde kart / skisse i målestokk 1: 1000

Arbeidsskiltring: \_\_\_\_\_

Arbeidet er ønska oppstarta: UKS 48 og venta avslutta: 48

Talet på kryssingar: 2 stk. Boring:  ja, ved km: \_\_\_\_\_  nei

Lengde på luftspenn/grøft langs veg: \_\_\_\_\_ m frå km: \_\_\_\_\_ til km: \_\_\_\_\_

Som eigar av og oppdragsgjevar/byggherre for anlegget tek eg på meg det ansvaret som "Retningslinjer for graving i offentlig veg – NKF nettverksgruppe Veg og trafikk Hordaland, Oktober 2013" pålegg meg og garanterer for ferdigstilling av anlegget utan kostnad for veghalder. Eg godtek dei vilkår for løyvet som går fram av nemnde retningslinjer.

Oppdragsgjevar/byggherre: ANDERS VALLG

Adresse: HOPSDALSVEGEN 31A

Kontaktperson hos oppdragsgjevar/byggherre: ANDERS VALLG Tlf.: 90673375

Dato: 10.11.2018 Underskrift: Anders Valle

Som entreprenør er eg kjend med dei plikter som gjeld for undersøking på gravestaden. Det er sett kryss for dei type anlegg som finst på staden:

EI-kabel  Vassleidning  Signalkabel  Kulturminne  
 Telekabel  Avløpsleidning  Polygonpunkt  Gass  
 TV-kabel  Gassleidning  Grøntanlegg  Anna: \_\_\_\_\_

Nødvendige opplysningar og direktiv om anlegga er innhenta og varsel om graving er gitt.  (kryss av)

Arbeida skal utførast etter "Retningslinjer for graving i offentlig veg – NKF nettverksgruppe Veg og trafikk Hordaland, Oktober 2013" og etter tilvisning av vedrørte parter. Eg godtar dei plikter som arbeid i offentlig veg medfører etter nemnde retningslinjer. Godkjend plan for arbeidsvarsling vil liggja føre for arbeidet vert sett i gong. Eg har gyldig ansvarsforsikring i følgje retningslinene pkt. 1.6 og 1.7  ja  nei (kryss av)

Entreprenør: ANDERS VALLG

Adresse: HOPSDALSVEGEN 31A

Kontaktperson hos entreprenør: ANDERS VALLG Tlf.: 90673375

Dato: 10.11.2018 Underskrift: Anders Valle

Spesielle vilkår, evt sjå baksida: \_\_\_\_\_

Graveløyve gitt

Graveløyve avslått

den \_\_\_\_\_ / \_\_\_\_\_ 20\_\_

Kommune / Eining

Underskrift



## Vedlegg 2.1

Spesielle vilkår, forts. :

---

---

---

---

---

---

---

---

---

---

### Føresetnader for arbeid i offentlig veg

Det er vedtatt egne "Retningslinjer for graving i offentlig veg – NKF nettverksgruppe Veg og trafikk Hordaland, Oktober 2013". Disse gjelder for alt arbeid i eller ved offentlig veg. Entreprenør/byggherre kan få reglane ved å vende seg til den einsskild kommunen.

### Ansvarshavande entreprenør

Det skal alltid vere ein ansvarshavande entreprenør (eventuelt offentlig teknisk etat) for graving i offentlig veg.

Den som skal vere ansvarshavande entreprenør for eit anlegg i eller ved offentlig veg skal ha dei nemnte retningslinjer og full kjennskap til desse. Ved underskrift på søknadsskjema skal entreprenør forplikte seg til å følgje reglane og ta på seg det ansvaret som følgjer med.

Ansvarleg entreprenør har eit særleg ansvar for at det er gjort tilstrekkeleg undersøking om det er andre anlegg i vegen på den staden der det skal gravast. Entreprenøren må ha full oversikt over tilhøva sjølv om andre har gjort undersøkingar. Avkryssing på søknadsskjema skal gjelde som forpliktande erklæring om at tilstrekkelig undersøking er gjort. Manglande avkryssing kan føre til avvist søknad.

Eigenkontroll skal utførast og skjema «*Entreprenøren sin eigenkontroll ved arbeid i offentlig veg*» skal sendast til den einsskild kommunen, jf. "Retningslinjer for graving i offentlig veg – NKF nettverksgruppe Veg og trafikk Hordaland, Oktober 2013." Garantiid gjelder tre år frå dato for ferdigsynfaring. Entreprenøren / byggherre er ansvarleg for ferdigstilling.

### Ansvarshavande eigar (byggherre)

Søknad om graveløysve skal alltid underskrivast av eigar av det aktuelle anlegg (byggherre).

Ved si underskrift skal eigaren (byggherren)


- ta på seg ansvaret for det ferdige anlegg, og for hendingar og skader som anlegget måtte medføre på vegen og tredjemann
- vere garantist for at entreprenøren sine plikter etter reglane blir oppfylt

### Føresetnader for å ha liggande leidnings- og kabelanlegg i offentlig veg- og gategrunn

Løyvet frå kommunen er gitt mellombels. Leidnings- og kabeleigar er plikta til, for eiga rekning, å foreta dei nødvendige endringar med leidnings- eller kabelanlegget – eventuelt fjerne det – dersom kommunen seinare måtte finne det nødvendig.

### Risiko og ansvar

Mulig ulempe for leidnings- eller kabelanlegget ved kommunen sitt vedlikehalds-, reparasjons- eller utbetningsarbeid er ikkje kommunen sitt ansvar. Kommunen har heller ikkje ansvar for skader/ulempar på leidnings- eller kabelanlegg som følgje av trafikkbelastning på vegen

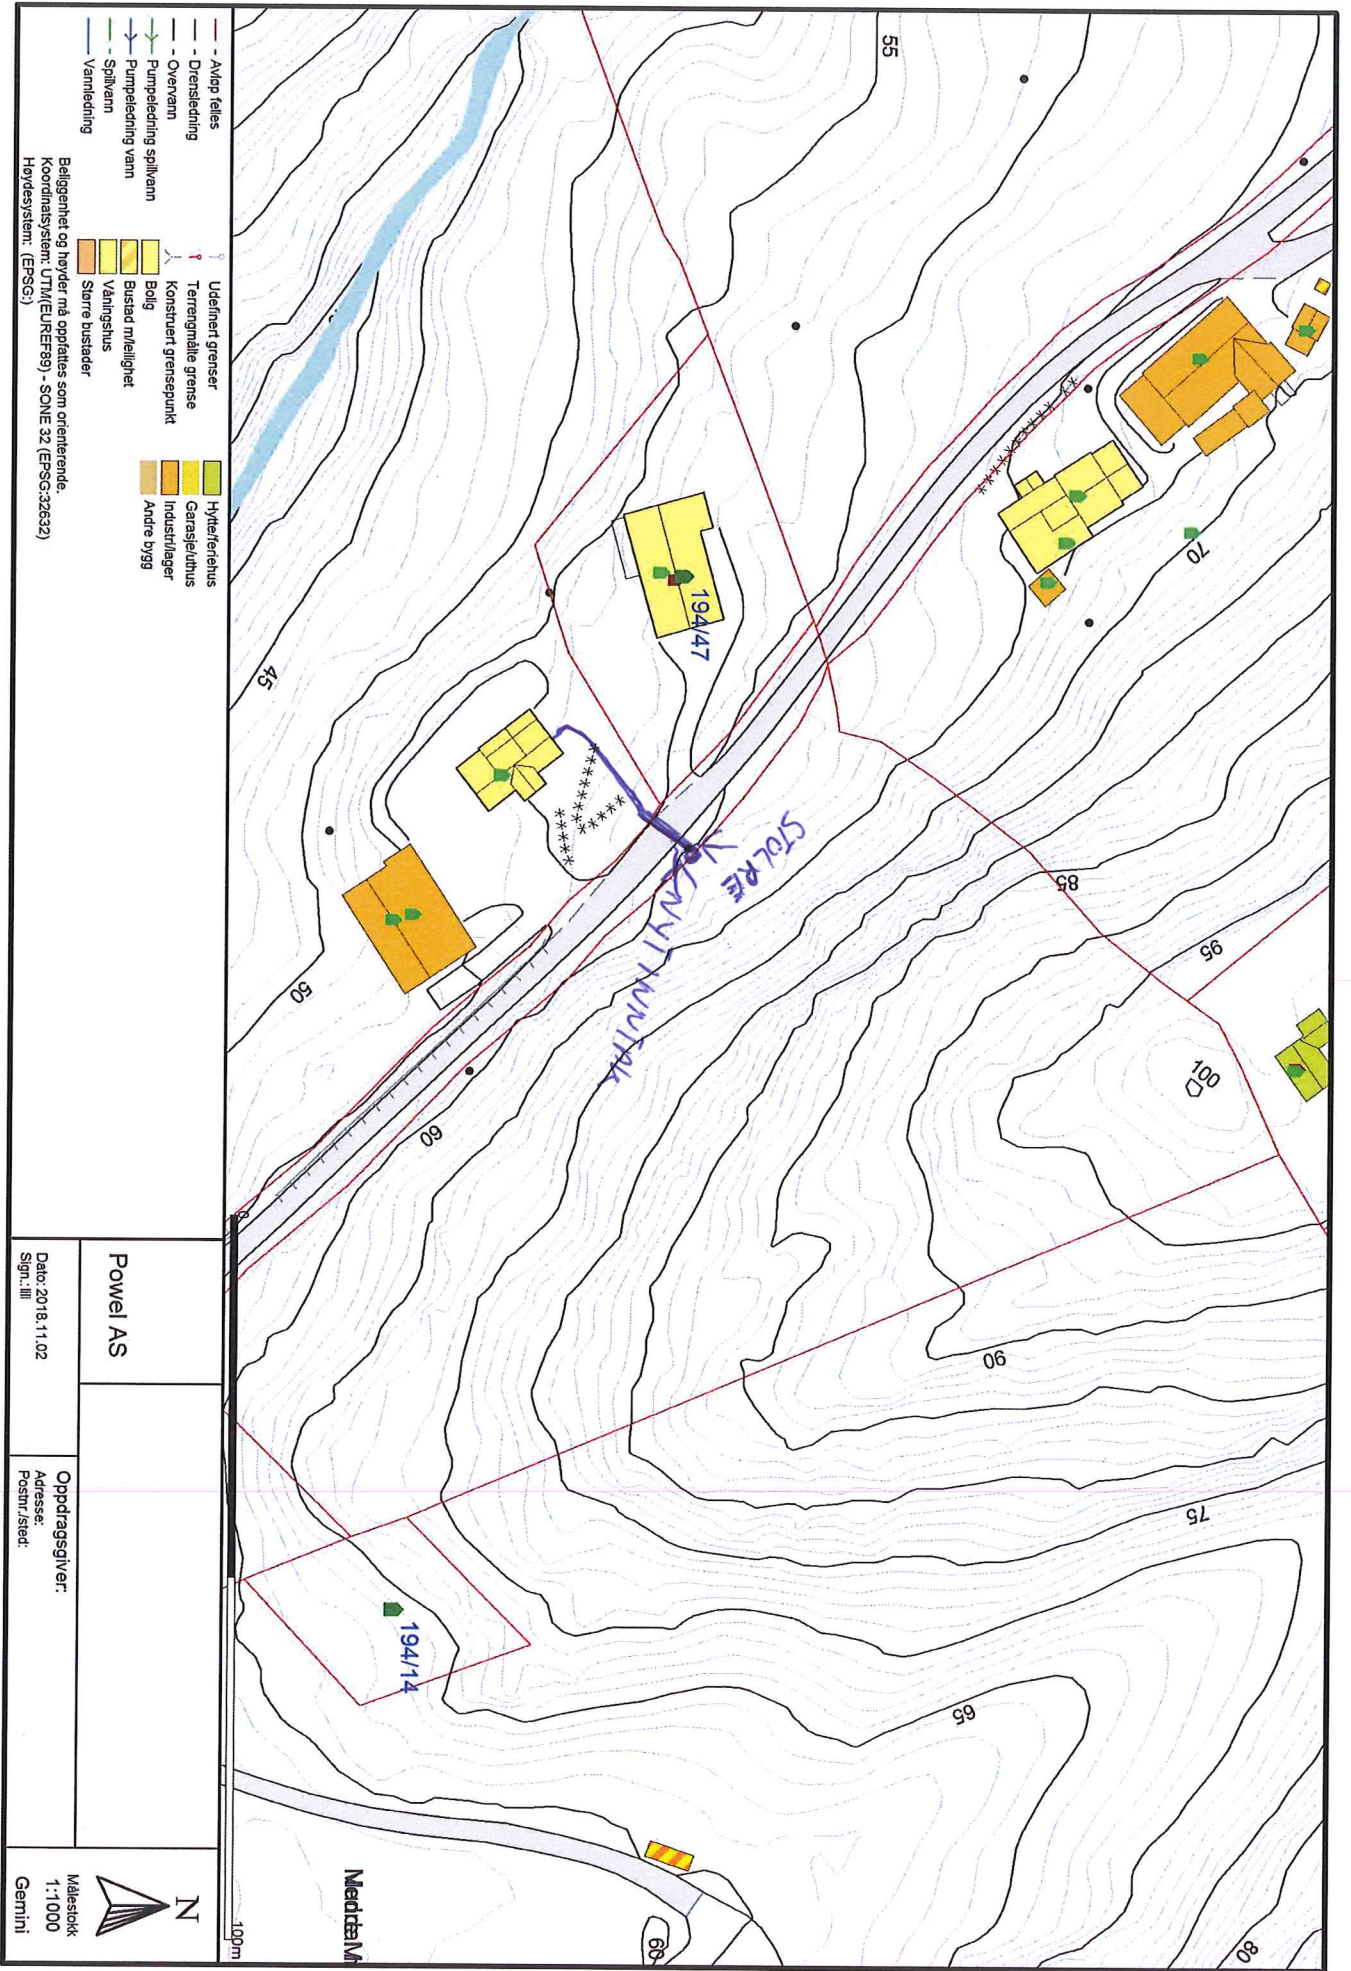







**Oppdragsgiver:**

Adresse:  
 Postnr./sted:



Målestokk:  
 1:1000  
 Gemini

Middtå M

68

80

65

75

90

100

95

85

70

55

45

30

60

194/47

194/14

STORRE  
 KANTINUTIK