

Kommunens saksnr.



Søknad om ferdigattest

Pbl § 21-10, SAK10 §§ 8-1 og 8-2

Søknaden gjelder							
Eiendom/ byggested	Gnr.	Bnr.	Festenr.	Seksjonsnr.	Bygningsnr.	Bolignr.	Kommune
	239	125					LINDÅS
	Adresse				Postnr.	Poststed	
	Kaldalen				5993	OSTEREIDET	

Ferdigattest	
Tilfredsstillert tiltaket kravene til ferdigattest?	<input checked="" type="checkbox"/> Ja <input type="checkbox"/> Nei Hvis nei, fyll ut informasjonen nedenfor.
Det gjenstår følgende arbeider av mindre vesentlig betydning som vil bli utført innen 14 dager:	Dato
Type arbeider	
Bekreftelse på at disse arbeidene er utført vil være kommunen i hende innen:	Dato

Oppdatert dokumentasjon	
Er det foretatt ikke søknadspåtliggende endringer/justeringer i forhold til tillatelsen?	
<input type="checkbox"/> Ja <input checked="" type="checkbox"/> Nei	Hvis ja, vedlegg oppdatert situasjonsplan, tegninger eller dokumentasjon som viser hva som er utført.

Sluttrapport for avfall		
Sluttrapport av	Dato	vedlegges søknaden
Ansvarlig søker forplikter seg til å påse at sluttrapporten blir ajourført og oppbevart.		Vedlegg nr. K -

Varmesystem			
Energiforsyning		Varmefordeling	
<input checked="" type="checkbox"/> Elektrisitet	<input type="checkbox"/> Sol	<input checked="" type="checkbox"/> Vannbåren gulvvarme	<input type="checkbox"/> Luftoppvarming
<input type="checkbox"/> Biobrensel	<input type="checkbox"/> Gass	<input type="checkbox"/> Vannbåren radioator	<input checked="" type="checkbox"/> Kamin/ovn/peis
<input type="checkbox"/> Varmepumpe - luft	<input type="checkbox"/> Olje/parafin	<input type="checkbox"/> Elektriske varmekabler	<input type="checkbox"/> Annet
<input checked="" type="checkbox"/> Varmepumpe - berg/sjø	<input type="checkbox"/> Annet	<input type="checkbox"/> Elektriske panelovner	<input type="checkbox"/> Ikke relevant
<input type="checkbox"/> Fjernvarme/spillvarme			

Erklæring	
<input type="checkbox"/>	Det bekreftes at tilstrekkelig dokumentasjon som grunnlag for driftsfasen er overlevert byggverkets eier

Vedlegg			
Beskrivelse av vedlegg	Gruppe	Nr. fra – til	Ikke relevant
Situasjonsplan, avkjøringsplan	D	–	<input checked="" type="checkbox"/>
Tegninger, plan, snitt, fasade	E	–	<input checked="" type="checkbox"/>
Redegjørelser/kart	F	1 – 1	<input type="checkbox"/>
Gjennomføringsplan	G	1 – 1	<input type="checkbox"/>
Sluttrapport for avfallsplan og miljøsaneringsbeskrivelse	K	–	<input checked="" type="checkbox"/>
Boligspesifikasjon i matrikkelen	H	–	<input checked="" type="checkbox"/>
Uttalelser fra andre offentlige myndigheter	I	–	<input checked="" type="checkbox"/>
Andre vedlegg	Q	1 – 1	<input type="checkbox"/>

Underskrifter			
Ansvarlig søker for tiltaket (for tiltak etter pbl § 20-1)		Tiltakshaver (bare for tiltak uten ansvarlig søker pbl § 20-4)	
Foretak Arkoconsult As		Navn	
Kontaktperson Inge Johannessen	Telefon 56390003	Mobiltelefon 97019880	Kontaktperson
E-post post@arkoconsult.no			Telefon
Dato 16.11.2018	Underskrift	Dato	Mobiltelefon
Gjentas med blokkbokstaver INGE A. JOHANNESSEN		Gjentas med blokkbokstaver	

Lindås kommune
Byggesaksavdelingen

Arkoconsult AS
Postboks 103
5291 Valestrandsfossen
Telefon: 56 39 00 03
Telefaks: 56 19 11 30
E-post: post@arkoconsult.no
www.arkoconsult.no

Deres ref:

Vår ref:
Inge A. Johannessen

Dato:
16.11.2018

Søknad om ferdigattest - gnr. 239, bnr. 125, Kaldalen i Lindås kommune.

Det søkes herved om ferdigattest for tiltak ved gnr. 239, bnr. 125, Kaldalen i Lindås kommune. Tiltakshaver er Jonny Totlandsdal. Tiltaket består i oppføring av enebolig med sokkelleilighet.

Vi har mottatt samtlige samsvarserklæringer fra UTF foretak. Alle har erklært at de er ferdige med arbeidene. Vi legger ved oppdatert gjennomføringsplan.

Tiltakshaver har overlevert nødvendig FDV- dokumentasjon til nye eiere.

Vi legger også ved innmålingsdata,

Dersom det skulle være behov for ytterligere informasjon vedrørende saken, ta gjerne kontakt på telefon eller e-post for raskt svar.

Med vennlig hilsen/Best Regards


Inge A. Johannessen
Jurist, Byggesak

Fossen Senter, Postboks 103
Direkte: +47 56 39 00 03 Mobil: +47 970 19 880
Epost: inge@arkoconsult.no


Arkoconsult AS

Gjennomføringsplan



Arkococonsult
Fossen Senter, Postboks 103
Postnr. 5993
OSTEREIDET

Signatur ansvar. søker
Gøril A. Mørnes
Fossen Senter, Postboks 103
Poststed, Org.nr. 918 269 665


Versionnr. 2 Dato 16.11.2018
Adresse Kaldalen Postnr. 5993

Beskrivelse av fagområde, ansvarsområde, tiltaksklasse (i hhv. prosjektering, utførelse og uavhengig kontroll)		Kryss for planlagt samsvarserklæring erstattes med dato når denne foreligger					Sett kryss når arbeidet innen ansvarsområdet er avsluttet	
Alle fagområder i tiltaket	Beskrivelse hentet fra søknad om ansvarsrett	Tiltaks-klasse	Foretakets navn og org.nr.	Søknad om rammetillatelse	Søknad om igangsettings-tillatelse/et-trinnsøknad	Søknad om midlertidig bruksstillatelse	Søknad om ferdigstøt	
				(5)	(6)	(7)	(8)	(9)
SØK	Ansværlig søker	(3)	(4)	(5)	(6)	(7)	(8)	(9)
PRO	Arkitektonisk utførelse og brukbarhet	1	Arkoconsult AS, 997089782		05.12.12			X
PRO	Tømrerarbeid	1	Arkoconsult AS, 997089782		05.12.12			X
PRO	Betongarbeid	1	Arkoconsult AS, 997089782		05.12.12			X
PRO	Radonsikring	1	Arkoconsult AS, 997089782		03.12.12			X
PRO	Prosjektering av byggegrunn	1	Alversund Maskinstasjon AS, 937664044		03.12.12			X
PRO	Våtrom og skorstein	1	Murmester Asbjørn Toft AS, 987105305		03.12.12			X
PRO	Rørleggerarbeid	1	AS Haugland VVS, 931442295		03.12.12			X
PRO	Oppmålingsteknisk prosjektering, husplassering	1	Vest Oppmåling AS, 987321679		18.01.12			X
UTF	Tømrerarbeid/Ventilasjon	1	Tollandsdal Bygg AS, 953209376				07.11.18	X
UTF	Betongarbeid	1	Arkoconsult AS, 918269665				16.11.18	X
UTF	Radonsikring	1	Arkoconsult AS, 918269665				16.11.18	X
UTF	Graving og sprengningsarbeid	1	Alversund Maskinstasjon AS, 937664044				06.11.18	X
UTF	Murerarbeid(skorstein) og våtrom	1	Nordhordland mur AS, 921 147 007				16.11.18	X
UTF	Rørleggerarbeid	1	AS Haugland VVS, 931442295				05.11.18	X
UTF	Husplassering	1	Vest Oppmåling AS, 987321679				23.10.17	X
PRO	Murerarbeid(skorstein) og våtrom	1	Nordhordland mur AS, 921 147 007				16.11.18	X



Lindås, gnr 239 bnr 125, Eknes
Data på innmålt fasadeliv

05.10.2017

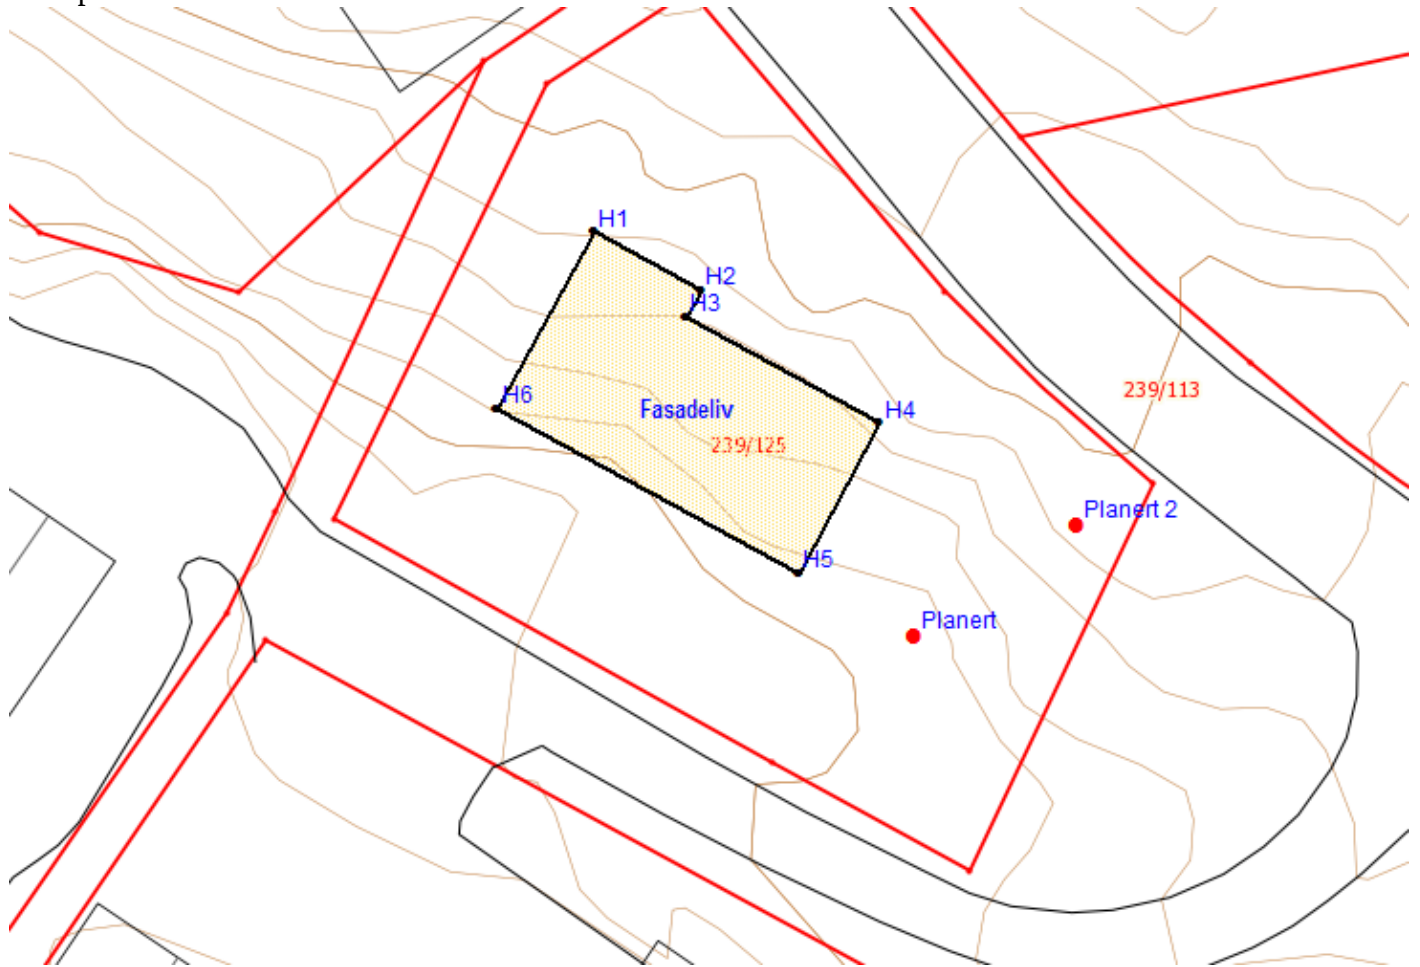

PunktID	N-koord.	Ø-koord.	Høyde
H1	6723772,53	305439,61	
H2	6723770,25	305443,78	
H3	6723769,20	305443,20	
H4	6723765,06	305450,77	
H5	6723759,21	305447,57	
H6	6723765,63	305435,83	
Planert	6723756,72	305452,11	15,04
Planert 2	6723761,05	305458,41	17,59