


6739550

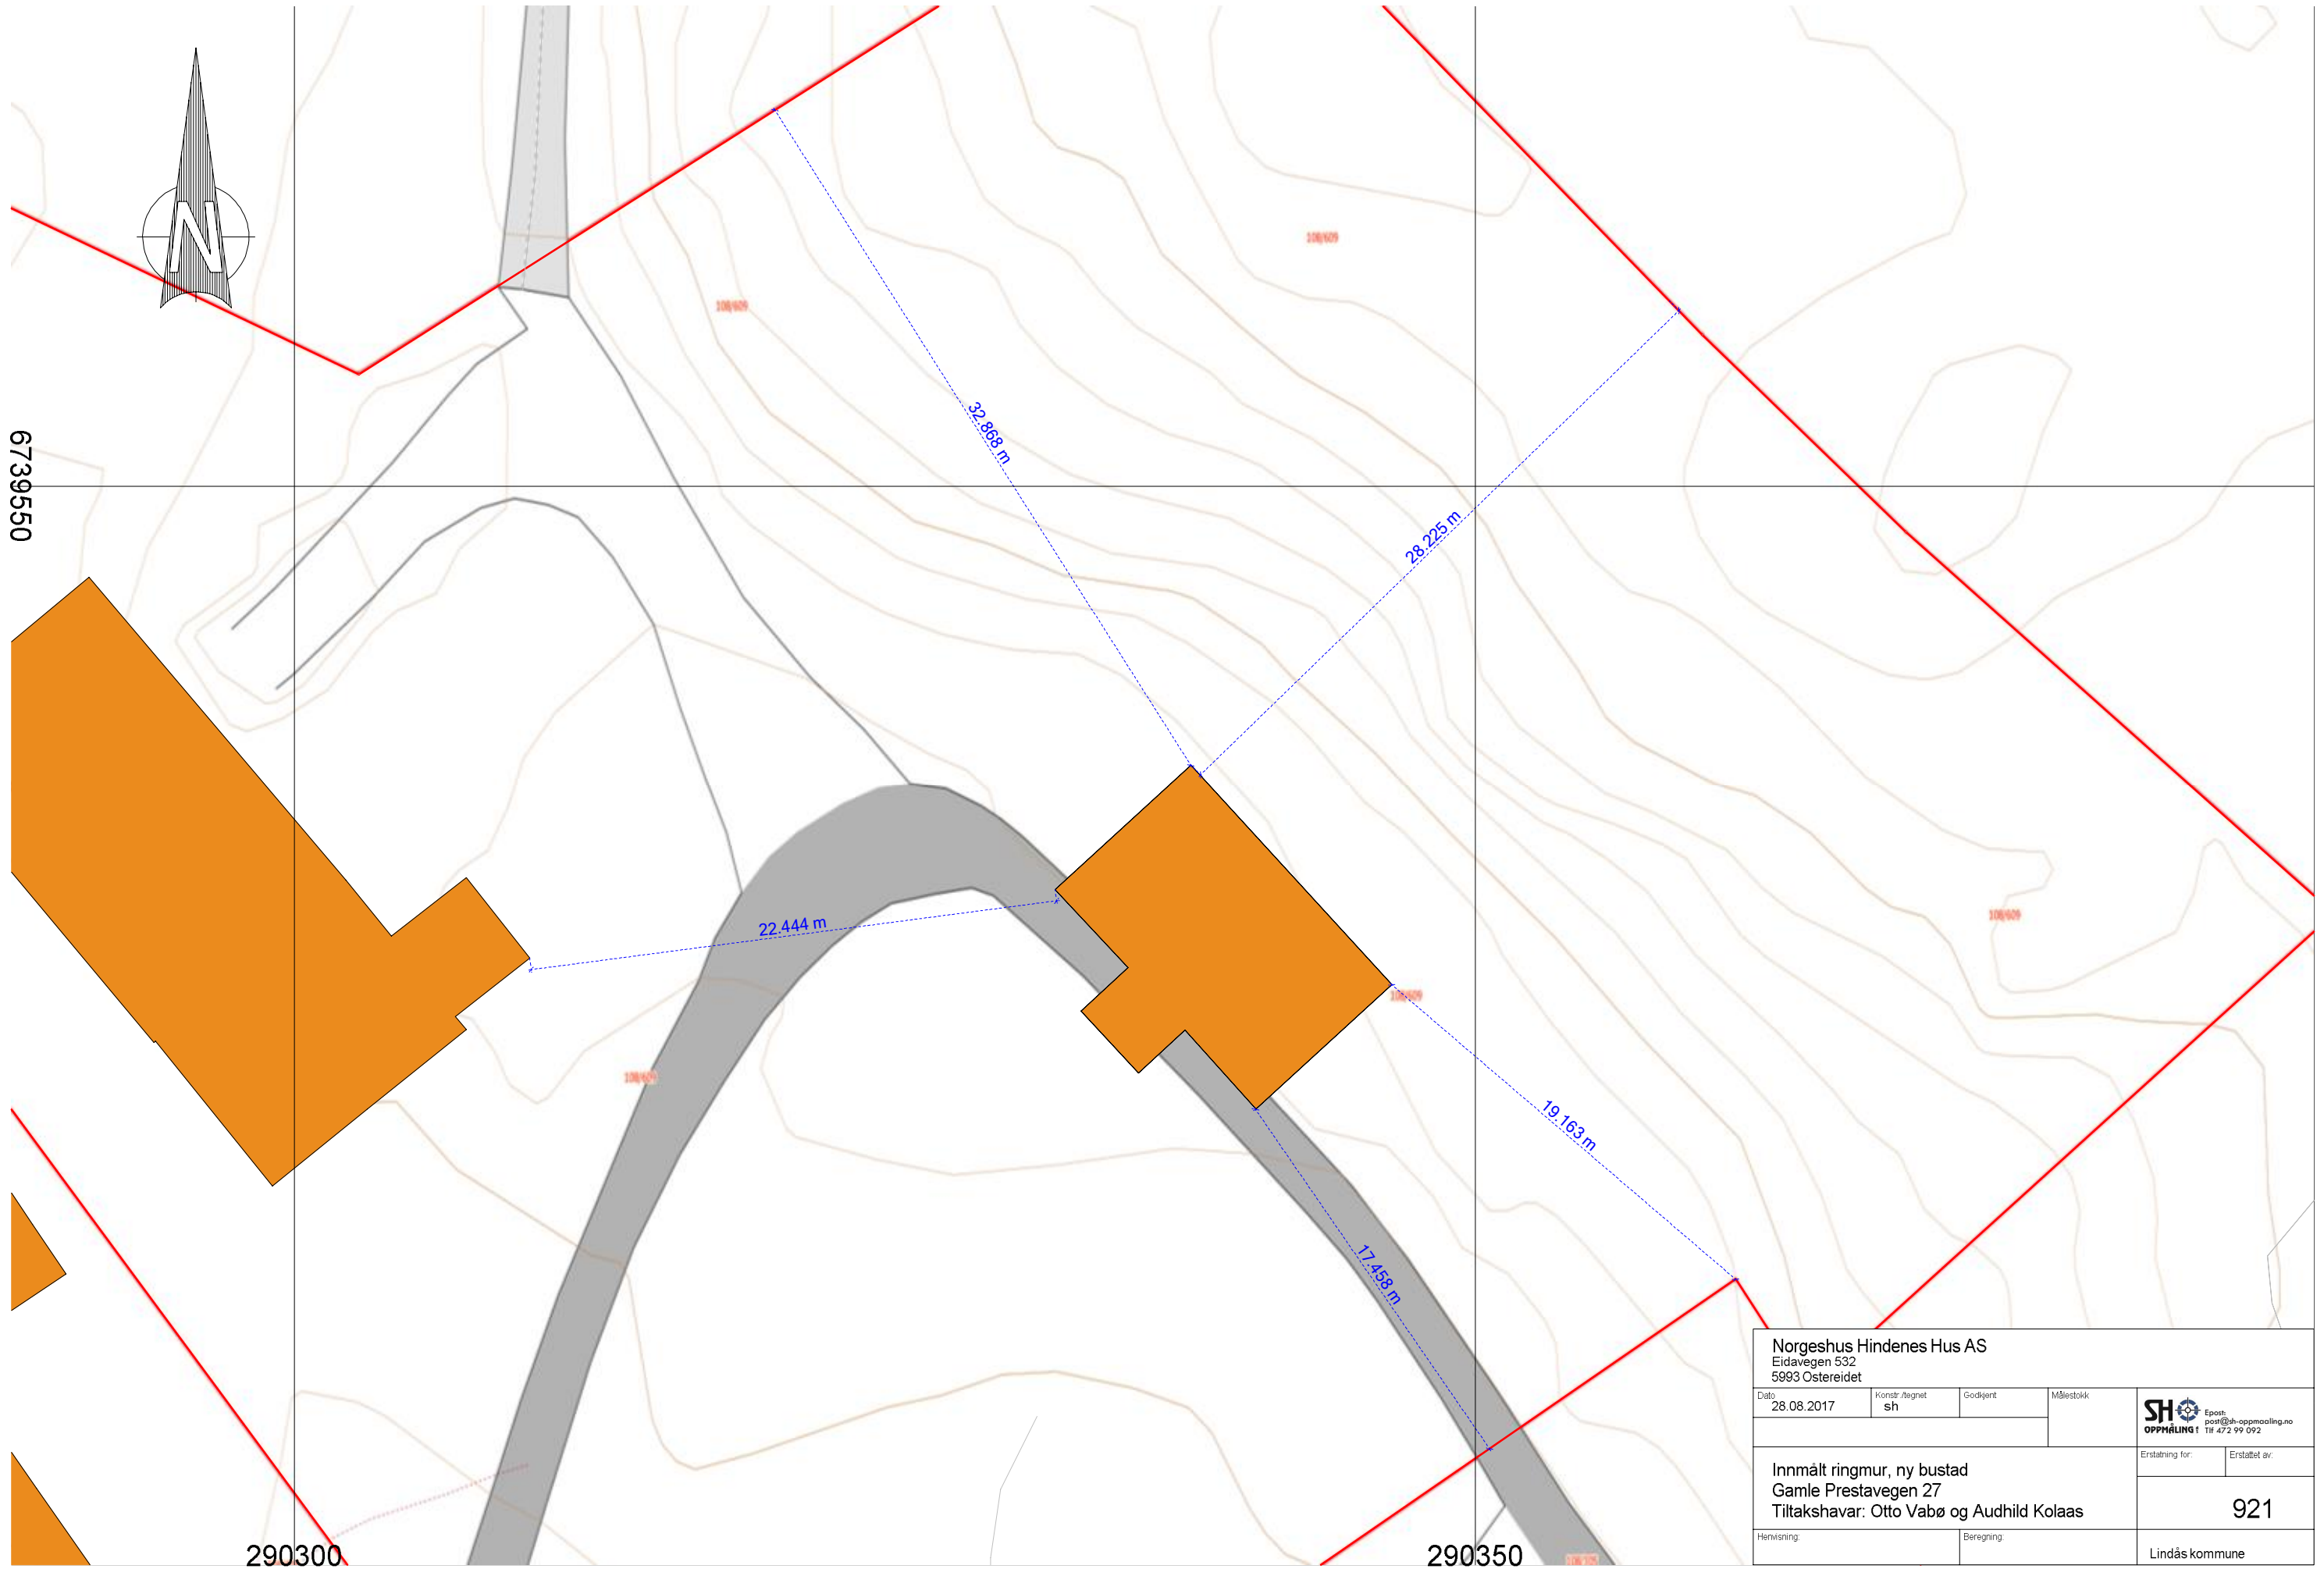

290300

290350

Norgeshus Hindenes Hus AS Eidavegen 532 5993 Ostereidet			
Dato 28.08.2017	Konstr.Ægnet sh	Godkjent	Målestokk
Innmålt ringmur, ny bustad Gamle Prestavegen 27 Tiltakshavar: Otto Vabø og Audhild Kolaas		Erstatning for:	Erstatet av: 921
Henvisning:		Beregning:	Lindås kommune

