

LINDÅS KOMMUNE	
Klassering	
22 NOV 2018	
Ark. saksnr. 1413130	Løpenr.
Saksh.	Tilgangskode

Avtale mellom

**LINDÅS KOMMUNE**

Org nr: 935084733

(Frå 1.1.2020 Alver kommune, org.nr: 920290922)

og

**Region Nordhordland Helsehus IKS**

Org nr: 915031579

**Mellom ovannemnte partar er det pr. dags dato inngått følgjande avtale:**

- Areal til Region Nordhordland Helsehus som ligg inne på gnr 188 bnr 370, vert skjøytt over frå Lindås kommune (LK) til Region Nordhordland Helsehus IKS (RNHI).
- RNHI ber alle kostnader/gebyr med overføring av heimelen.
- Konsekvensar av anleggsarbeid og leige av grunn ut over det arealet som krevst til fotavtrykket av Helsehuset er regulert i eigen leigeavtale med Lindås kommune.

Vedlagt skisse som viser aktuelt areal som vert overført til RNHI.

Knarvik, den 16. november 2018



 Rune Heradstveit  
 Region Nordhordland Helsehus IKS

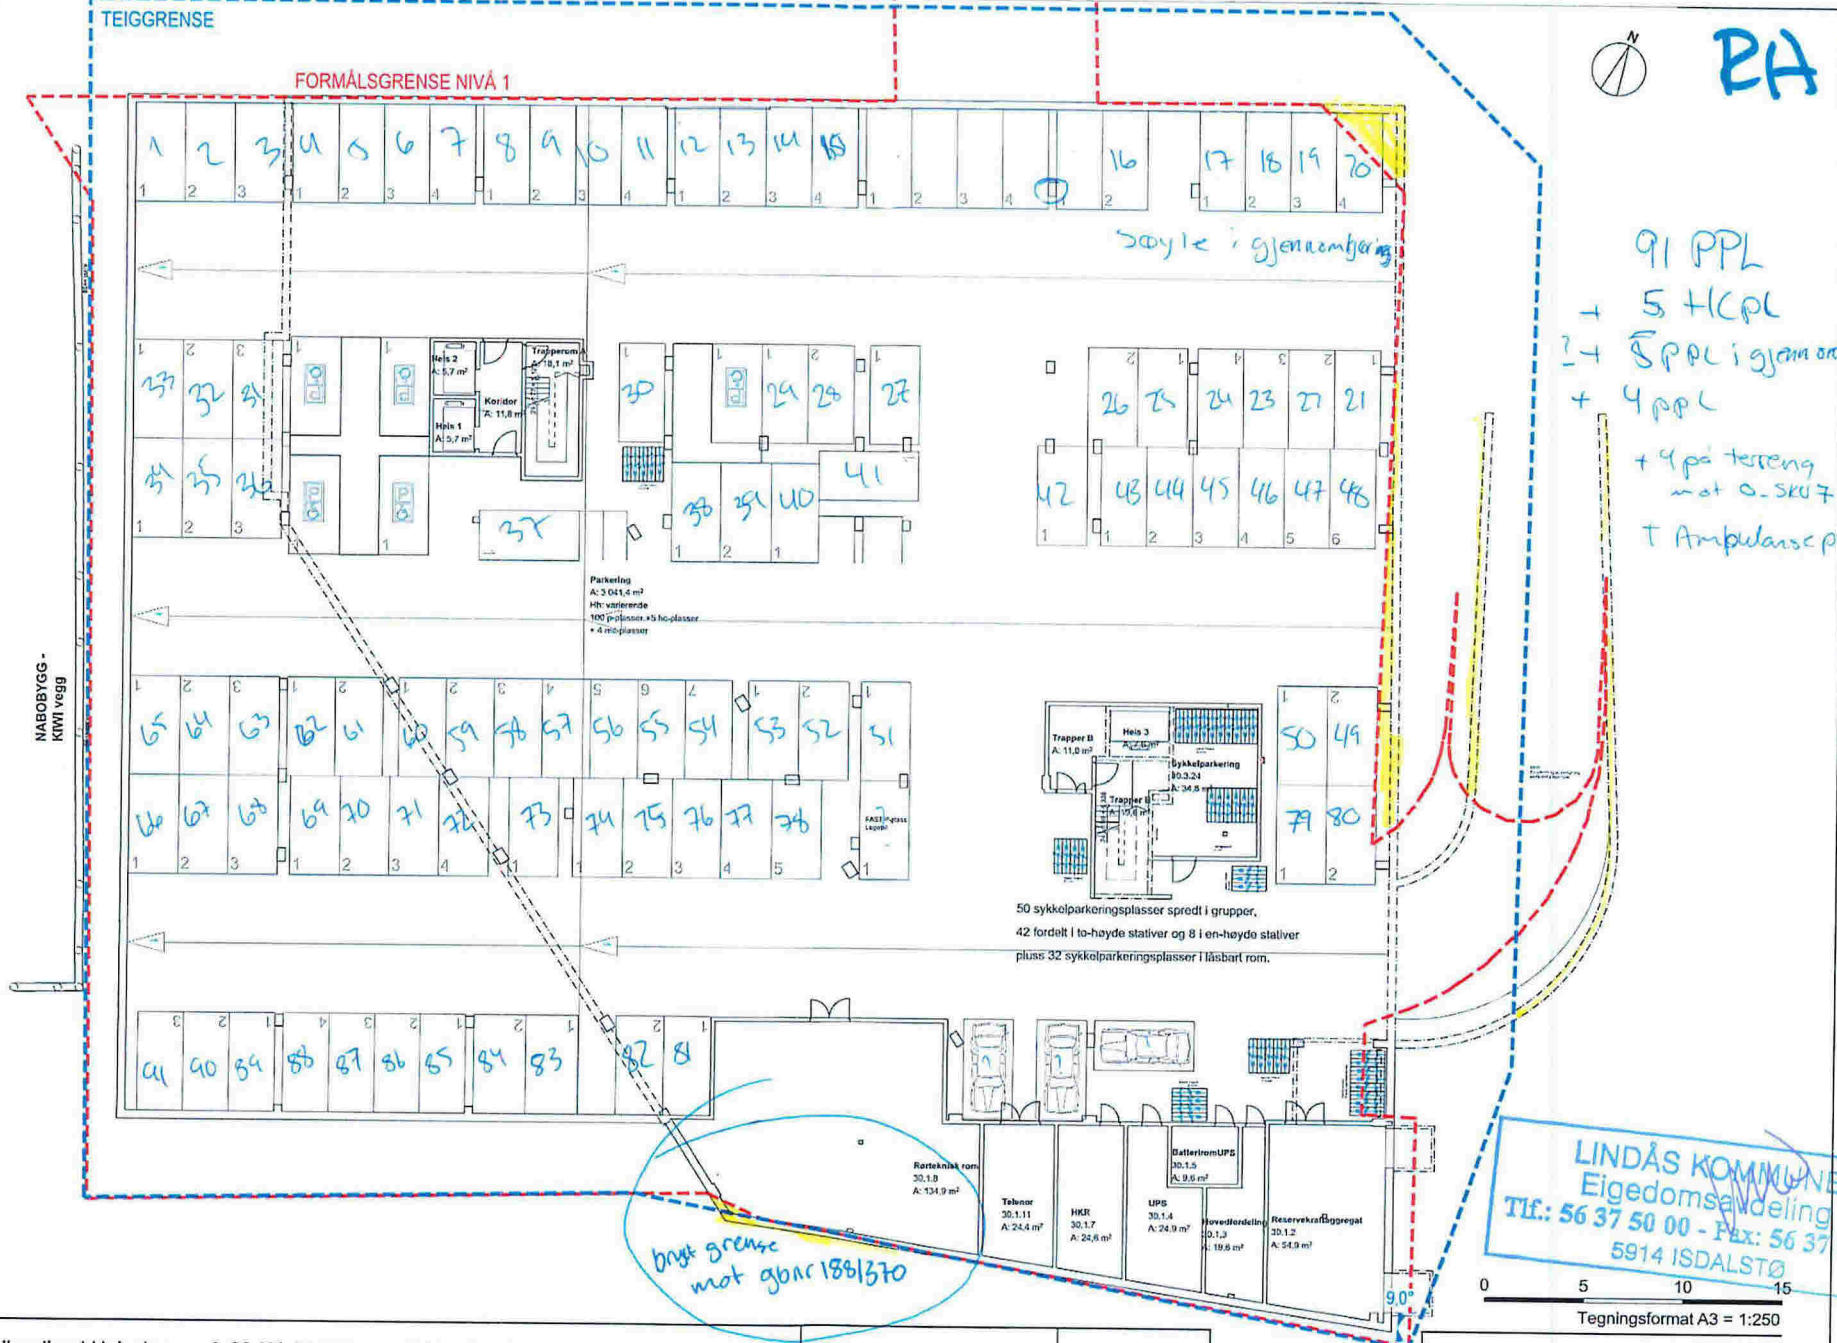

 LINDÅS KOMMUNE  
 Eigeomsavdeling  
 Tlf.: 56 37 50 00 - Fax: 56 37 50 01  
 5914 ISDALSTØ

 Lindås kommune  
 v/ Eining for eigeom; Line M. Valle

# Vedlegg til avtale RNHi og Lindås kommune

BIM Server: W:\D-G\A-BERGEN - BIM Server: Tildekt-Omsorg\20235 RNH

PER 04.03.2017 av. m.m.01



Region Nordhordland Helsehus A-20-U1-00-BM U.Etasje 1:250

Status: Rammesøknad Dato 20.03.2017

LINK ARKITEKTUR