


Vedlegg til avtale RNH og Lindås kommune

TEIGGRENSE

FORMÅLSGRENSE NIVA 1

NABOBYGG -  
KIWI vegg

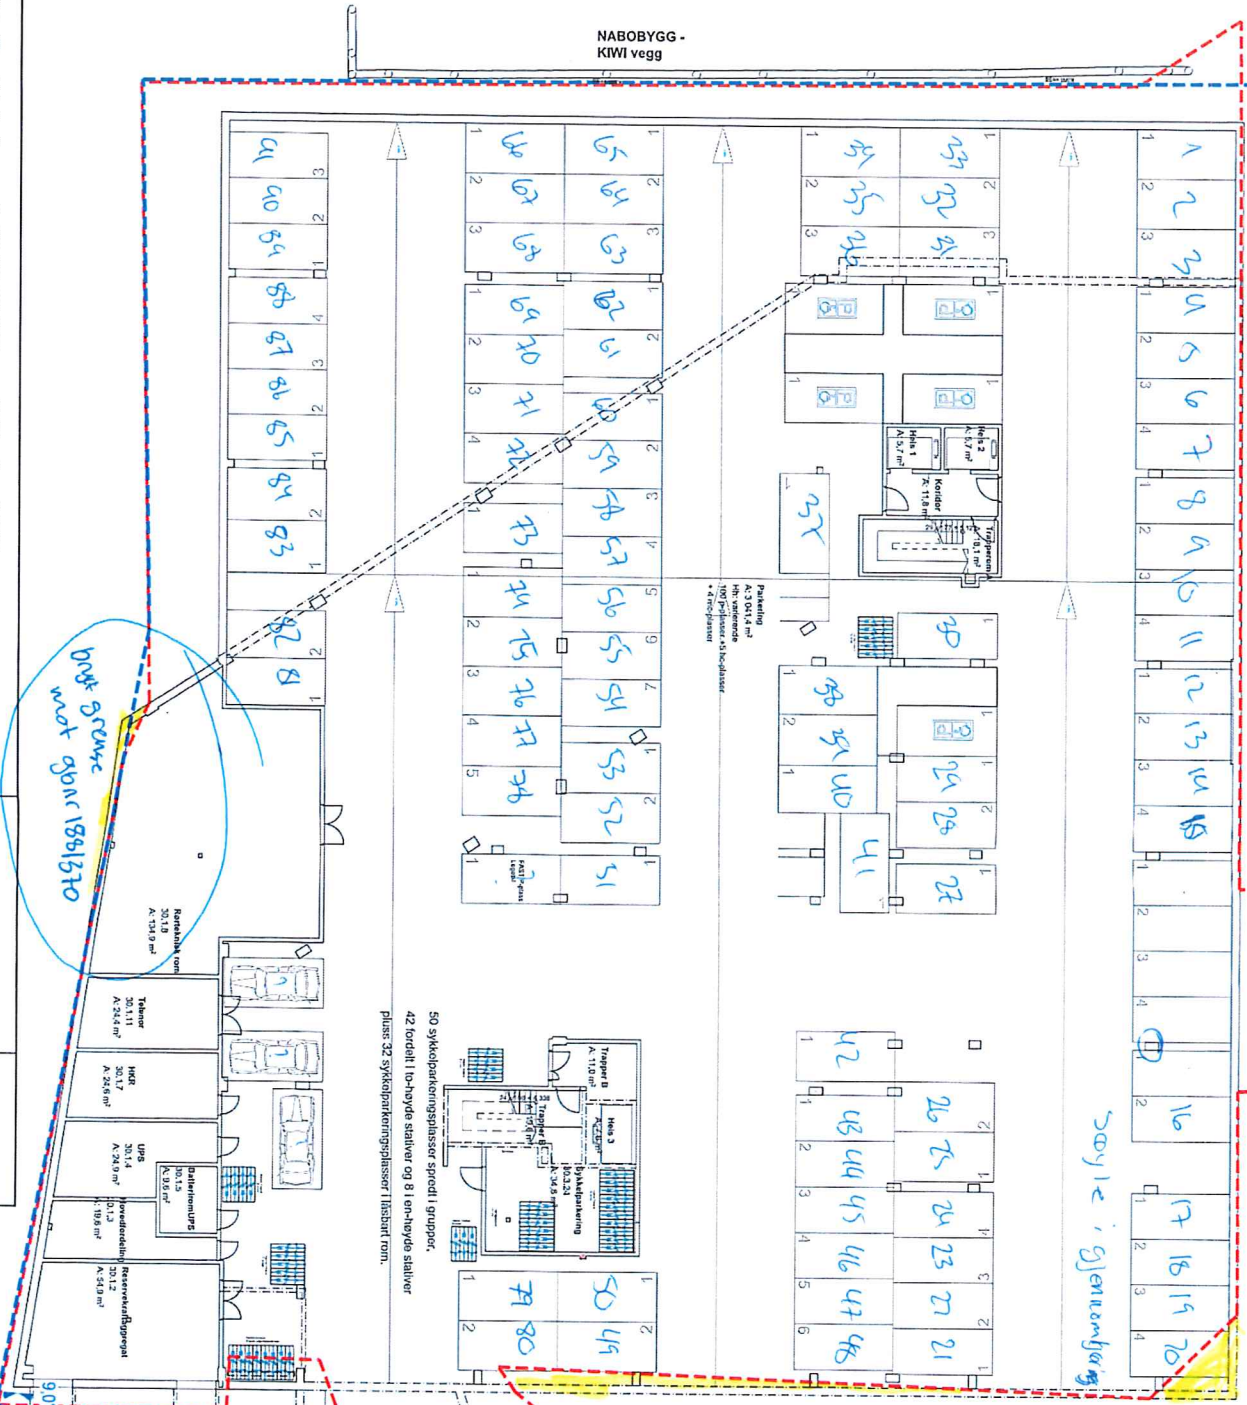

20012 - Gjennomføring



PA

91 PPL  
 + 5 + 10 PPL  
 + 8 PPL i system ordning  
 + 4 PPL  
 + 4 PPL tereng  
 mot o-skuff  
 + Ampulanser park

50 sykkelparkeringsplasser spredt i grupper.  
 42 fordelt i 10-høyde staller og 8 1-tenhøys staller  
 plus: 32 sykkelparkeringsplasser i låsbart rom.

husgrense  
 mot gnr 184/510

**LINDÅS KOMMUNE**  
 Eieomsdeling  
 Tlf: 56 37 50 00 - Fax: 56 37 50 01  
 5914 ISDALSTØ

Tegningsformat A3 = 1:250

Region Nordhordland Helsehus A-20-U1-00-BM U Etasje 1:250 Status: Rammesøknad Dato 20.03.2017 **LINK** ARKITEKTUR