

- Målte Grenser
- Registrerte Grenser
- - - Udefinert grense
- + Terengmålte grense
- + Konstruert grensepunkt
- Bolig
- Bustad m/leilighet
- Våningshus
- Storre bustader
- Hytte/feriehus
- Garasje/uthus
- Industri/lager
- Andre bygg

Beliggenhet og høyder må oppfattes som orienterende.



b.R

Dato: 2018.11.26
Sign: liei


Lindås kommune
Geodata avdeling *894,9 m²*
Lindås kommune

Gnr 110 bnr 30

N



Målestokk
1:1000

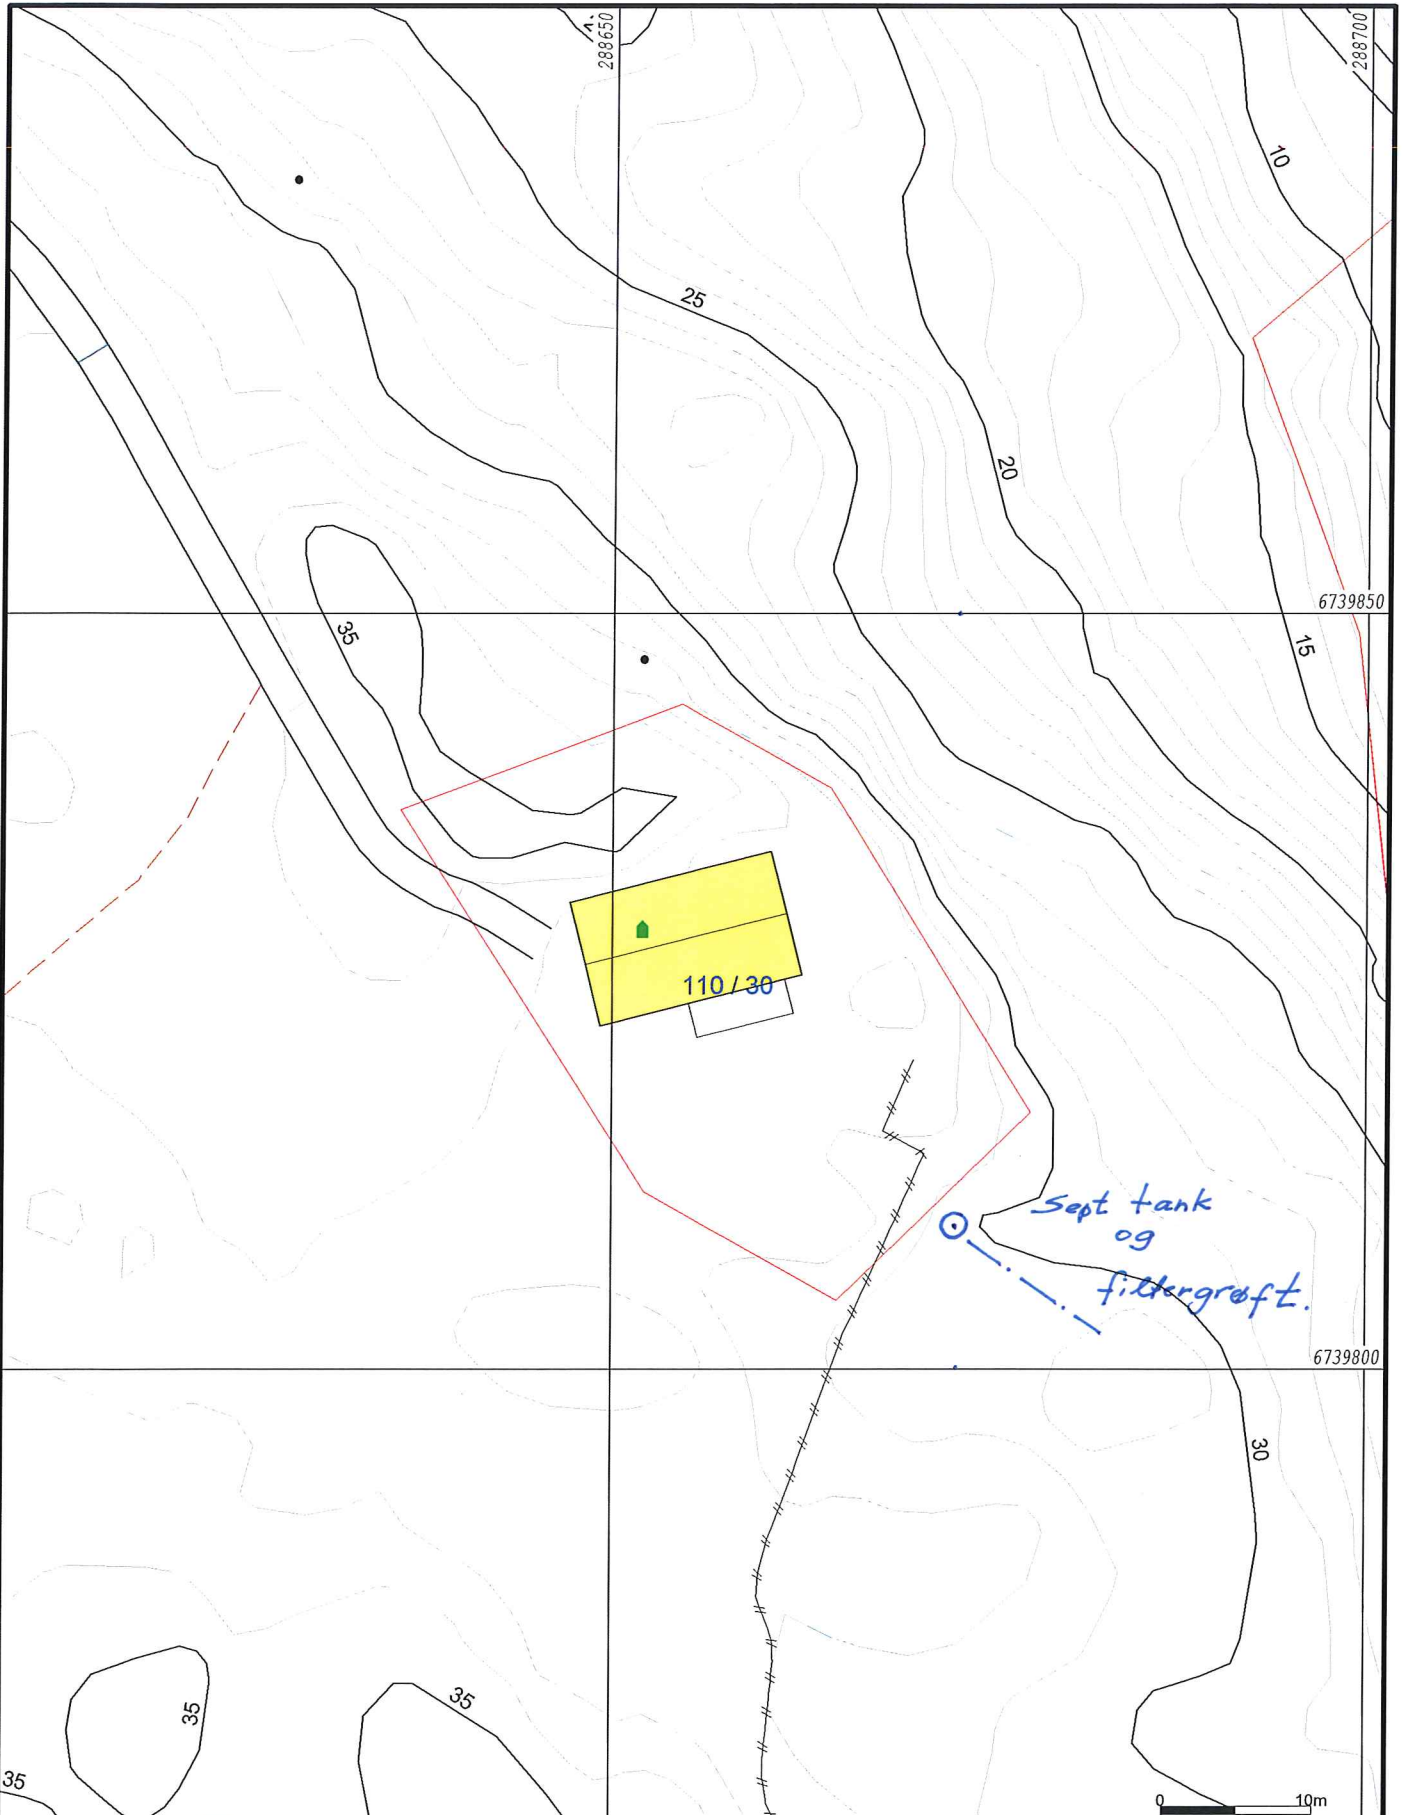

- Målte Grenser
- Registrerte Grenser
- Udefinert grenser
- + Terrengmålte grense
- + Konstruert grensepunkt
- Bolig
- Bustad m/leilighet
- Våningshus
- Større bustader
- Hytte/feriehus
- Garasje/uthus
- Industri/lager
- Andre bygg

Beliggenhet og høyder må oppfattes som orienterende.



Dato: 2018.11.26
Sign: liei

Lindås kommune
Geodata avdeling


E. Ryland Lindås kommune



Gnr 110 bnr 30

N

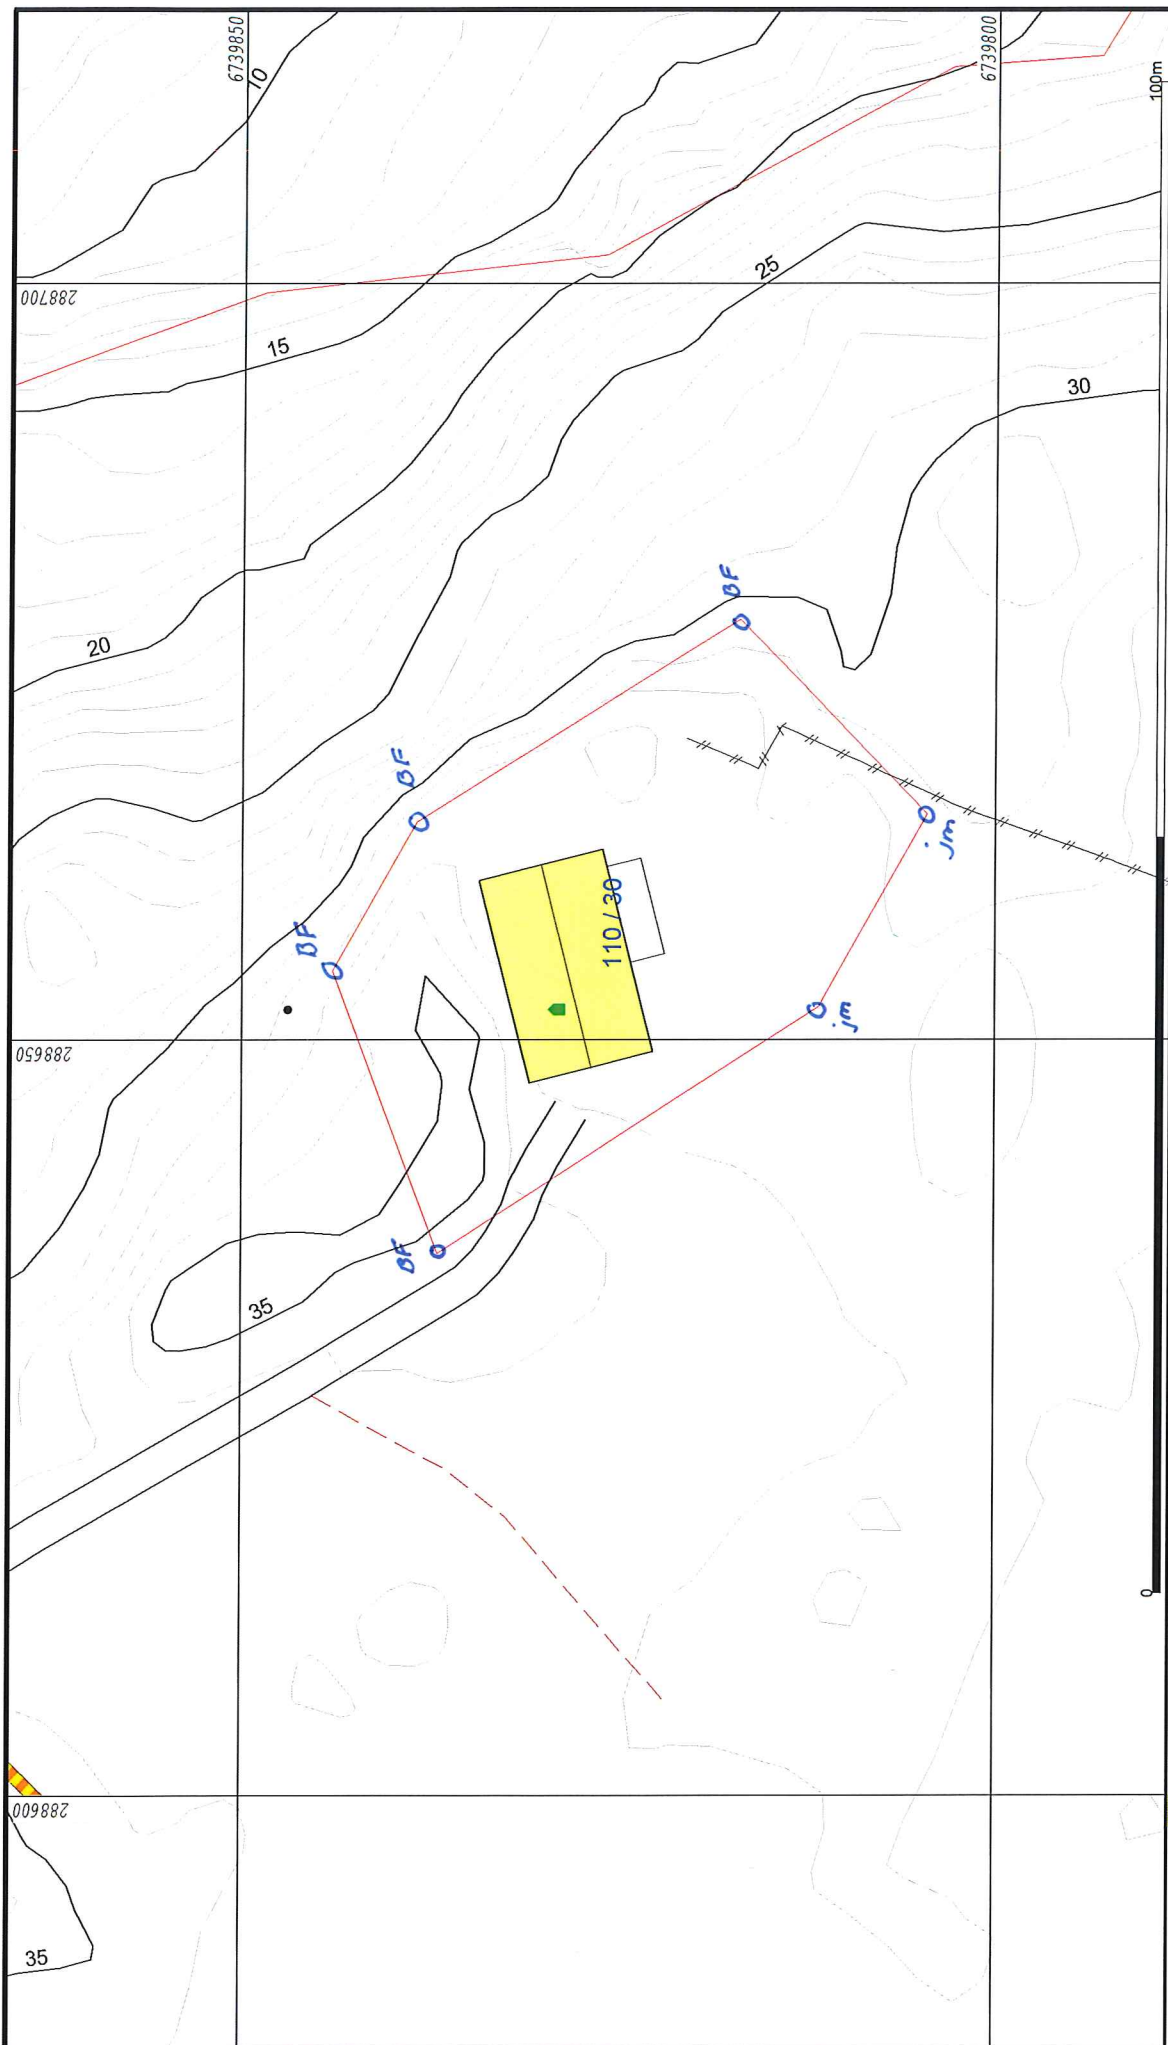

Målestokk
1:500



-  Målte Grenser
-  Registrerte Grenser
-  Udefinert grenser
-  Terengmålte grense
-  Konstruert grensepunkt
-  Bolig
-  Bustad m/feilighet

-  Våningshus
-  Store busstader
-  Hytte/feriehuis
-  Garasje/uthus
-  Industri/lager
-  Andre bygg

Beliggenhet og høyder må oppfattes som orienterende.



Dato: 2018.11.26
Sjgn: lhei

Lindås kommune
Geodata avdeling
Areal 894,9 m²
E. Kjøstvedt Lindås kommune

Gnr 110 bnr 30

N 
Målestokk 1:500

0 100m