

Vedlegg nr.  
C -

## Opplysninger gjeve i nabovarsel skal sendast kommunen saman med søknaden

(Gjenpart av nabovarsel)

plan- og bygningslova av 27. juni 2008 nr. 71 § 21-3

Tiltak på eigedommen:							
Gnr.	Bnr.	Festenr.	Seksjonsnr.	Eigedomen si adresse	Postnr.	Poststad	
212	103			VAAULGEN 1	5913	EIKANGERVÅG	
Eigar/festar				Kommune			
PETTER RIKSTAD, STINE RIKSTAD				1263 LINDÅS			

Det varslast med dette om							
<input type="checkbox"/> Nybygg	<input type="checkbox"/> Anlegg	<input type="checkbox"/> Endring av fasade	<input type="checkbox"/> Riving				
<input type="checkbox"/> Påbygg/tilbygg	<input type="checkbox"/> Skilt/reklame	<input type="checkbox"/> Innhegning mot veg	<input type="checkbox"/> Bruksendring				
<input type="checkbox"/> Mellombels bygning, konstruksjon eller anlegg	<input type="checkbox"/> Antennesystem	<input type="checkbox"/> Oppretting/ending av matrikkeleining (eigedomsdeling) eller bortfeste	<input checked="" type="checkbox"/> Anna				
Dispensasjon etter plan- og bygningslova kapittel 19							
<input type="checkbox"/> Plan- og bygningslova med forskrifter	<input type="checkbox"/> Kommunale vedtekter	<input type="checkbox"/> Arealplanar	<input type="checkbox"/> Veglova	Vedlegg nr. B -			

Arealdispensering		
Set kryss for gjeldande plan		
<input type="checkbox"/> Arealdel av kommuneplan	<input checked="" type="checkbox"/> Reguleringsplan	<input type="checkbox"/> Utbyggingsplan
Namn på plan		


Beskriv nærare kva nabovarslet gjeld	Vedlegg nr. Q -
GRENSEJUSTERING - SJÅ SITUASJONSKART	

Spørsmål som gjeld nabovarsel skal rettast til			
Føretak/tiltakshavar			
PETTER RIKSTAD			
Kontaktperson, namn	E-post	Telefon	Mobil
PETTER RIKSTAD	prikstad@hotmail.com		
Søknaden finst på heimeside: (ikkje obligatorisk)			

Merknader skal sendast til			
Eventuelle merknader skal vere mottekne innan 2 veker etter at dette varslet er sendt. Ansvarleg søkjar/tiltakshavar skal saman med søknad sende innkomne merknader og gjere greie for ev. endringar.			
Namn	Postadresse		
PETTER RIKSTAD	VAAULGEN 1		
Postnr.	Poststad	E-post	
5913	EIKANGERVÅG	prikstad@hotmail.com	

Beskriving av vedlegg	Gruppe	Nr. frå - til	Ikkje relevant
Dispensasjonssøknad/vedtak	B		<input type="checkbox"/>
Situasjonsplan	D		<input type="checkbox"/>
Teikningar snitt, fasade	E		<input type="checkbox"/>
Andre vedlegg	Q		<input type="checkbox"/>

Underskrift		
Tilsvarande opplysningar med vedlegg er sendt i nabovarsel til naboar og gjenbuuarar som er berørte. Kvittering for nabovarsel viser mottakarar av nabovarslet.		
Stad	Dato	Underskrift ansvarleg søkjar eller tiltakshavar
EIKANGERVÅG	26/11-2018	Petter Rikstad Stine Rikstad
Gjenta med blokkbokstavar		
PETTER RIKSTAD STINE RIKSTAD		

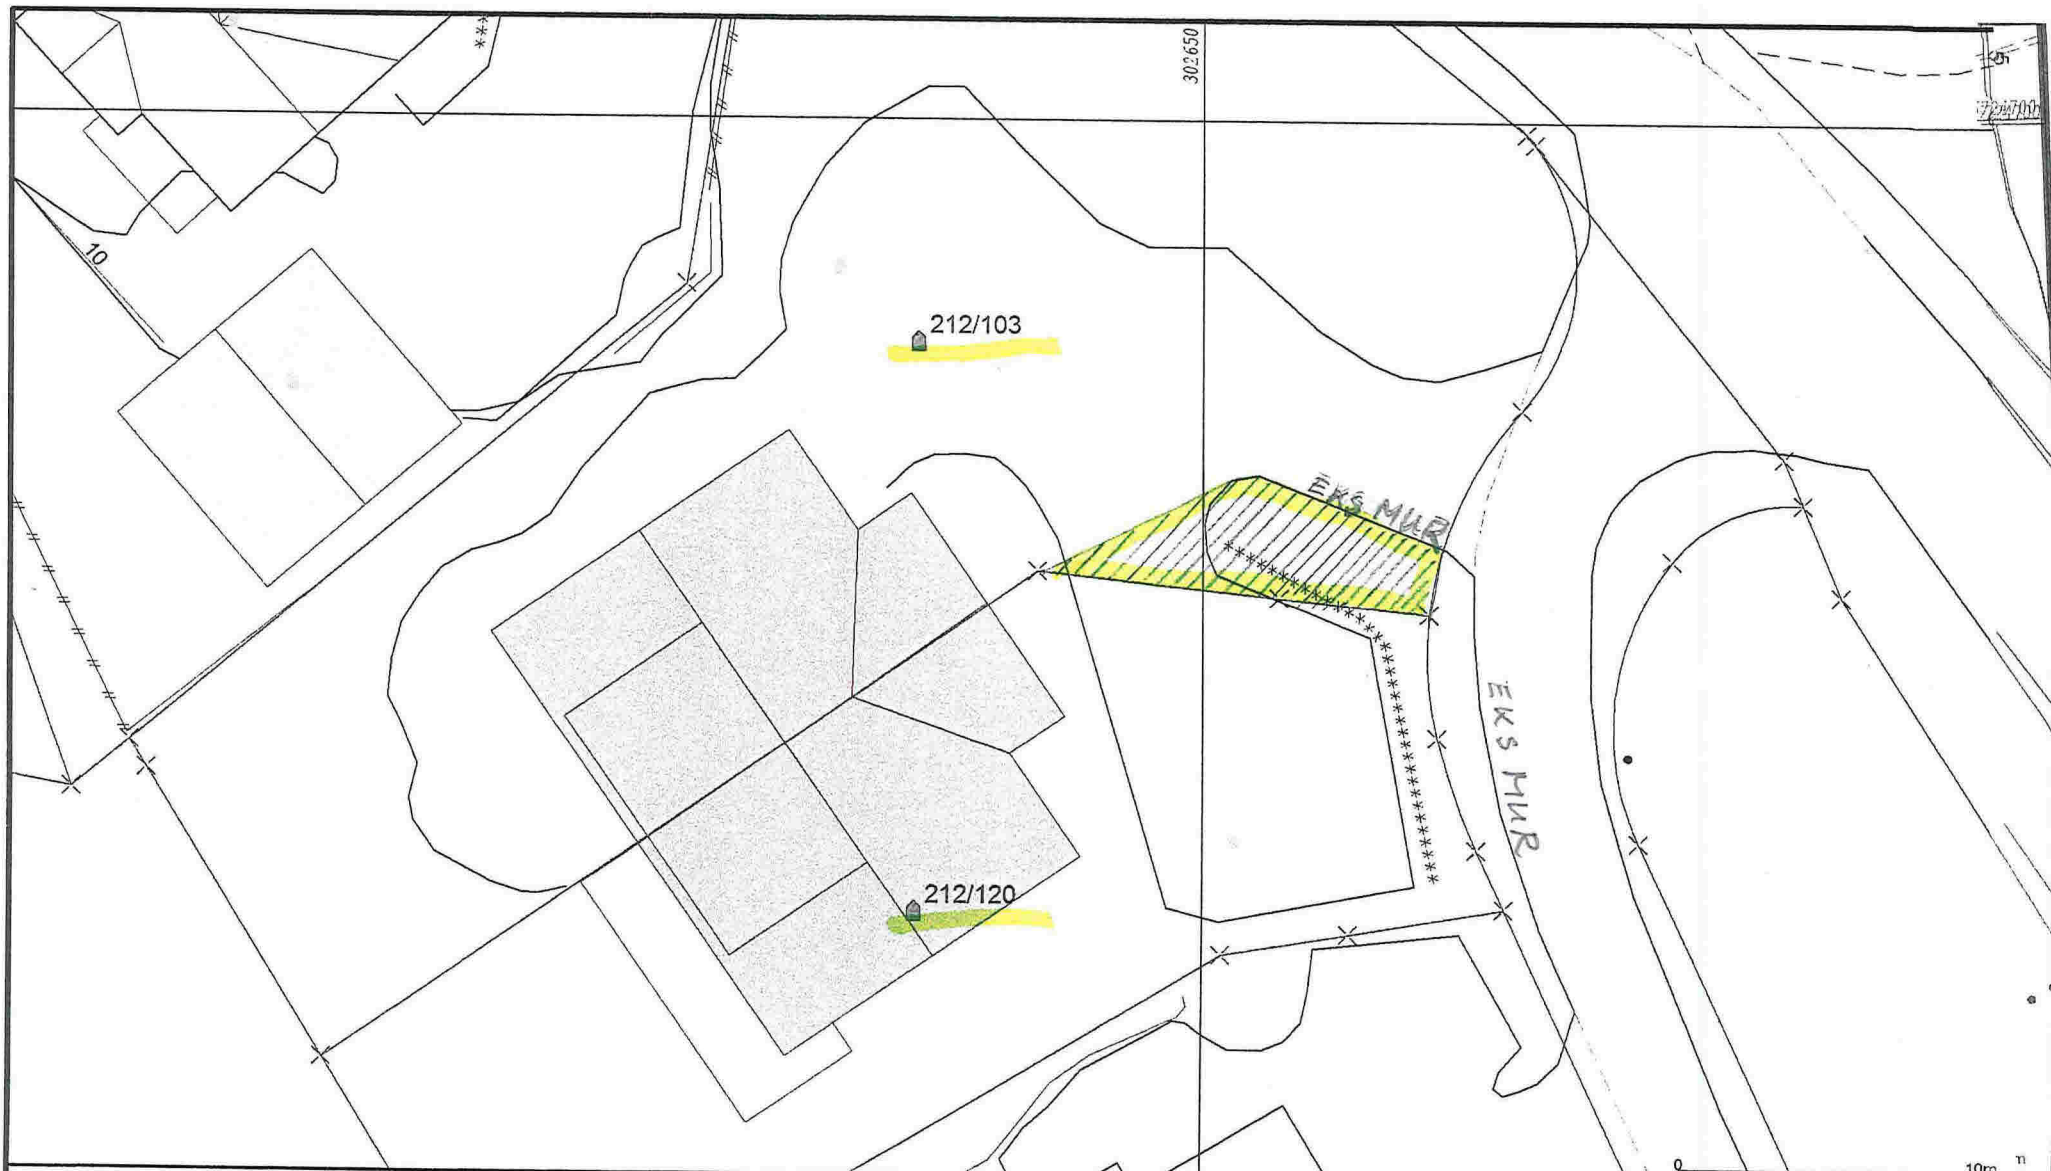

- Målte Grenser
- - - Registrerte Grenser
- Udefinert grenser
- Y Terrengmålte grense
- Konstruert grensepunkt
- Bolig
- Bustad m/leilighet
- Våningshus
- Større bustader
- Hytte/feriehus
- Garasje/uthus
- Industri/lager
- Andre bygg

DMGØKT AREAL



Lindås kommune  
Geodata avdeling

Dato: 2018.10.17  
Sign: lili

SITUASJONSKART



Målestokk 1:250

Beliggenhet og høyder må oppfattes som orienterende.  
Koordinatsystem: UTM(EUREF89) - SONE 32 (EPSG:32632)  
Høydesystem: (EPSG:)