

Kommunens saksnr.


Nullstill



Søknad om ferdigattest

Pbl § 21-10, SAK10 §§ 8-1 og 8-2

Søknaden gjelder										
Eiendom/ byggested	Gnr.	Bnr.	Festenr.	Seksjonsnr.	Bygningsnr.	Bolignr.	Kommune			
	188 671				1	19240525		1263		
	Adresse				Postnr.	Poststed				
	Gjerrika 38				5914	Isdalsto				
Ferdigattest							LINDÅS KOMMUNE			
Tilfredsstiller tiltaket kravene til ferdigattest?				<input checked="" type="checkbox"/> Ja	<input type="checkbox"/> Nei	Hvis nei, fyll ut informasjon nedenfor.				
Det gjenstår følgende arbeider av mindre vesentlig betydning som vil bli utført innen 14 dager:				Dato						
Type arbeider				03 DES 2018						
				Ark. saksnr.		Løp.nr.				
				171802						
				Saksh.		Tilgangskode				
Bekreftelse på at disse arbeidene er utført vil være kommunen i hende innen:				Dato						
Oppdatert dokumentasjon										
Er det foretatt ikke søknadspåtlige endringer/justeringer i forhold til tillatelsen?										
<input type="checkbox"/> Ja				<input checked="" type="checkbox"/> Nei				Hvis ja, vedlegg oppdatert situasjonsplan, tegninger eller dokumentasjon som viser hva som er utført.		
Sluttrapport for avfall										
Sluttrapport av		Dato		vedlegges søknaden				Vedlegg nr.		
								K -		
Ansvarlig søker forplikter seg til å påse at sluttrapporten blir ajourført og oppbevart.										
Varmesystem										
Energiforsyning				Varmefordeling				Ikke relevant		
<input checked="" type="checkbox"/> Elektrisitet	<input type="checkbox"/> Sol	<input type="checkbox"/> Vannbåren gulvvarme	<input type="checkbox"/> Luftoppvarming							
<input type="checkbox"/> Biobrensel	<input type="checkbox"/> Gass	<input type="checkbox"/> Vannbåren radioator	<input type="checkbox"/> Kamin/ovn/peis							
<input checked="" type="checkbox"/> Varmepumpe - luft	<input type="checkbox"/> Olje/parafin	<input type="checkbox"/> Elektriske varmekabler	<input type="checkbox"/> Annet							
<input type="checkbox"/> Varmepumpe - berg/sjø	<input type="checkbox"/> Annet	<input type="checkbox"/> Elektriske panelovner								
<input type="checkbox"/> Fjernvarme/spillvarme										
Erklæring										
<input checked="" type="checkbox"/> Det bekreftes at tilstrekkelig dokumentasjon som grunnlag for driftsfasen er overlevert byggherrens eier										
Vedlegg										
Beskrivelse av vedlegg				Gruppe	Nr. fra – til		Ikke relevant			
Situasjonsplan, avkjøringsplan				D	-		<input checked="" type="checkbox"/>			
Tegninger, plan, snitt, fasade				E	1 -		<input type="checkbox"/>			
Redegjørelser/kart				F	-		<input checked="" type="checkbox"/>			
Gjennomføringsplan				G	-		<input checked="" type="checkbox"/>			
Sluttrapport for avfallsplan og miljøsaneringsbeskrivelse				K	-		<input checked="" type="checkbox"/>			
Boligspesifikasjon i matrikkelen				H	-		<input checked="" type="checkbox"/>			
Uttalelser fra andre offentlige myndigheter				I	-		<input checked="" type="checkbox"/>			
Andre vedlegg				Q	-		<input checked="" type="checkbox"/>			
Underskrifter										
Ansvarlig søker for tiltaket (for tiltak etter pbl § 20-1)				Tiltakshaver (bare for tiltak uten ansvarlig søker pbl 20-4)						
Foretak				Navn						
				Gro Anette Fanerust						
Kontaktperson		Telefon	Mobiltelefon	Kontaktperson		Telefon	Mobiltelefon			
E-post				E-post						
				Gro.ANETTE.FANERUST@LINDAS.KOMMUNE.NO						
Dato		Underskrift		Dato		Underskrift				
						Gro A Fanerust				
Gjentas med blokkbokstaver				Gjentas med blokkbokstaver						
				GRO ANETTE FANERUST						

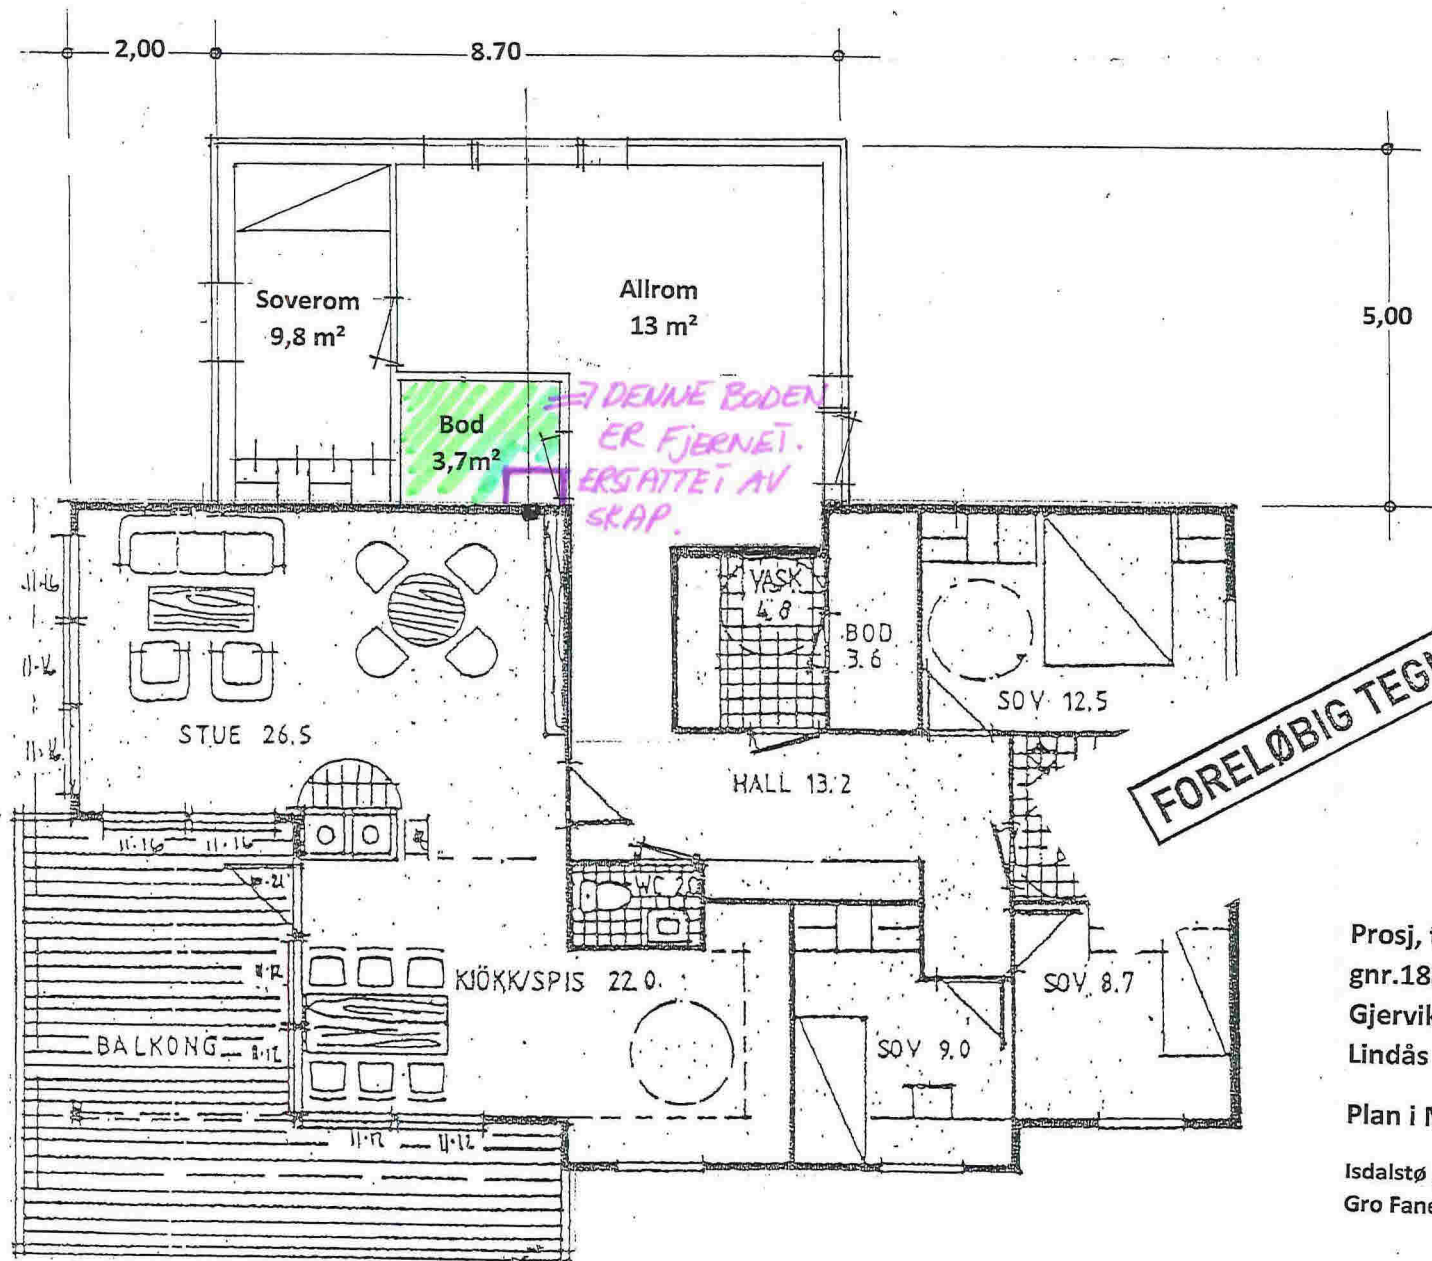

FORELØBIG TEGNING

Prosj, tilbygg
 gnr.188 , bnr.671
 Gjervika 38
 Lindås kommune.

Plan i Mål = 1 : 100

Isdalstø , 10. 02. 2017
 Gro Fanebust