


Tegnforklaring

- Veranda
- Garasje
- Bolig
- Uteoppholdsareal
- Kjøpreeveg
- Gangareal
- Regulert fortau
- Øvrig grønsstruktur
- Vegkant (og vegflate)
- Øvrige bygninger
- Fjellskjæring
- Omriss av planlagt bebyggelse
- Friskilinie i veikryss
- Parkeingsfelt
- Måle-/avstandslinje
- Oppriss tak
- 4m grense
- Teiggrense
- Hekk, ubestemt type

1371797

6719000

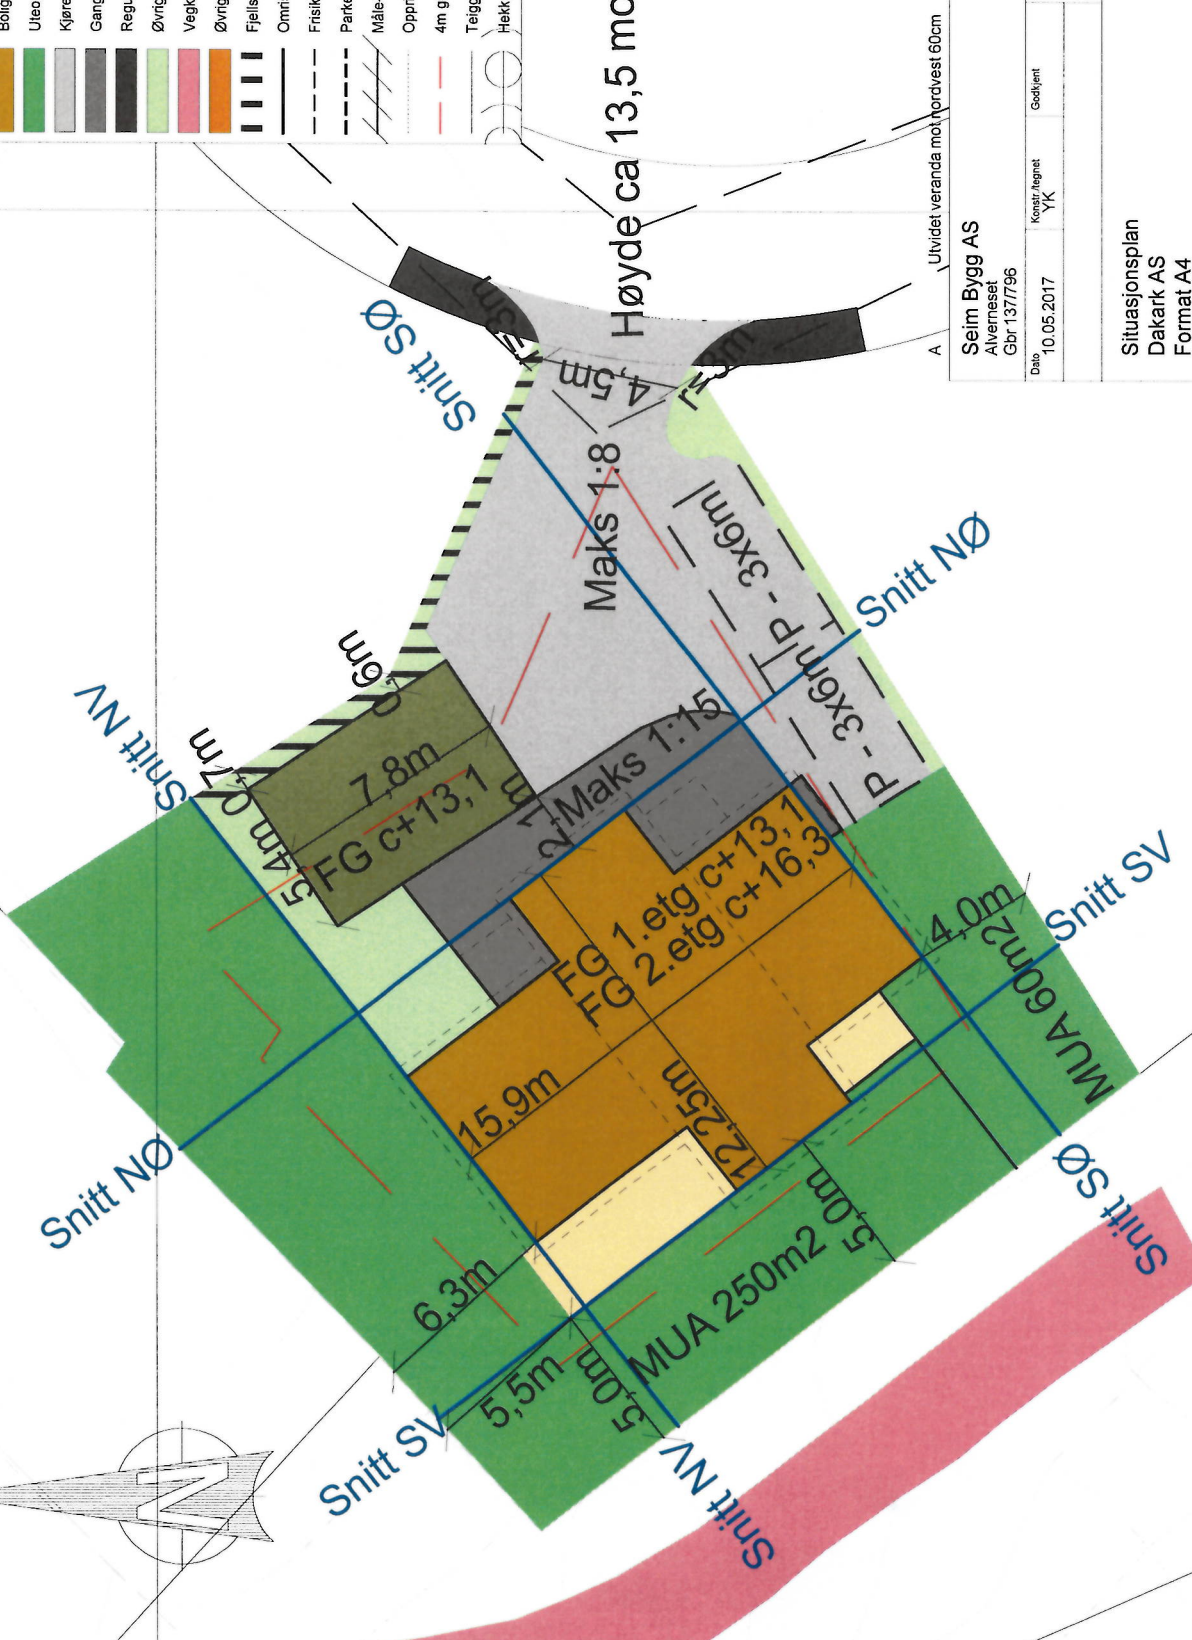

01.06.2018

Seim Bygg AS
 Alverneset
 Gbr 1371796

Dato	10.05.2017	Konsept/tegnet	YK	Godkjent	Milleskikk
					1:250
Erstatning for:		Erstatlet av:			
Situasjonsplan		902			
Dakark AS					
Format A4					
Henviending:		Bergringning			
		1050-17 Soetra variant			