


Generelle kommentarer:

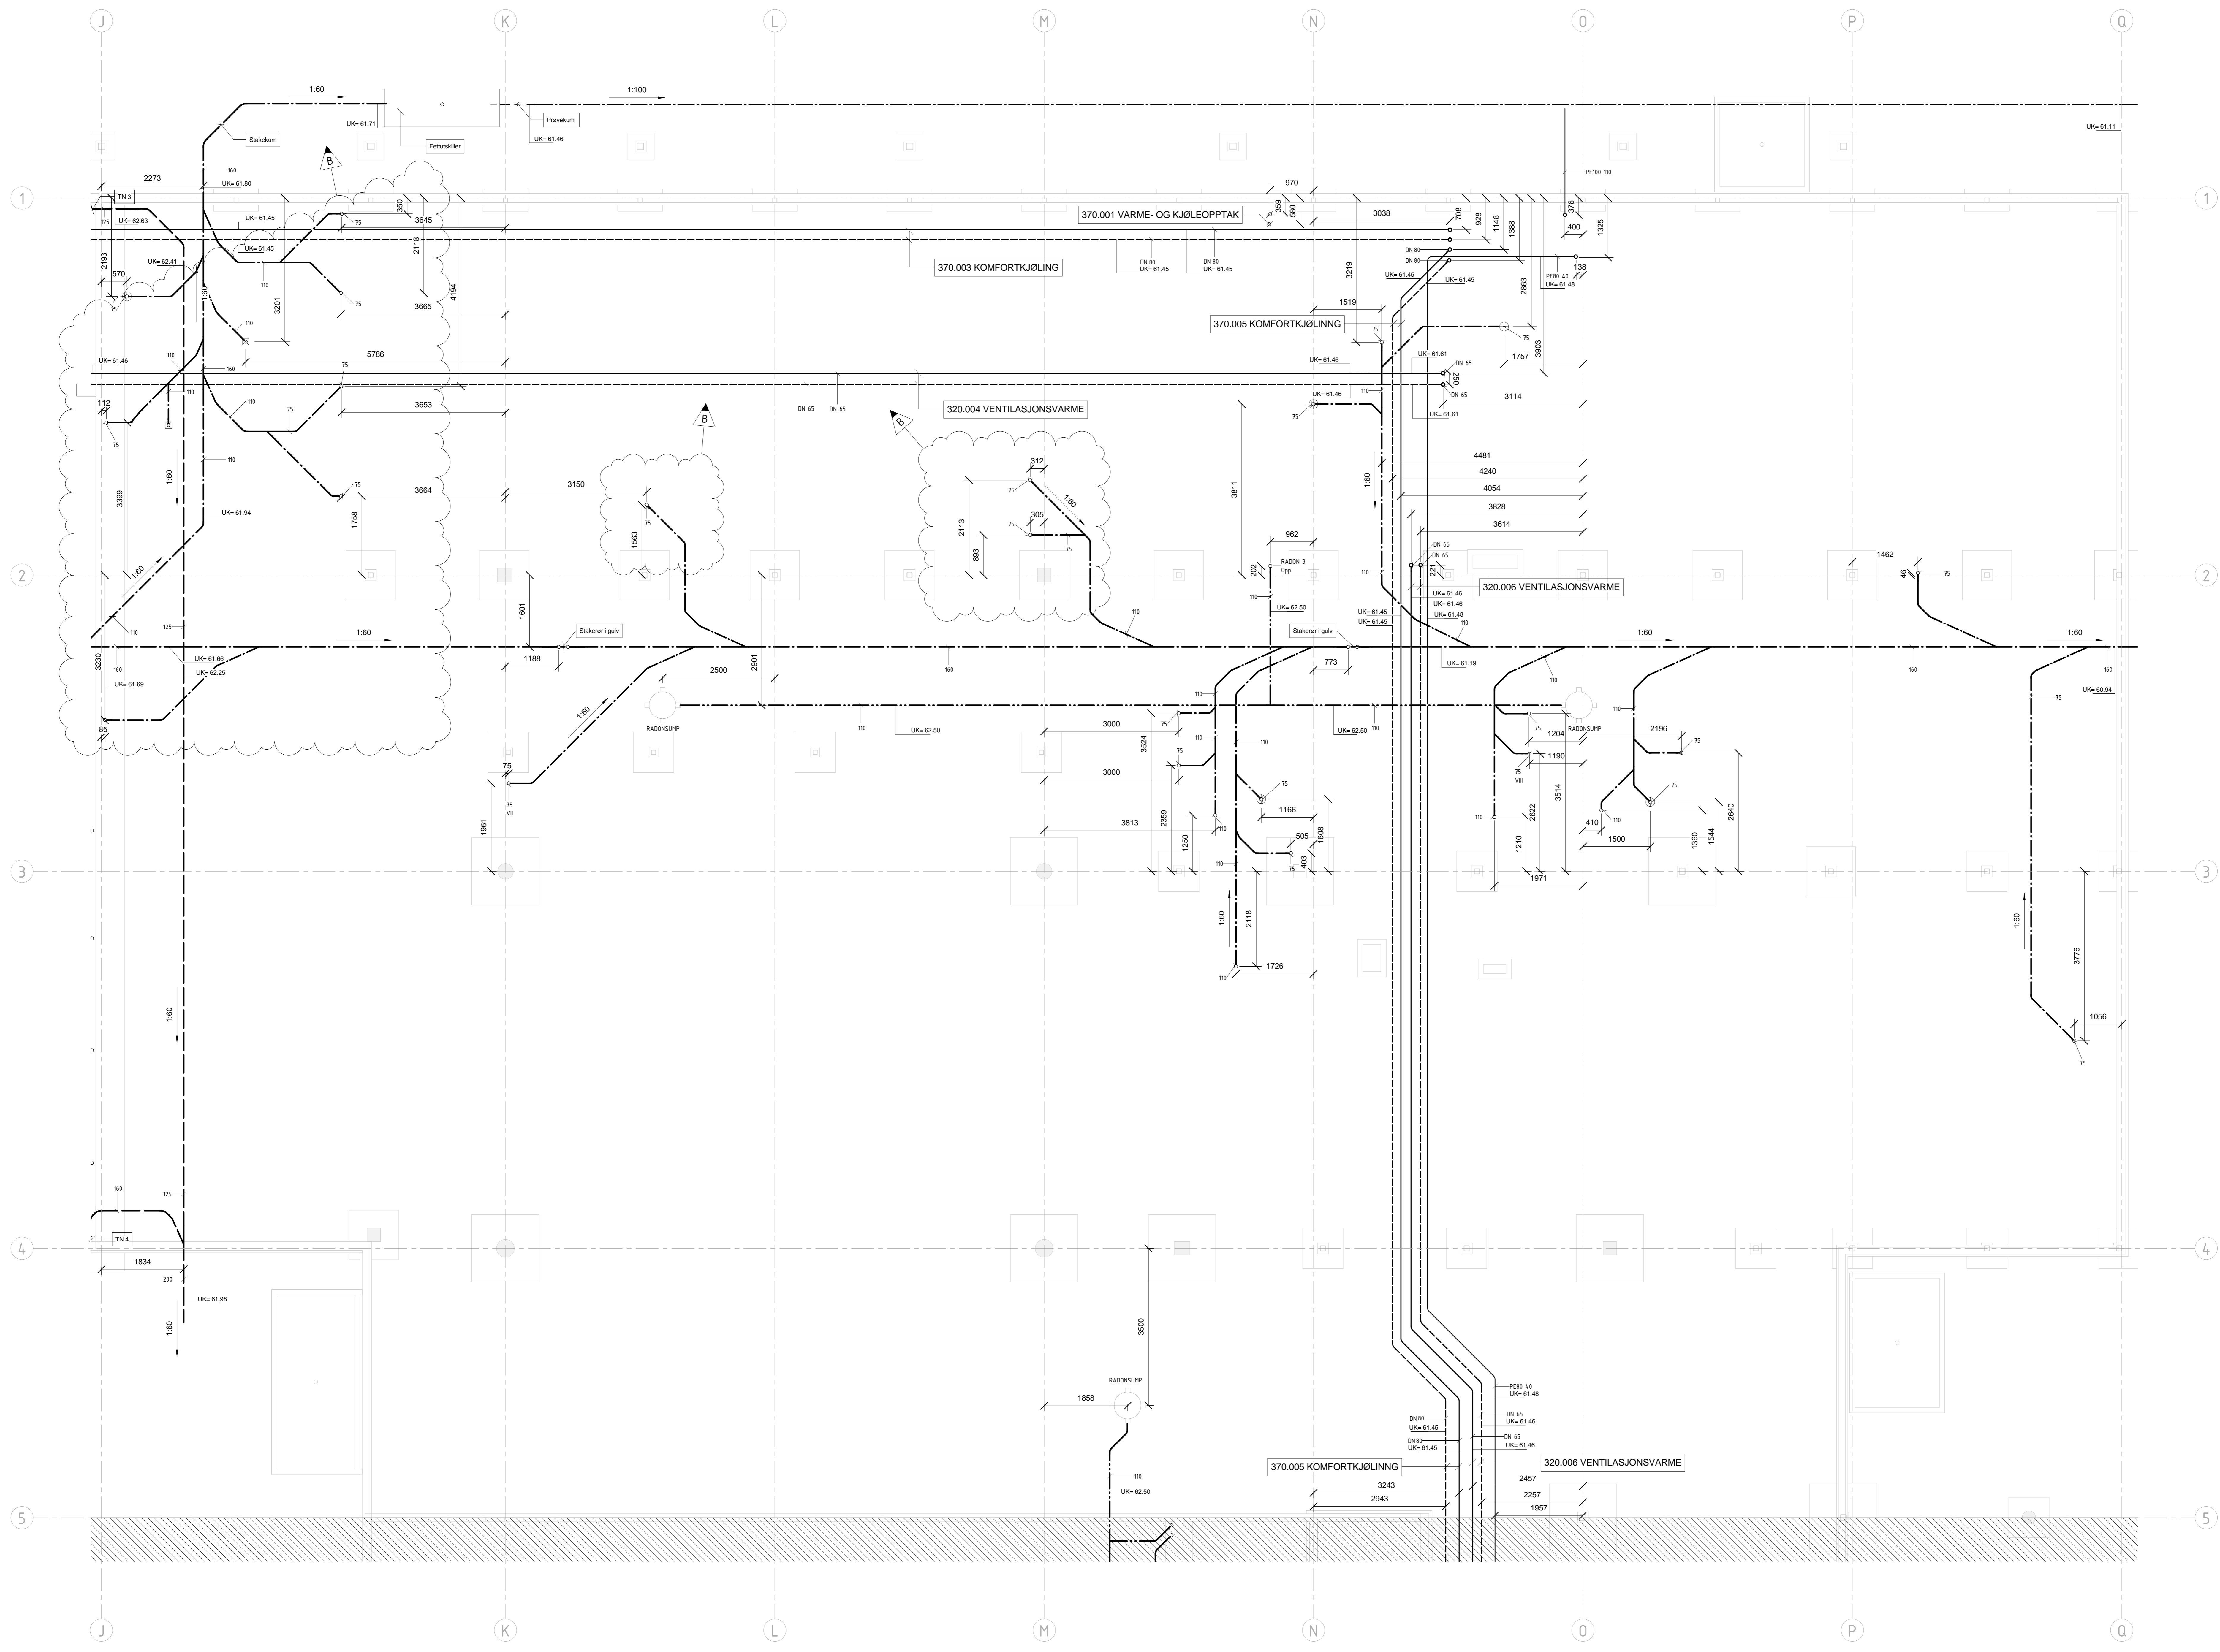

B	15.01.16	Vaskerommet flyttes, justert buvordning i køkkenskjule, justert roter og oppsett	OVTO / LHUV
A	12.05.17	Arbeidsbeskrivelse, justert roter og oppsett	OVTO / BINO
Rev.	Rev.	Endring	Rev.

<input type="checkbox"/>	ARK- Og Arkitekt AS
<input type="checkbox"/>	INT-ARK- Og Arkitekt AS
<input type="checkbox"/>	RIB- COWI AS
<input type="checkbox"/>	RIV- COWI AS
<input type="checkbox"/>	RIE- COWI AS
<input type="checkbox"/>	RIVA- COWI AS
<input type="checkbox"/>	RIBR- COWI AS
<input type="checkbox"/>	LARK- Norconsult AS
<input type="checkbox"/>	RARK- COWI AS

TEKNIKSSTATUS: Arbeidsbeskrivelse

Gir./Ber. Tiltaksber. Skanska AS Prosjektansv. Knavik Barneskule												
Tegningens navn: Bunnledninger, U.etg Del B1												
<table border="1"> <tr> <th>Målestokk</th> <th>Org.komm.</th> <th>Prosj.nr.</th> <th>Dato</th> <th>Tegnet av</th> <th>Kontrollert</th> </tr> <tr> <td>1:50</td> <td>AO</td> <td>A07474</td> <td>12.05.17</td> <td>OVTO</td> <td>BINO</td> </tr> </table>	Målestokk	Org.komm.	Prosj.nr.	Dato	Tegnet av	Kontrollert	1:50	AO	A07474	12.05.17	OVTO	BINO
Målestokk	Org.komm.	Prosj.nr.	Dato	Tegnet av	Kontrollert							
1:50	AO	A07474	12.05.17	OVTO	BINO							
Tegningsnr.: V30-B1-PL-U-001 Rev. B												