



1. Etasje


E-3

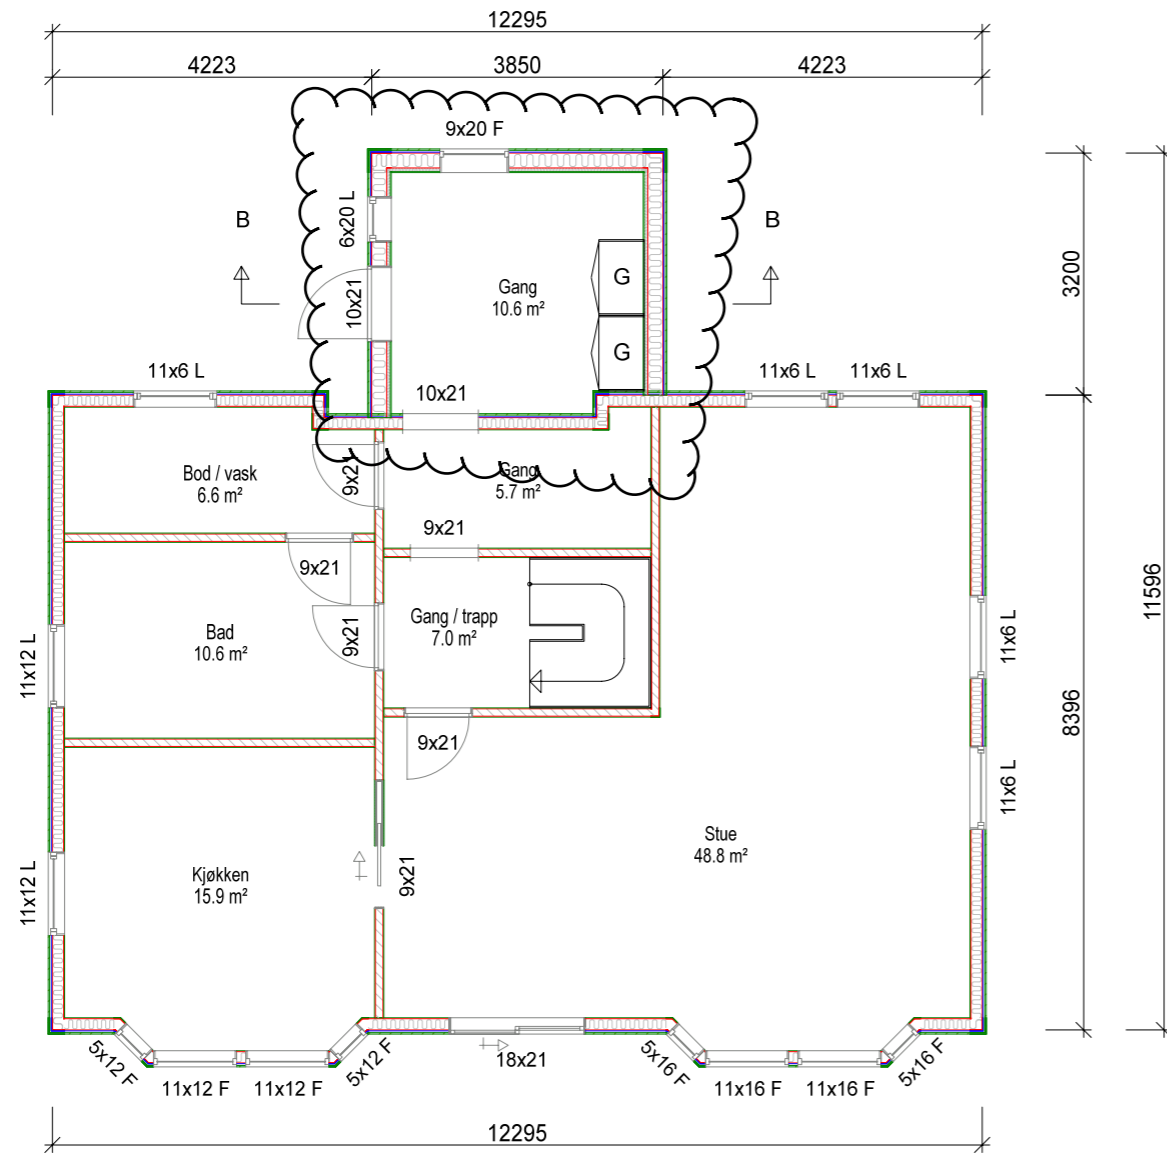

Loft

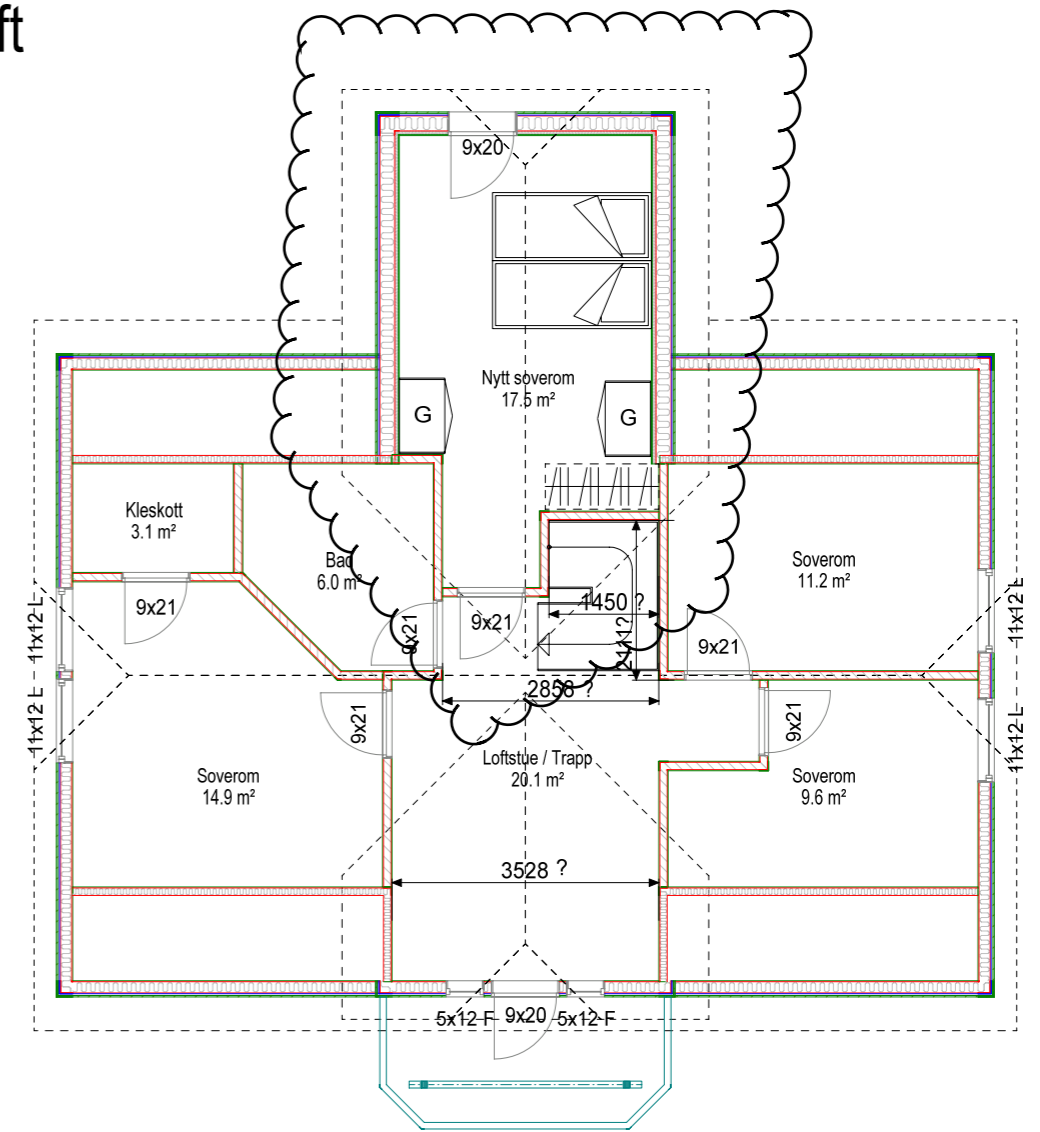

Snitt A - A

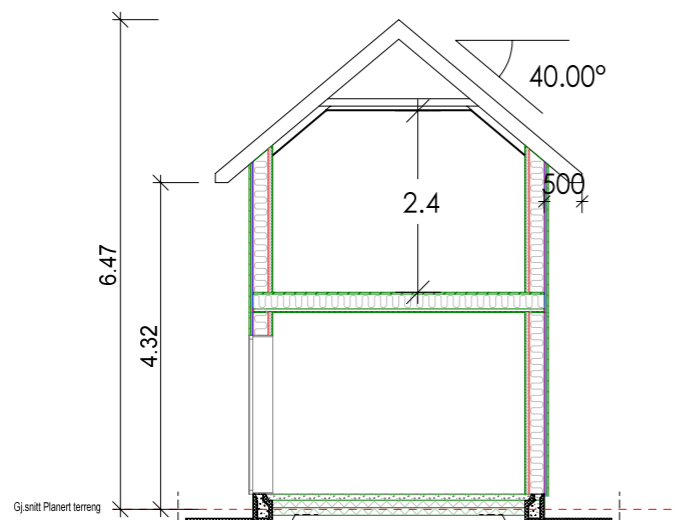

Tilbygg Ikenberget 001 18.06.2018 RF Endring av vinduer i gvel tilbygg



Tiltakshaver: **Roald Rossnes**

Byggeplass: **Ikenberget**

Kommune: **Lindås**

Gnr: 137 Bnr: 649 Mål: 1 : 100 / A3

Plan og snitt

Dato: 11.06.2018

Tegn: RF

Prosjekt nr.:

Tegn.nr: 501

Tilbygg Ikenberget