

**For matrikkelenhet:**

Kommune: 1263 - LINDÅS
Gårdsnummer: 134
Bruksnummer: 195

Utskriftsdato/klokkeslett: 20.12.2018 kl. 11:39
Produisert av: Einar Rydland
Attestert av: Lindås kommune

Lindås kommune**Matrikkelført**

1 0 DES 2018

Lindås kommune

Løpent.: Signatur:

Orientering om matrikkelbrev

Matrikkelbrevet er hjemlet i «Lov om eigedomsregistrering» (matrikkellova) av 17. juni 2005. Etter definisjonen i matrikkelovens § 3 d) er matrikkelbrevet en attestert utskrift av matrikkelen som viser alle registrerte opplysninger om en matrikkelenhet ved oppgitt dato.

Om fullstendighet og nøyaktighet i matrikkelbrevet

Matrikkelen ble etablert ved konvertering av data fra tidligere registre. Det kan variere hvor gode disse dataene er med hensyn på fullstendighet og nøyaktighet. I enkelte tilfeller kan grensepunkt og grenselinjer mangle helt eller delvis eller være feil registrert. Det kan også være feil og mangler ved registrert bygnings- og adresseinformasjon. Fullstendighet og stedfestingsnøyaktighet er generelt bedre innenfor enn utenfor tettbygd strøk. Vær oppmerksom på at for mange matrikkelenheter og bygg hefter usikkerhet ved arealet som oppgis.

For utfyllende informasjon: www.kartverket.no/matrikkelbrev

Matrikkelenhet

Matrikkelenhetstype: Grunneiendom
Bruksnavn: Kråkebu
Etableringsdato: 25.06.1965
Skyld: 0,01
Er tinglyst: Ja
Har festegrunner: Nei
Er seksjonert: Nei

Arealrapport

Tekst

Beregna areal for 134 / 195

Areal (m2) Kommentar
204,3

Eierforhold

Tinglyste eierforhold

Rolle	Status	Føds.d./org.nr	Navn	Bruksenhet	Adresse	Andel
Hjemmelshaver		060353	MORTENSEN ELIN HELEN	H0101	STAVKIRKEVEGEN 16 A 5231 PARADIS	1 / 1

Forretninger

Forretningstype Arsak til feilretting Tinglysningsstatus Tinglysningsstatusdato Matrikkelføringsdato Signatur

Oppmålingsforretning				09.11.2018	12.11.2018	1263rye
Oppmålingsforretning				09.11.2018	12.11.2018	1263rye
Oppmålingsforretning				09.11.2018	09.11.2018	1263rye
Oppmålingsforretning				09.11.2018	09.11.2018	1263rye
Oppmålingsforretning				09.11.2018	09.11.2018	1263rye
Oppmålingsforretning				09.11.2018	09.11.2018	1263rye

Feilretting

Feilføring

01.01.1980 24.09.2018 jorchr

Rolle
Avgiver

Matrikkelenhet
1263 - 134/195

Arealendring
0

Skylddeling

25.06.1965

Rolle
Avgiver

Matrikkelenhet
1263 - 134/14

Arealendring
0

Bygning og bygningssendring

Bygningsnr: 176 333 804

Løpenr:

Bygningssendingskode:

Bygningstype: Naust båthus sjøbu

Næringsgruppe: Annet som ikke er næring

Bygningsstatus: Tatt i bruk

Energikilder:

Bebygd areal:

0 Ant. boliger: 0

Bruksareal bolig:

0 Ant. etasjer: 0

BRA annet:

0 Vannforsyning:

Bruksareal totalt:

Igangsettningstillatelse:

Tatt i bruk:

Alternativt areal:

Midl. brukstillatelse:

Alternativt areal 2:

Ferdiggattest:

Oppvarming:

Bruksenheter

Adresse

Bruksenhetsnummer

Bruksenhetstype

Bruksareal

Ant. rom

Kjøkkentilgang

Bad

WC

Matrikkelenhhet

0

0

0

0

0

Unummerert bruksenhet

0


0


0

134/195

Oversiktskart for 134 / 195

Målestokk 1:1 000
EUREF89 UTM Sone 32

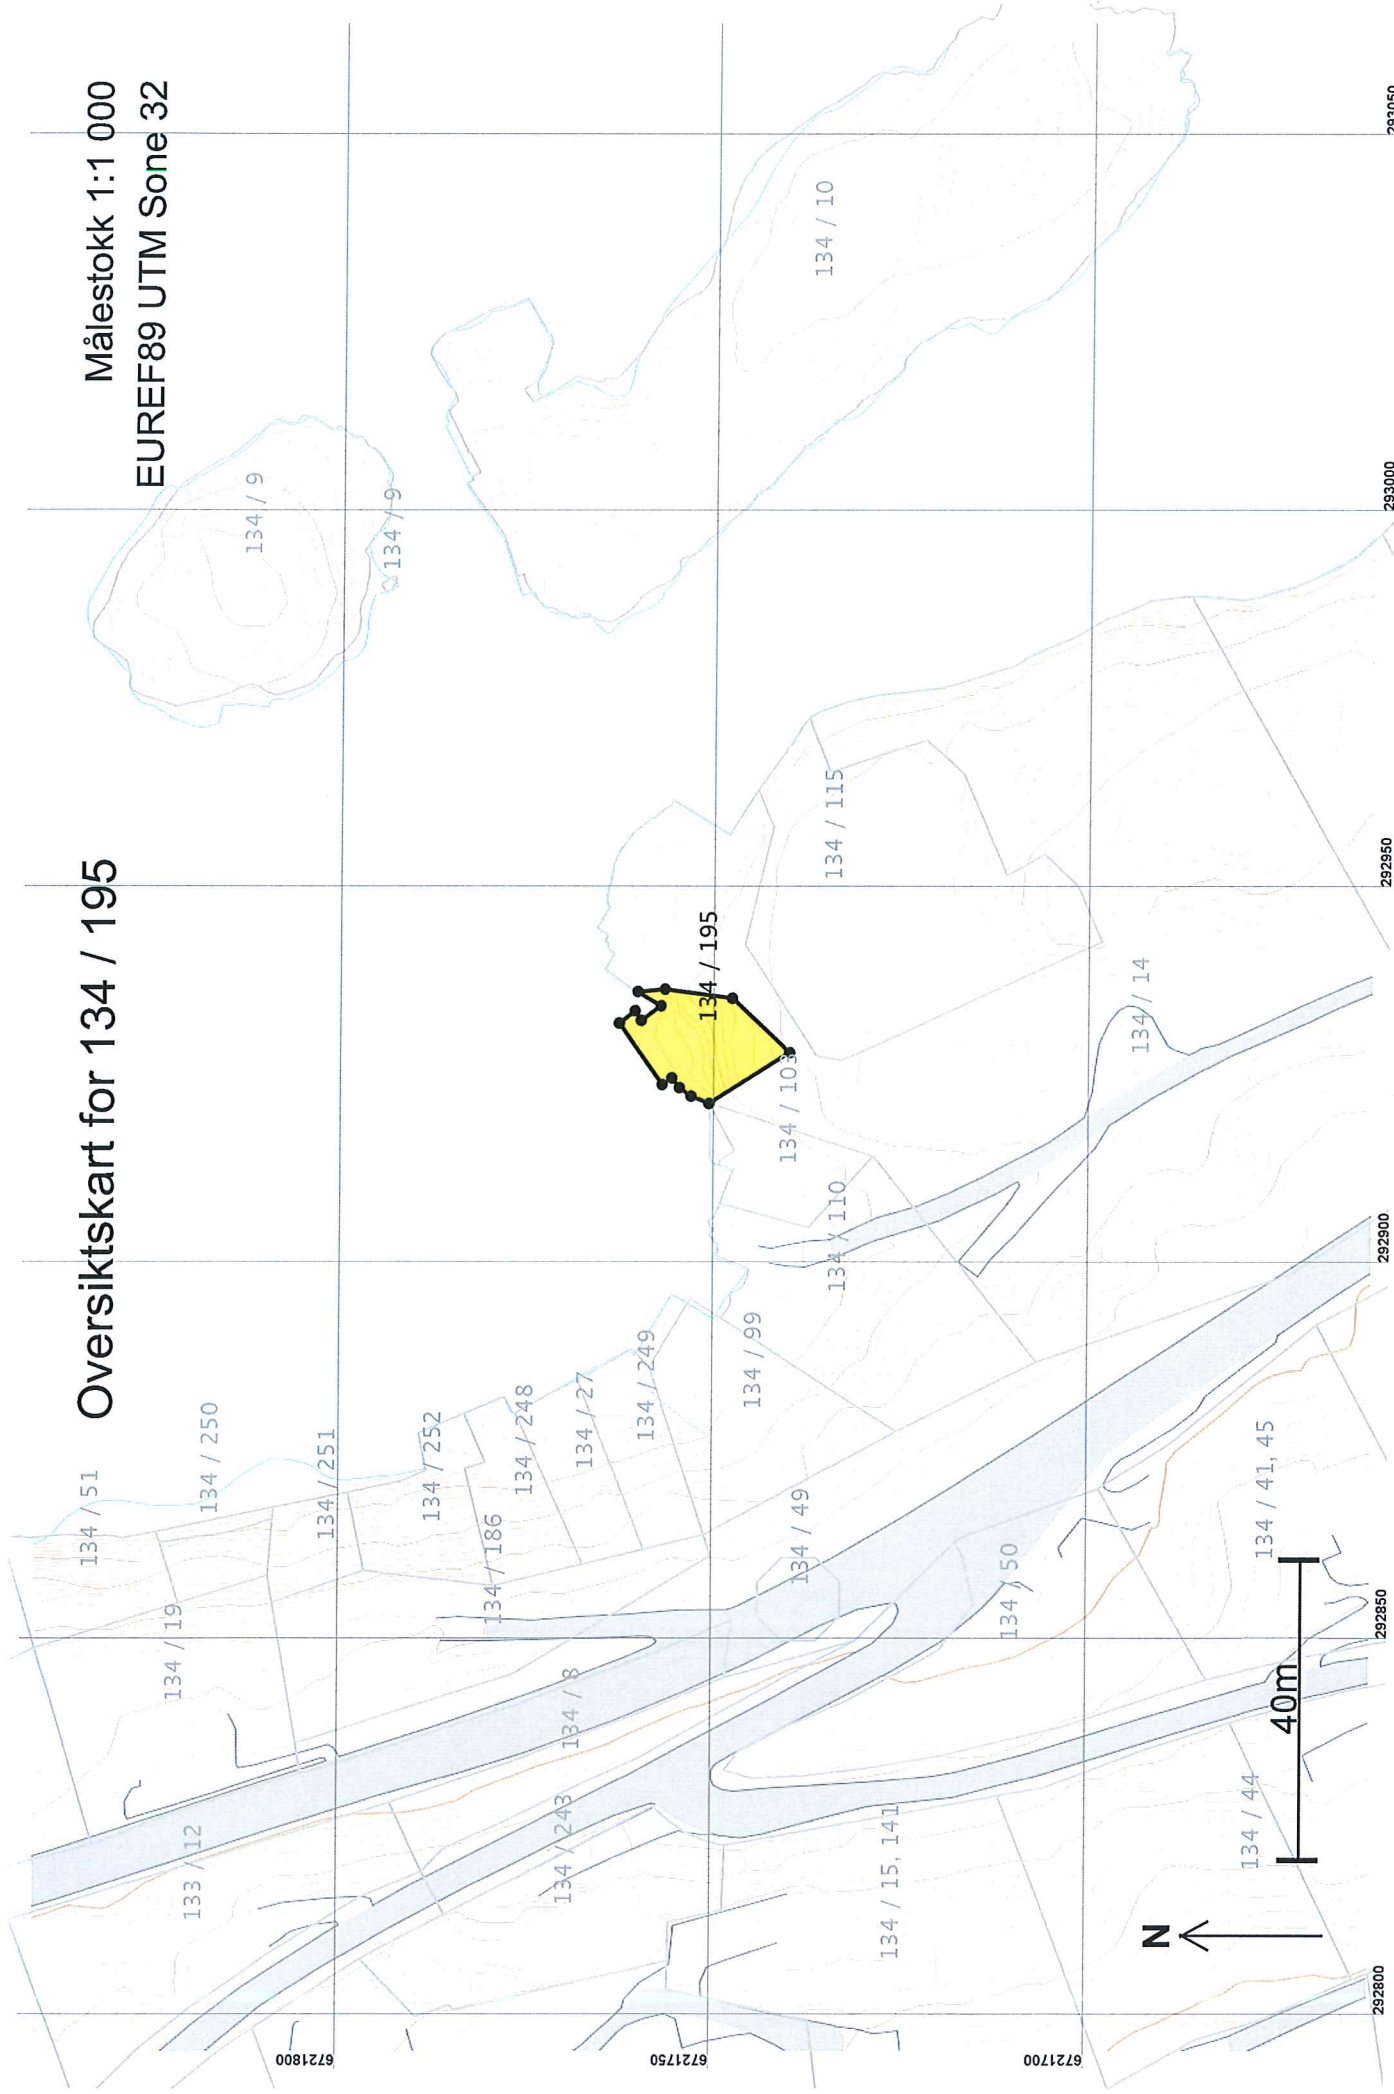

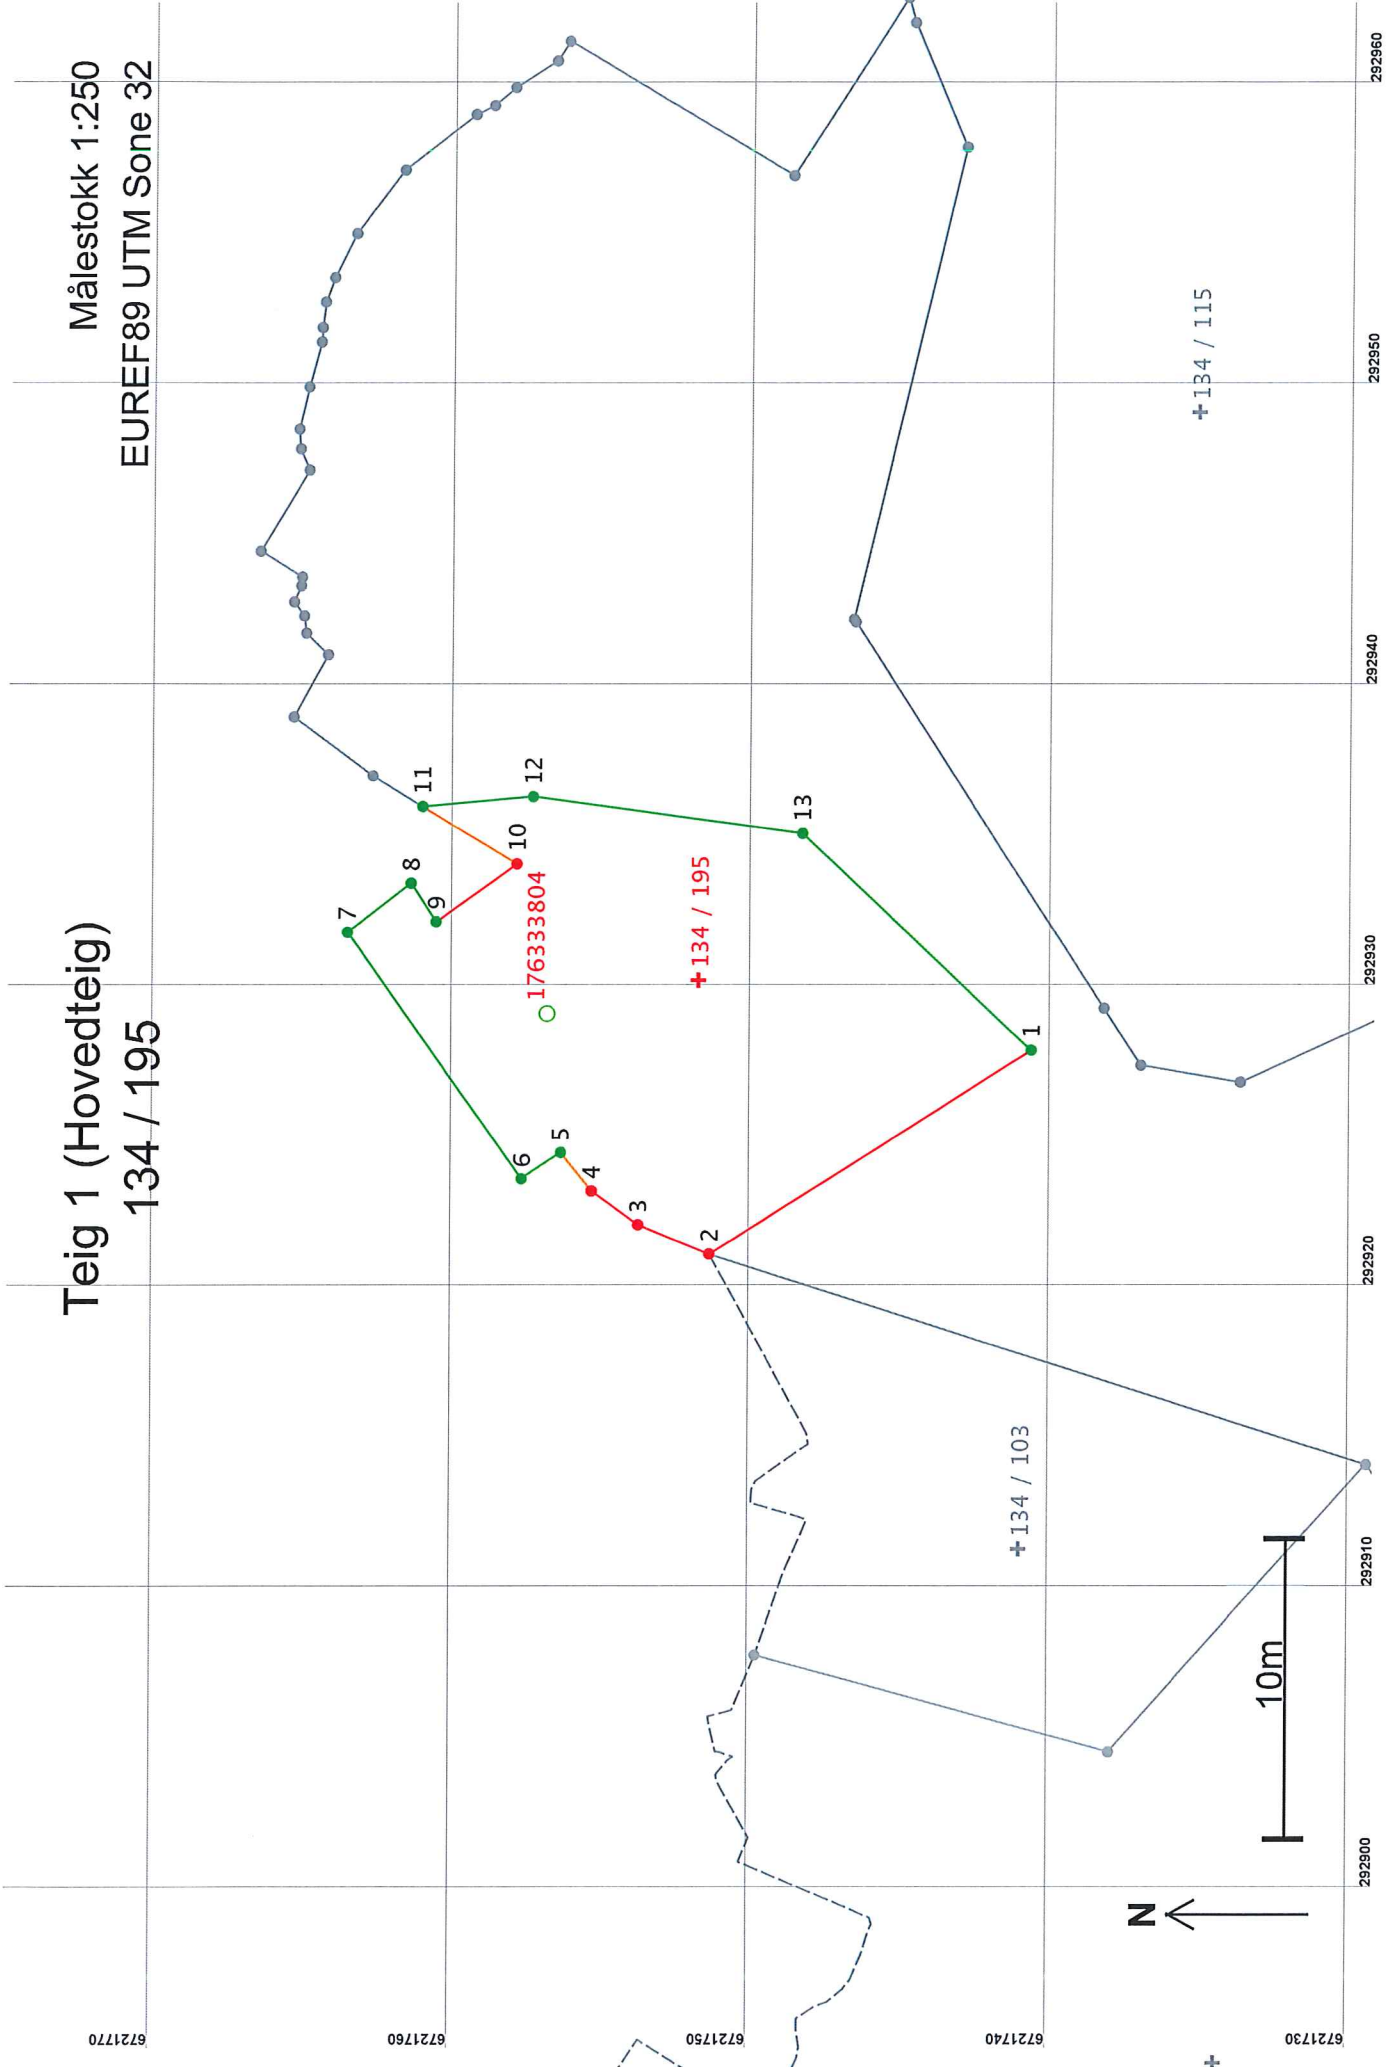

Areal og koordinater

Areal: 204,3

Arealmerknad:

Representasjonssystem: EUREF89 UTM Sone 32

Nord: 6721752

Øst: 292930

Grensepunkt / Grenselinje

Ytre avgrensing

Løpnr	Nord	Øst	Grensemerke nedsett i / Lengde	Hjelpelinjetype	Målemetode	Nøyaktighet	Radius
1	6721740,80	292927,77	Jord Offentlig godkjent grensemerke		96 GPS kinematisk (Real time kinematic)	13	
2	6721751,50	292921,00	12,66 Ikke hjelpelinje				
			Ikke spesifisert Geometrisk hjelpepunkt		82 Frihåndstegning: Direkte innlagt på skjerm	1000	
3	6721753,91	292921,97	2,60 Ikke hjelpelinje			1001	
			Ikke spesifisert Geometrisk hjelpepunkt		82 Frihåndstegning: Direkte innlagt på skjerm	1000	
4	6721755,48	292923,09	1,93 Ikke hjelpelinje			1001	
			Ikke spesifisert Geometrisk hjelpepunkt		82 Frihåndstegning: Direkte innlagt på skjerm	1000	
5	6721756,52	292924,37	1,65 Ikke hjelpelinje			1001	
			Ikke spesifisert Geometrisk hjelpepunkt		96 GPS kinematisk (Real time kinematic)	13	
6	6721757,84	292923,50	1,58 Ikke hjelpelinje			14	
			Ikke spesifisert Geometrisk hjelpepunkt		96 GPS kinematisk (Real time kinematic)	13	
7	6721763,67	292931,69	10,06 Ikke hjelpelinje			14	
			Ikke spesifisert Geometrisk hjelpepunkt		96 GPS kinematisk (Real time kinematic)	13	
8	6721761,55	292933,33	2,68 Ikke hjelpelinje			14	
			Ikke spesifisert Geometrisk hjelpepunkt		96 GPS kinematisk (Real time kinematic)	13	
9	6721760,71	292932,05	1,53 Ikke hjelpelinje			14	
			Ikke spesifisert Geometrisk hjelpepunkt		96 GPS kinematisk (Real time kinematic)	13	
10	6721758,04	292933,97	3,29 Ikke hjelpelinje			1001	
			Ikke spesifisert Geometrisk hjelpepunkt		82 Frihåndstegning: Direkte innlagt på skjerm	1000	
11	6721761,18	292935,87	3,68 Ikke hjelpelinje			1001	
			Ikke spesifisert Geometrisk hjelpepunkt		96 GPS kinematisk (Real time kinematic)	13	
12	6721757,50	292936,20	3,69 Ikke hjelpelinje			14	
			Fjell Kors		96 GPS kinematisk (Real time kinematic)	13	
13	6721748,46	292934,98	9,12 Ikke hjelpelinje			14	
			Jord Offentlig godkjent grensemerke		96 GPS kinematisk (Real time kinematic)	13	
			10,52 Ikke hjelpelinje			14	