

TEGNFORKLARING

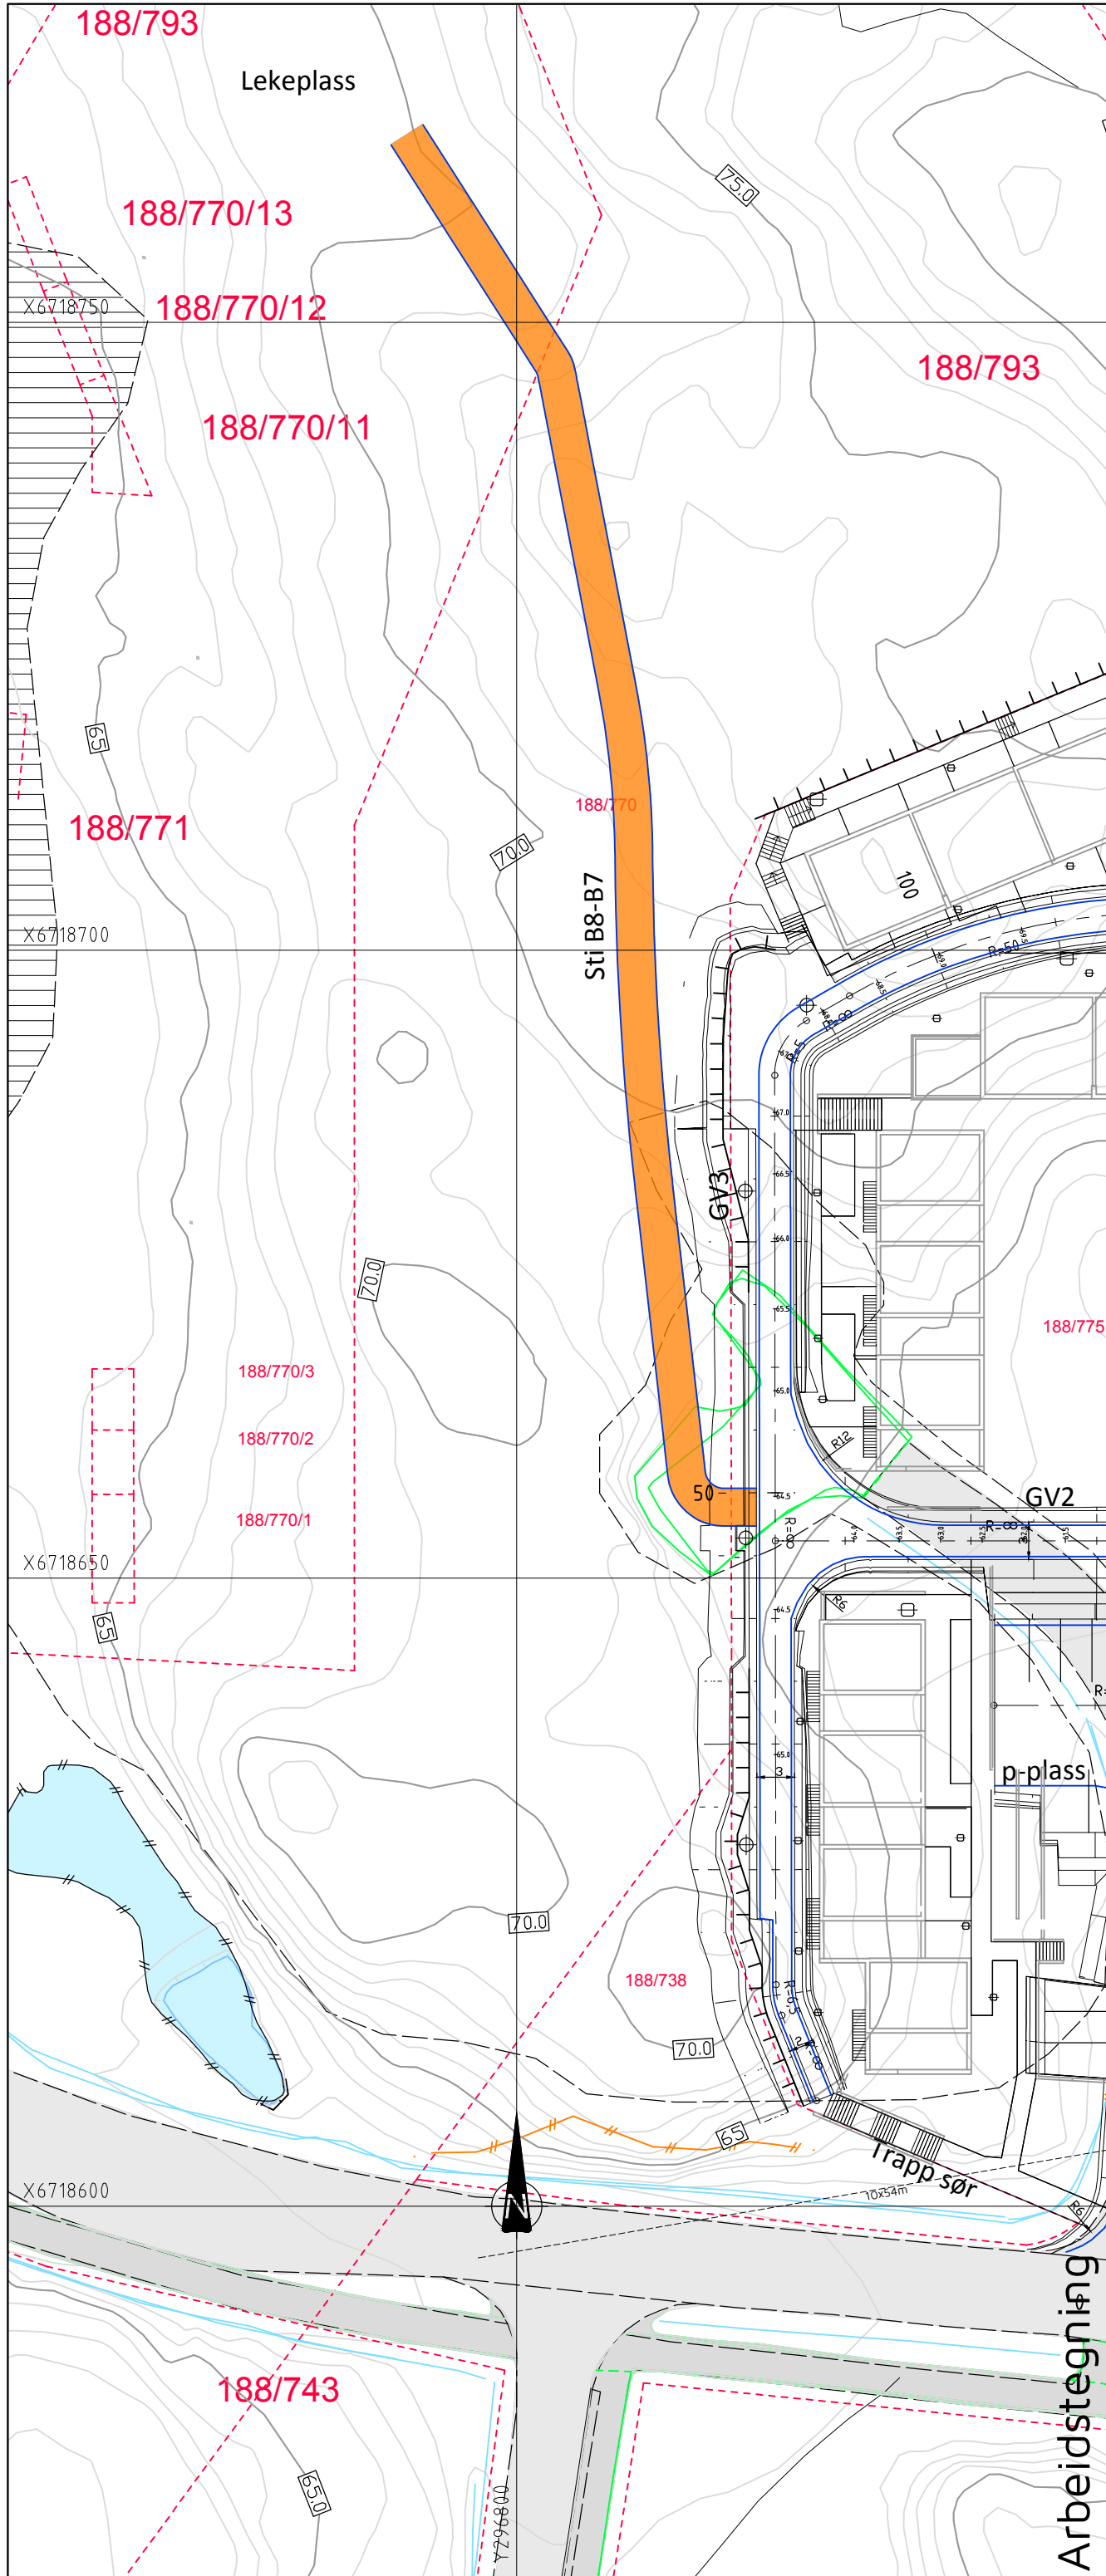
- Vegskjæring
- Grøftebunn
- Senterlinje
- Kjørebaneant
- Skulderkant
- Vegfylling
- Profilnummer
- Stj B8-B7
- Fortauskant
- Frisikt
- Støttemur
- Eks. eiendomsgrenser
- Vegsluk m/ristokk
- Vegsluk m/kuppelrist
- Vegsluk m/kjefestluk
- Eksisterende vei
- Eksisterende gjerde

- ① Nedsenket fortauskant h=20mm over topp asfaltdekke ved kryssing vegbane for myke trafikanter. Bredder 2,0m. Nedsenkning fra full høyde utføres over 1,0m.
 - ② Ny gangveg, bredde 5,5m.
 - ③ Nedsenket fortauskant h=50mm over topp asfaltdekke langs avfallsareal. Bredder ca. 14,0m. Nedsenkning fra full høyde utføres over 1,0m.
- Generelt:
Omfang belønmurer se landskapsplan og fundamentplaner.


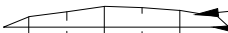



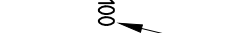


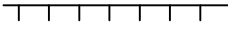

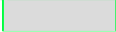
| | | | |
|-------------------------|------------|--------|---|
| Rev. | Dato | Sign. | Revisjonen gjelder |
| B | 23.11.2018 | HF | Stj B8-B7 og gangfelt tegnet inn. |
| A | 14.12.2017 | BN | Arb.tegn. To parkeringsplasser langs veg 1 flyttet til p-plass. |
| Oppdragsgiver | | | |
| Orion Prosjekt AS | | | |
| Prosjekt | | | |
| Langheiane boligfelt B8 | | | |
| Vegplan. | | | |
| Tegn. | BN | Kontr. | THF |
| Dato: | 07.03.2017 | | |
| Målestokk: | 1:250 | | |
| Formater: | A1 | | |
| Prosjekt nr. | 8016 | | |
| Tegningsnr. | B01 | | |
| Rev. | B | | |

Arbeidstegning

Fabrikkgaten 7B
 5059 Bergen
 Tlf. 55 59 82 60
 e-post: post@haugenvva.no



TEGNFORKLARING

-  Sti mellom B8 og B7
-  Vegskjæring
-  Grøftebunn
-  Senterlinje
-  Kjørebane kant
-  Skulderkant
-  Vegfylling
-  Profilnummer
-  Støttemur
-  Eiendomsgrense
-  Eksisterende vei

Arbeidstegning

| | | | | | |
|--|------|-------|---------------------|--------|--------|
| Rev. | Dato | Sign. | Revisjonen gjelder | | |
| Oppdragsgiver | | | Orion Prosjekt AS | | |
| Prosjekt | | | Tegn. | Kontr. | Godkj. |
| Langheiane boligfelt B8 | | | HF | THF | |
| Plan sti B8-B7 | | | Dato: 23.11.18 | | |
| | | | Målestokk: 1:500/A3 | | |
| haugen VVA | | | Prosjektnr. 8016 | | |
| Kanalveien 5 5068 Bergen Tlf. 55 59 82 60 e-post: post@haugenvva.no | | | Tegningsnr. B02 | | Rev. |