



Bjørgvin Bispedøme  
Postboks 1960 Nordnes  
5817 BERGEN

Referanser:  
Dykkar:  
Vår: 18/3631 - 19/65


Saksbehandlar:  
Ingrid Bjørge Pedersen  
Ingrid.Bjorge.Pedersen@lindas.kommune.no

Dato:  
03.01.2019

## Oversender søknad om tilbygg til driftsbygning for handsaming etter særlov - gbnr 58/3 Lygre indre

Tiltak: tilbygg  
Byggjestad: Gbnr: 58/3  
Tiltakshavar: Olav Bjørn Lygre  
Ansvarleg søker:

Saka gjeld søknad om tilbygg til eksisterande driftsbygning for landbruket. Det går fram av søknad at tilbygg skal nyttast til vedproduksjon, vedtørking og lagring. Tilbygg vert plassert om lag 4 meter i frå eigedom gbnr 58/131 og om lag 30 meter i frå kyrkjebygg.

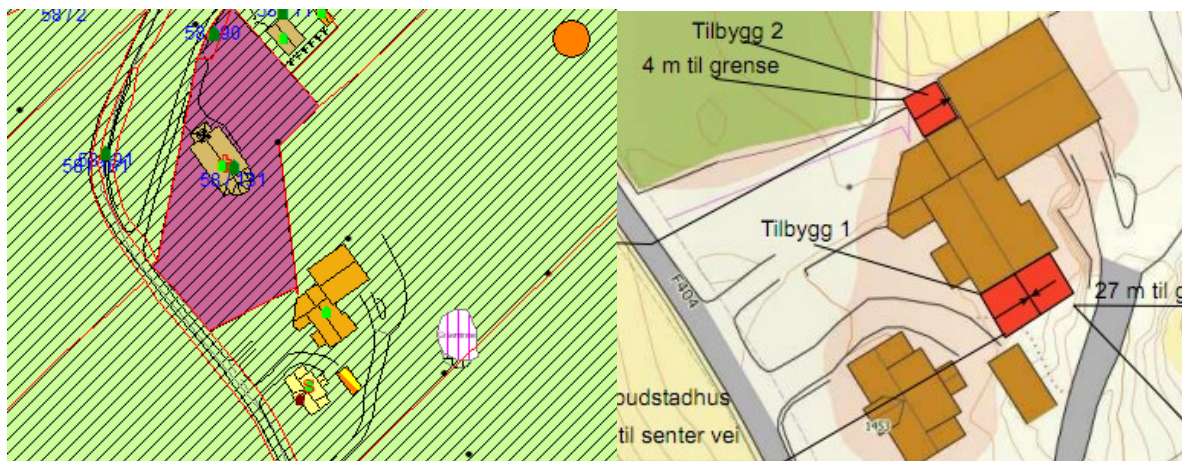

### Planstatus

Eigedomen ligg i uregulert område innanfor det som i kommuneplanen sin arealdel er definert som LNF.

### Handsaming etter særlov

Tilbygg er plassert om lag 30 meter i frå kyrkja og om lag 4 meter i frå gravplass. Saka sendast til Dykk for handsaming etter kyrkelova § 21.

### Kontaktinformasjon:



Dersom De har spørsmål til søknaden ber vi om at De tar kontakt med sakshandsamar Ingrid Bjørge Pedersen på epost [ingrid.bjorge.pedersen@lindas.kommune.no](mailto:ingrid.bjorge.pedersen@lindas.kommune.no) eller på telefon 56375878.

Med helsing

Siril Sylta  
avdelingsleiar

Ingrid Bjørge Pedersen  
rådgjevar

*Dette dokumentet er elektronisk godkjent og har difor ingen signatur.*

**Vedlegg:**

Søknad

Situasjonsplan

Teikningar

(ORG PDF) byggesøknad tilbygg løe

Søknad om løyve til tiltak utan ansvarsrett - GBNR 58/3 Lygre indre

**Kopi til:**

Olav Bjørn Lygre

Ytre-Tysse 145

5650

TYSSE

**Mottakarar:**

Bjørgvin Bispedøme

Postboks 1960  
Nordnes

5817

BERGEN