


Merknad

➤ Nedsenket fortau for avkjørsel til felt BKS. Fortau skal vere gjennomgående og kantstein skal ha en høyde på 3 cm. Overgangen fra 14cm til 3cm høyde skjer over 1,5 m på hver side av avkjørselen som er 7m bred. Total bredde = 10m.

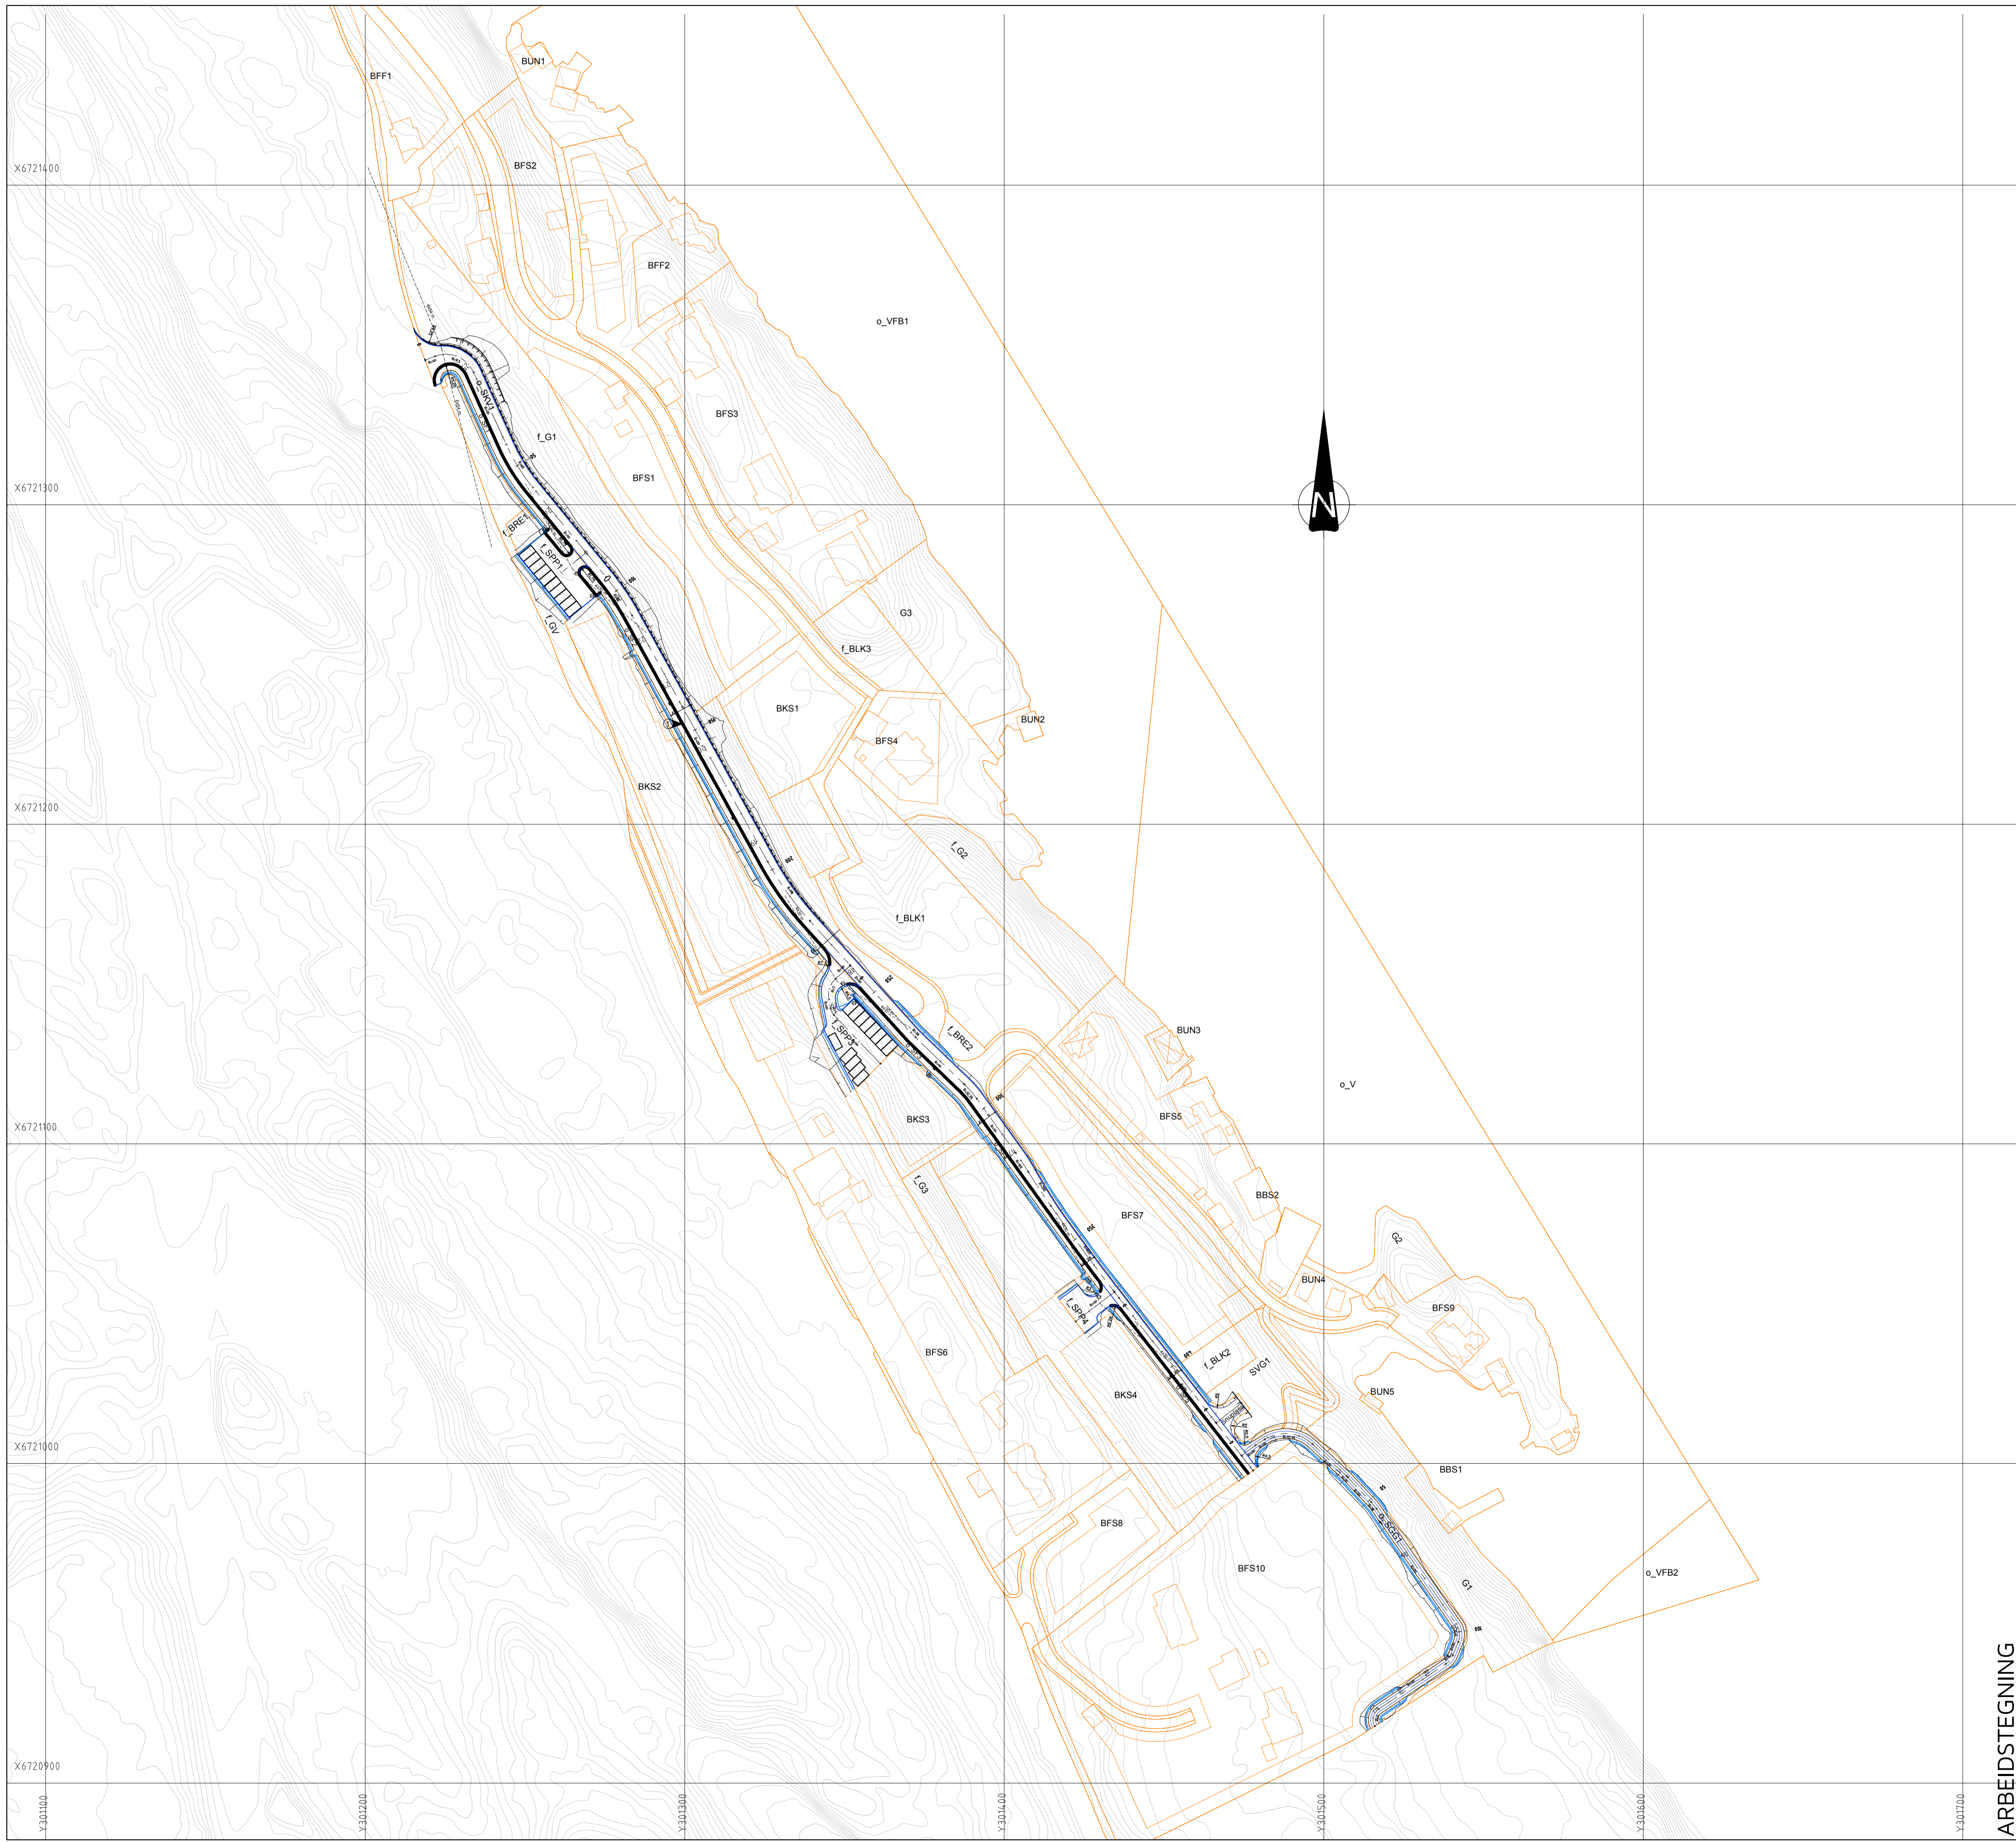

TEGNFORKLARING

- Vegskjæring
- Grøftebunn
- Senterlinje
- Kjørebaneant
- Skulderkant
- Vegfylling
- Profilnummer
- Fortauskant
- Vegrekkverk
- Støttemur
- Frisikt
- Plangrense
- Parkeringsplasser 2,5 x 5
- Sandfangskum/hjelpestuk m/risløkk
- Sandfangskum/hjelpestuk m/kjelløkk
- Sandfangskum/hjelpestuk m/kuppelrist

ARBEIDSTEGNING	Rev. A	Dato 05.01.2019	HF	Maks 2,0m mur ved avkjørsel.
	Rev.	Dato	Sign.	Revisjonen gjelder
	Oppdragsgiver Fløssvika Utvikling AS			
	Prosjekt Fløssvika boligfelt Vegplan			
		Tegn. HF	Kontr. THF	Godk.
		Dato: 29.06.2018		
		Målestokk: 1:1000	Format: A1	
		Prosjekt: 18023		
		Tegning: B01	Rev.	A

haugen vva Kanalveien 5
5068 Bergen
Tlf. 55 59 82 60
e-post: post@haugenvva.no