




9m


3/1-19




Stendal VVS AS
Blombakken 1 - 5911 ALVERSUND
E-post: sten-vvs@online.no
Org.nr. 980 626 180

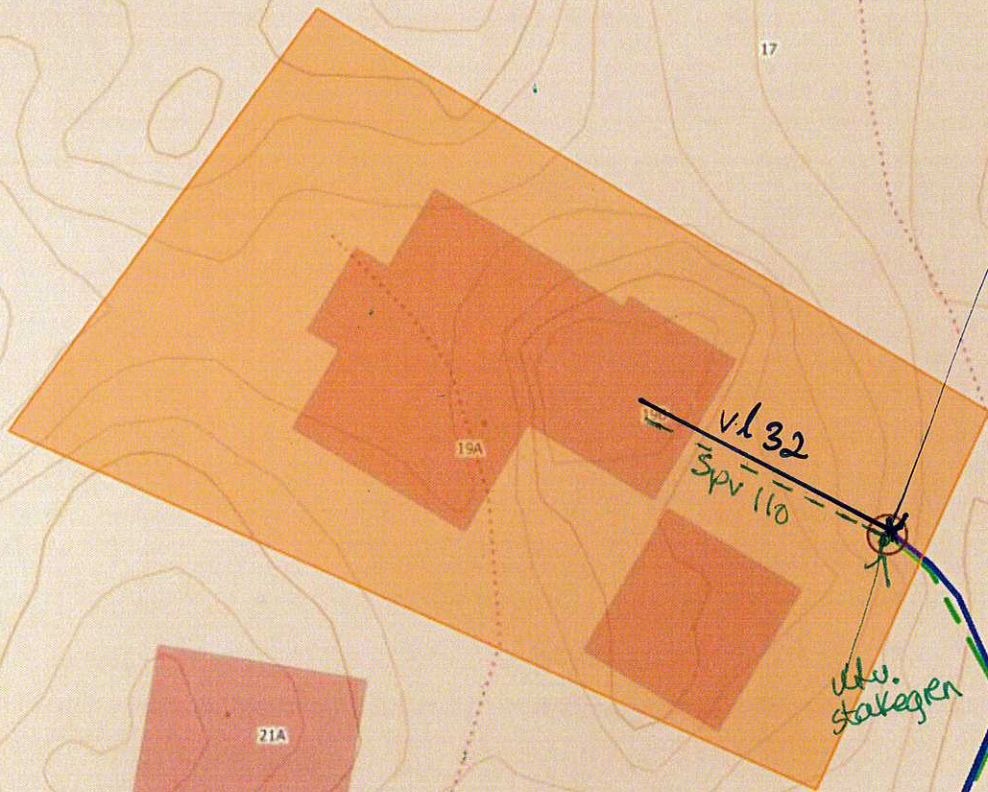

utv stoppe L-50
Kran SP-

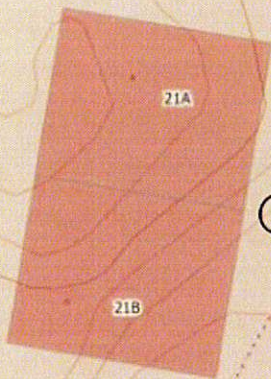

E-3

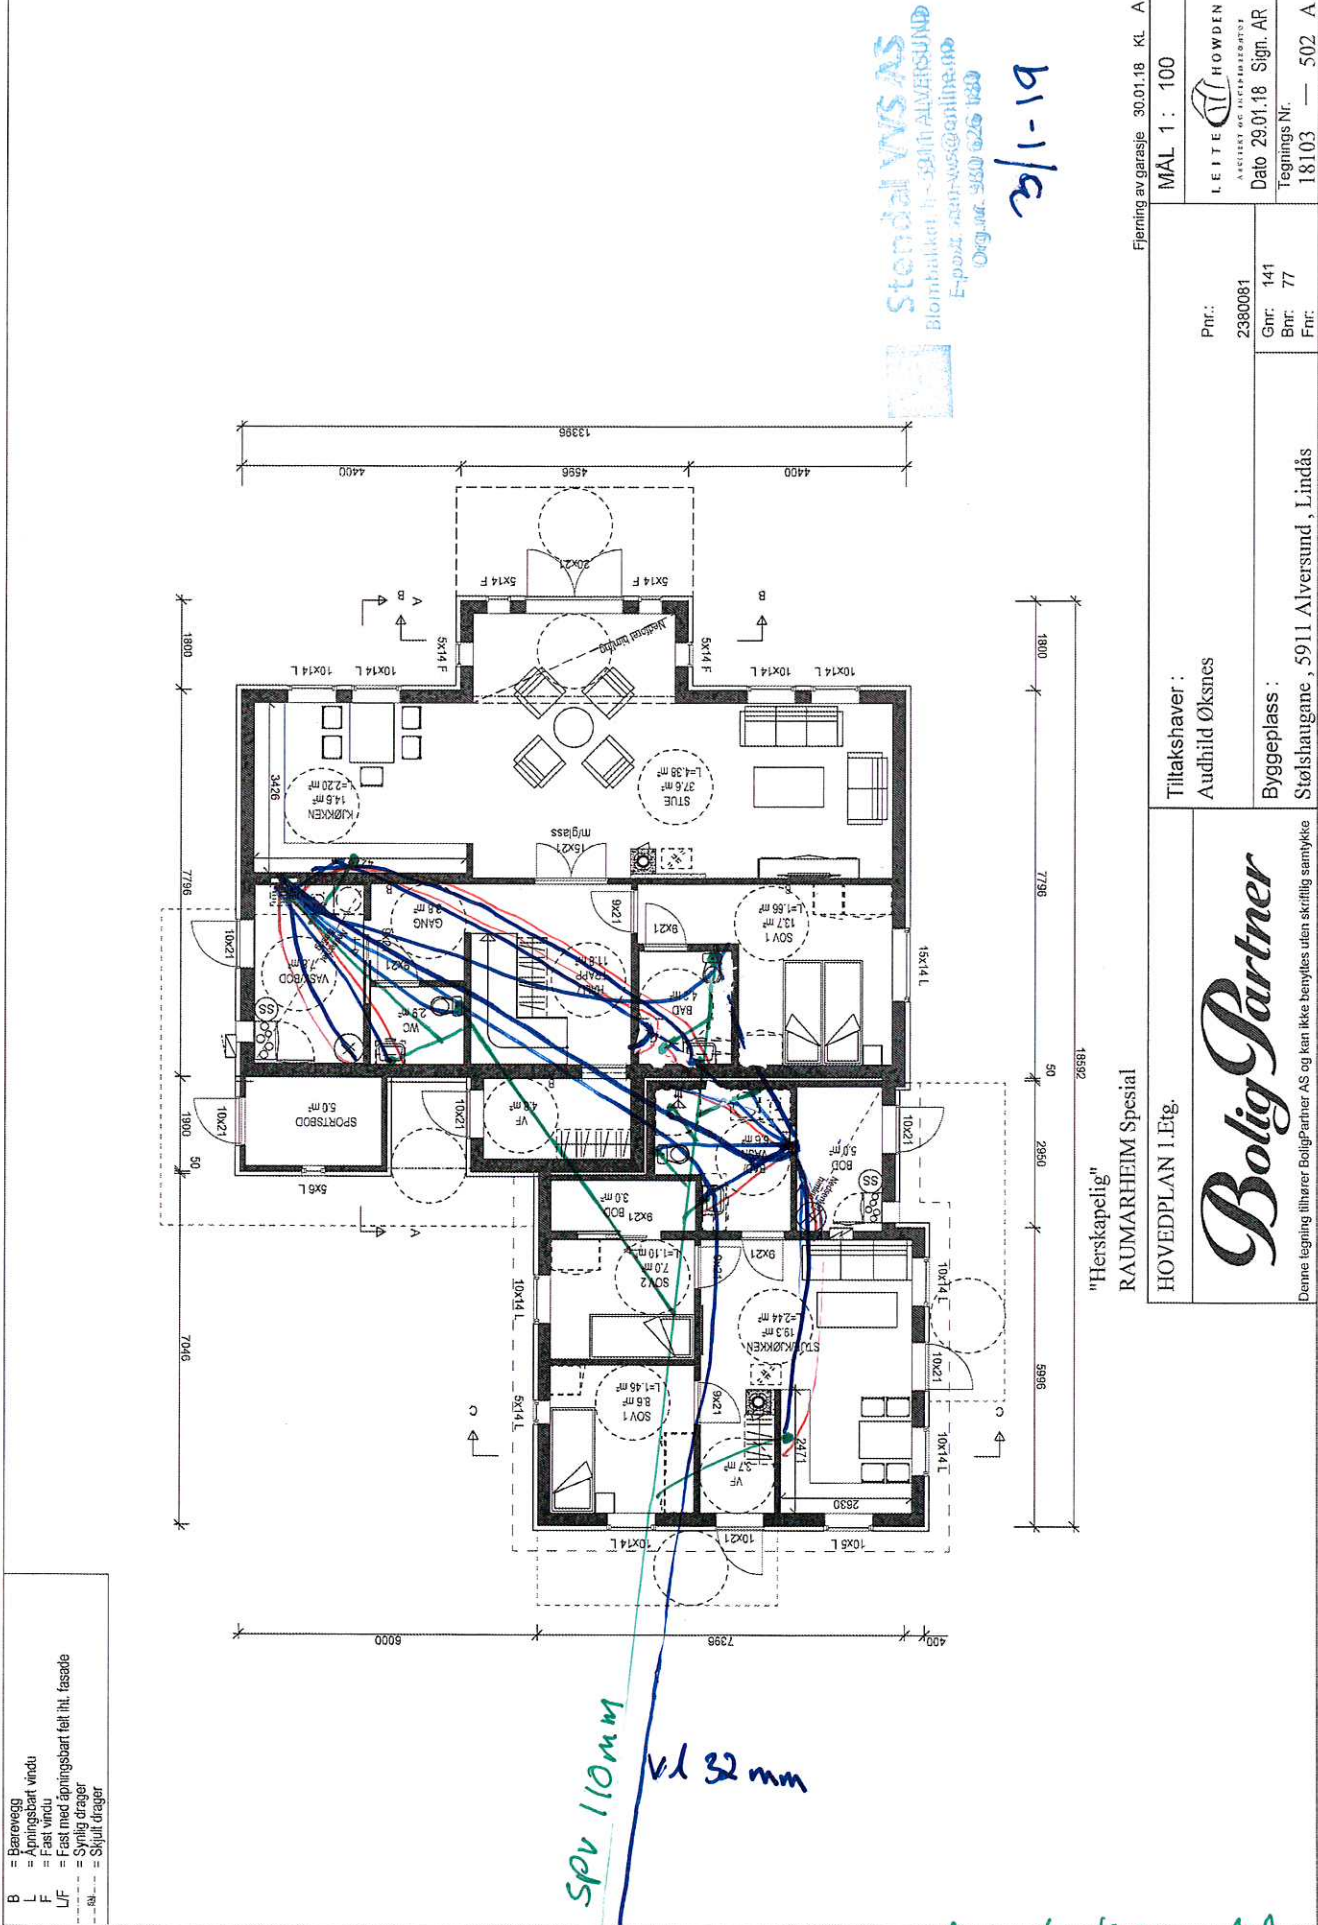



Fjerning av garasje 30.01.18 KL A
 MÅL 1 : 100

LEITE & HOWDEN
 Dato 29.01.18 Sign. AR
 Tegnings Nr.
 18103 — 502 A

Tiltakshaver :
 Audhild Øksnes
 Byggeplass :
 Stølsheugane , 5911 Alversund , Lindås

Prn.:
 2380081
 Gnr: 141
 Bnr: 77
 Frn:

"Herskapelig"
 RAUMARHEIM Special

HOVEDPLAN 1.Etg.

BoligPartner

Denne tegning tilhører BoligPartner AS og kan ikke benyttes uten skriftlig samtykke

- B = Bareveg
- L = Åpningsbart vindu
- F = Fast vindu
- LF = Fast med åpningsbart felt iht. fasade
- = Synlig drager
- = Skjult drager

SPV 110mm
 v1 32 mm

○ = utv stoppepunkt
 x = utv 32 stoppeplan