

**Nabovarsel**

sendes til berørte naboer og gjenboere

Ved riving skal kreditorer med pengeheftelser i eiendommen varsles, pbl § 21-3

**Nullstill**

Til (nabo/gjenboer) Svein Arild Valaker Mykingvegen 253 5913 Eikangervåg
---

Som eier/fester av:			
Gnr. 209	Bnr. 2	Festenr.	Seksjonsnr.
Eiendommens adresse Mykingvegen 253      5913 Eikangervåg			

Tiltak på eiendommen:			
Gnr. 209	Bnr. 7	Festenr.	Seksjonsnr.
Eiendommens adresse Høyland			
Postnr. 5913	Poststed Eikangervåg		
Kommune Lindås			
Eier/fester Alf Kålås			

Det varsles herved om				
<input type="checkbox"/> Nybygg	<input type="checkbox"/> Anlegg	<input type="checkbox"/> Endring av fasade	<input type="checkbox"/> Riving	
<input type="checkbox"/> Påbygg/tilbygg	<input type="checkbox"/> Skilt/reklame	<input type="checkbox"/> Innhegning mot veg	<input type="checkbox"/> Bruksendring	
<input type="checkbox"/> Midlertidig bygning, konstruksjon eller anlegg	<input type="checkbox"/> Antennesystem	<input type="checkbox"/> Oppretting/ending av matrikkelenhet (eiendomsdeling) eller bortfeste	<input checked="" type="checkbox"/> Annet	
Dispensasjon etter plan- og bygningsloven kapittel 19				
<input type="checkbox"/> Plan- og bygningsloven med forskrifter	<input type="checkbox"/> Kommunale vedtekter	<input type="checkbox"/> Arealplaner	<input type="checkbox"/> Vegloven	Vedlegg nr. B -

Arealdisponering		
Søtt kryss for gjeldende plan		
<input type="checkbox"/> Arealdel av kommuneplan	<input type="checkbox"/> Reguleringsplan	<input type="checkbox"/> Bebyggelsesplan
Navn på plan		


Beskriv nærmere hva nabovarslet gjelder	
Frådeling landbrusareal frå Gnr 209 bnr 7 til Gnr 209 bnr 8	
Vedlegg nr. Q -	

Spørsmål vedrørende nabovarsel rettes til			
Foretak/tiltakshaver			
Kontaktperson, navn	E-post	Telefon	Mobil
Søknaden kan ses på hjemmeside: (ikke obligatorisk):			

Merknader sendes til	
Eventuelle merknader skal være mottatt innen 2 uker etter at dette varsel er sendt. Ansvarlig søker/tiltakshaver skal sammen med søknad sende innkomne merknader og redegjøre for ev. endringer.	
Navn	Postadresse
Postnr.   Poststed	E-post

Vedlegg			
Beskrivelse av vedlegg	Gruppe	Nr. fra – til	Ikke relevant
Dispensasjonssøknad/vedtak	B	—	<input type="checkbox"/>
Situasjonsplan	D	—	<input type="checkbox"/>
Tegninger snitt, fasade	E	—	<input type="checkbox"/>
Andre vedlegg	Q	—	<input type="checkbox"/>

Underskrift	
Sted Høyland	Dato 30/12-2018
Underskrift ansvarlig søker eller tiltakshaver Svein A. Valaker	
Gjentas med blokkbokstaver Svein A. Valaker	
Underskrift ansvarlig søker eller tiltakshaver Johannes Eide	

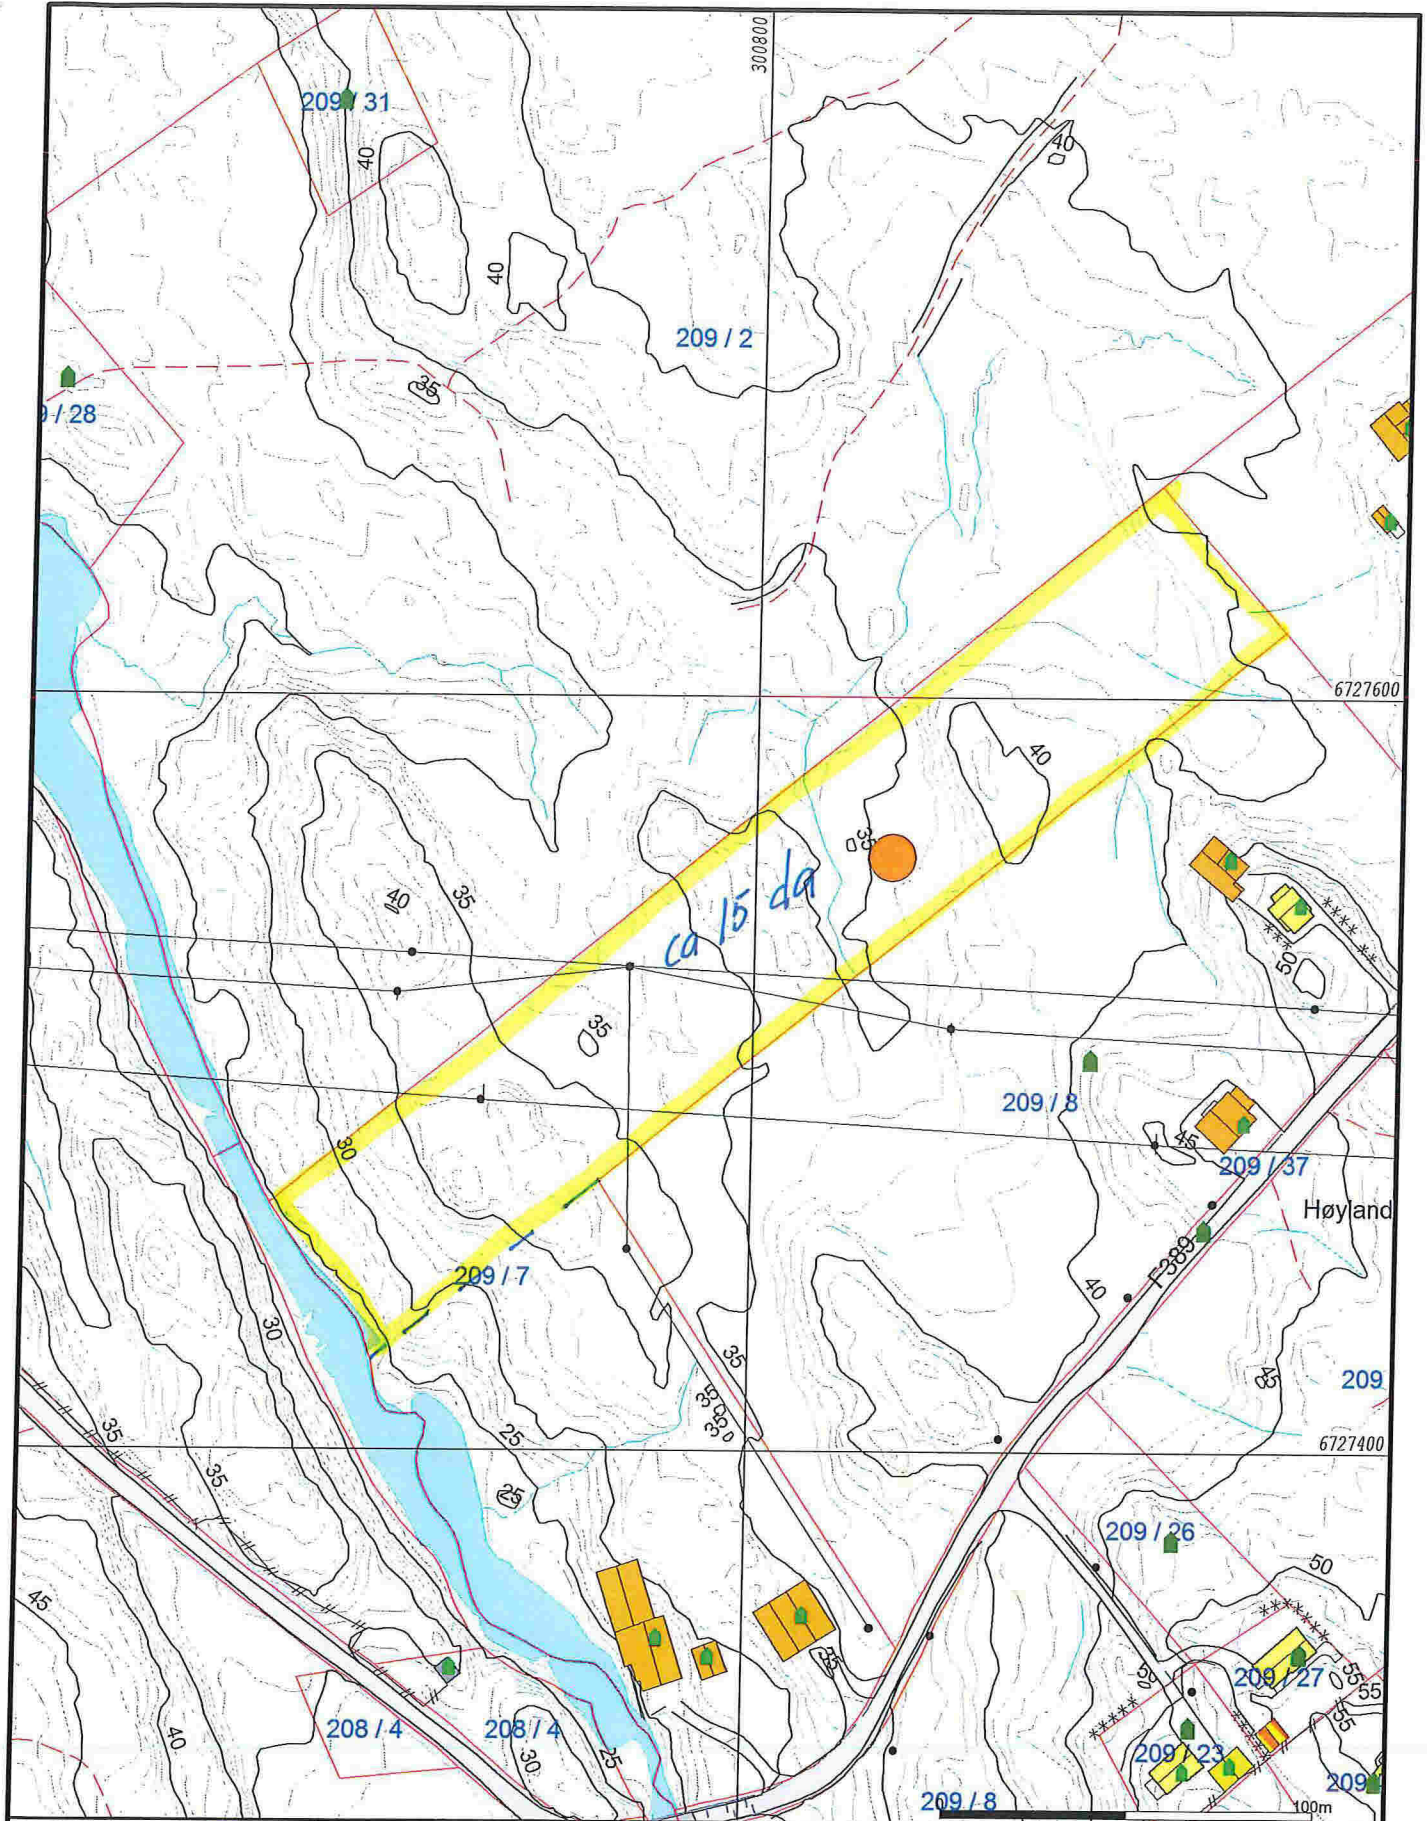

- Målte Grenser
- - - Registrerte Grenser
- ⋯ Udefinert grenser
- ⋈ Terrengmålte grense
- ⋈ Konstruert grensepunkt
- Bolig
- Bustad m/leilighet
- Våningshus
- Storre bustader
- Hytte/feriehus
- Garasje/uthus
- Industri/lager
- Andre bygg

Beliggenhet og høyder må oppfattes som orienterende.



Lindås kommune  
Geodata avdeling



Dato: 2018.11.28  
Sign: liei

Gnr 209 bnr 7

Målestokk  
1:2000