


E-1

Eksisterende


FASADE Nord

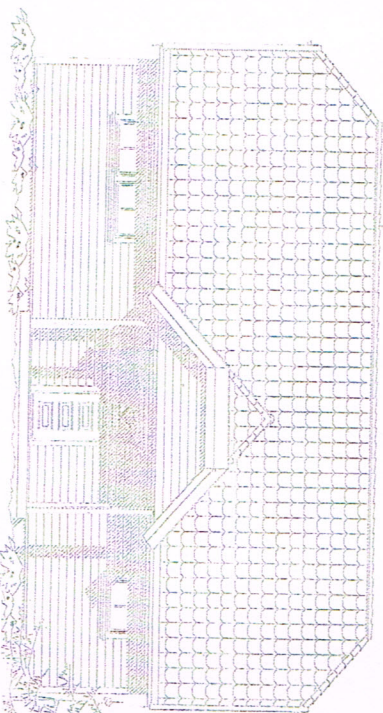

T.G.H.

17 18 19 20 21 22


FASADE Sør

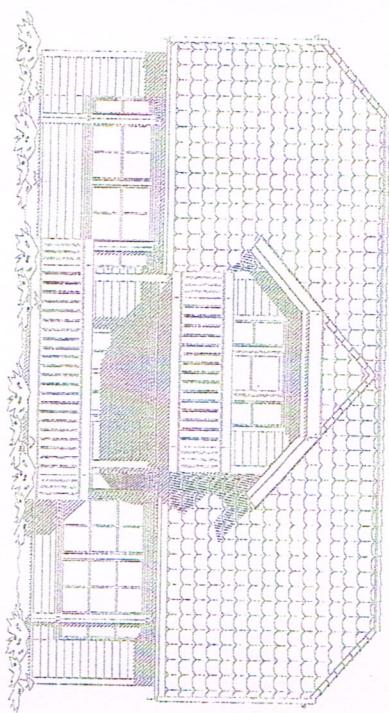


T.G.H.

17 18 19 20 21 22

FASADE Vest

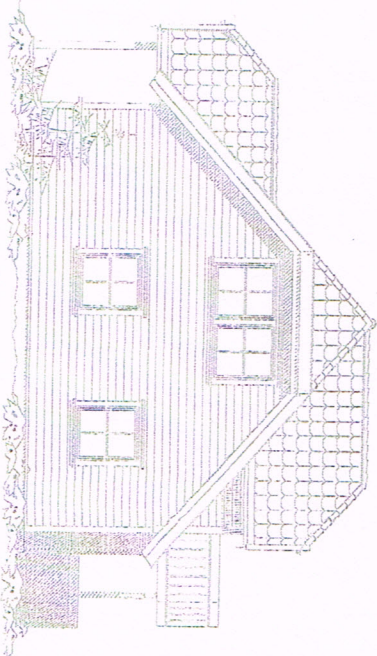

FASADE Øst

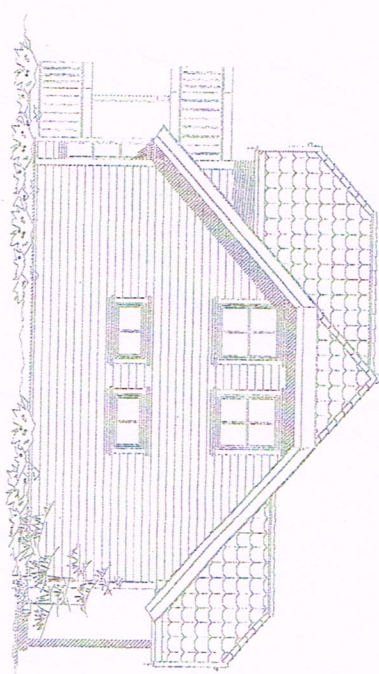

E-1

Revisi: Rev:







Husstype ANTICA, VAR.

Tegning FASADER

Byggherre : Linn Sture og Gert Emblem		Tegner		Dato :		Kontnr:	
Byggeplass : Ikenberget		BBW		30.11.04		Kontnr: BDW	
Kommune : Lindås		Dato: 30.11.04		Arkiv: 46571005		Dato: 30.11.04	
Mål: 1:100		Tegn. BBW		Arkiv: 46571005		Nr. A05	
Denne tegning tilhører Nordbohus AS.		Etterlytning ifr. lov om årsværk av 1725/86a.					

E-2

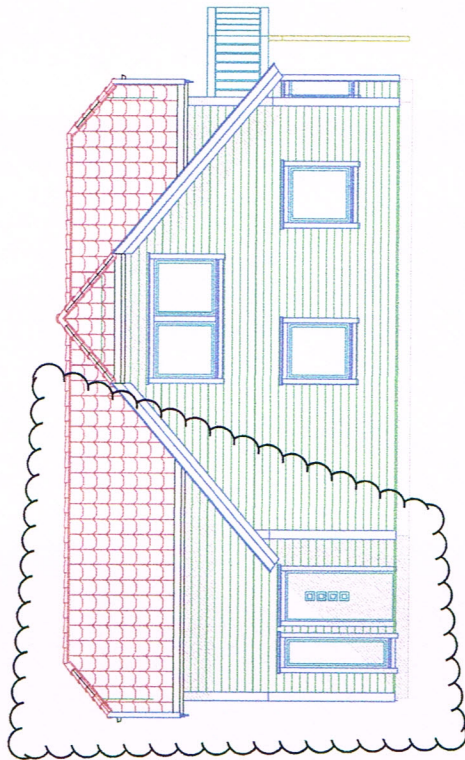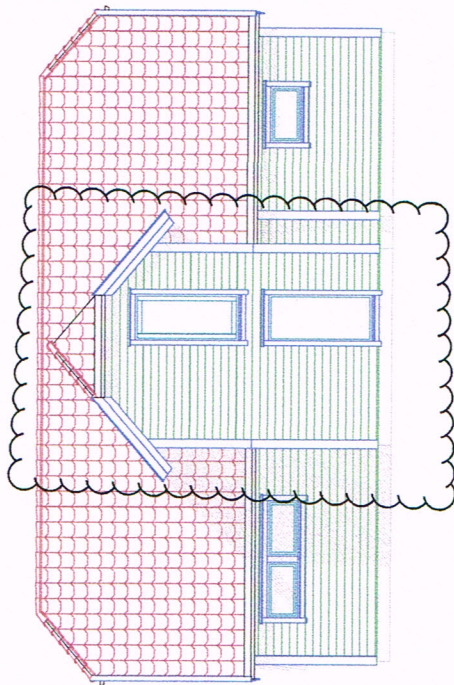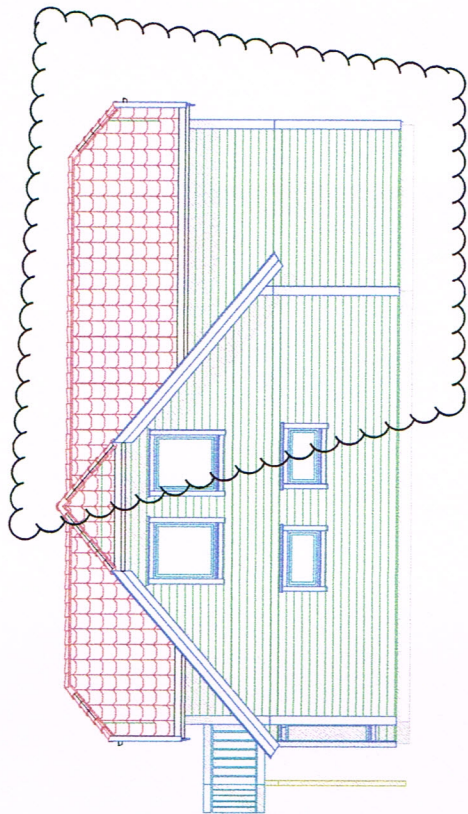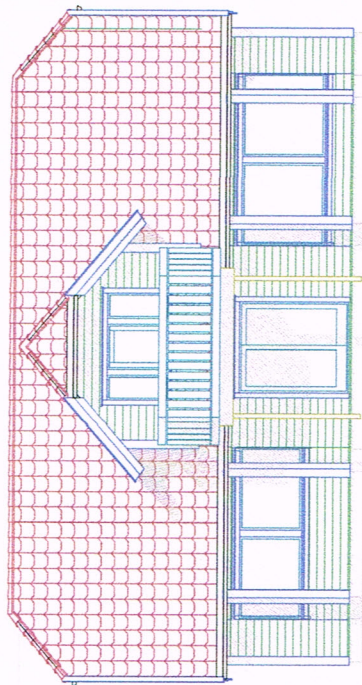

Tilbygg Ikenberget 001 18.06.2018 RF Endring av vindu i Gavel tilbygg




Tilbehøvers: Roald Rossnes

Byggeplass: Ikenberget

Kommune: Lindås

Grnr. 137 Bnr. 649 Mål. 1 : 100

Fasader

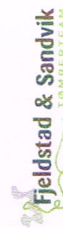


Dato: _____
Tegn: _____
Prosjekt nr.: _____
Tegn.nr.: 502

Tilbygg Ikenberget


© Tegningen er beskyttet i.h.t. lov om opphavsrett.

1. Etasje


E-3

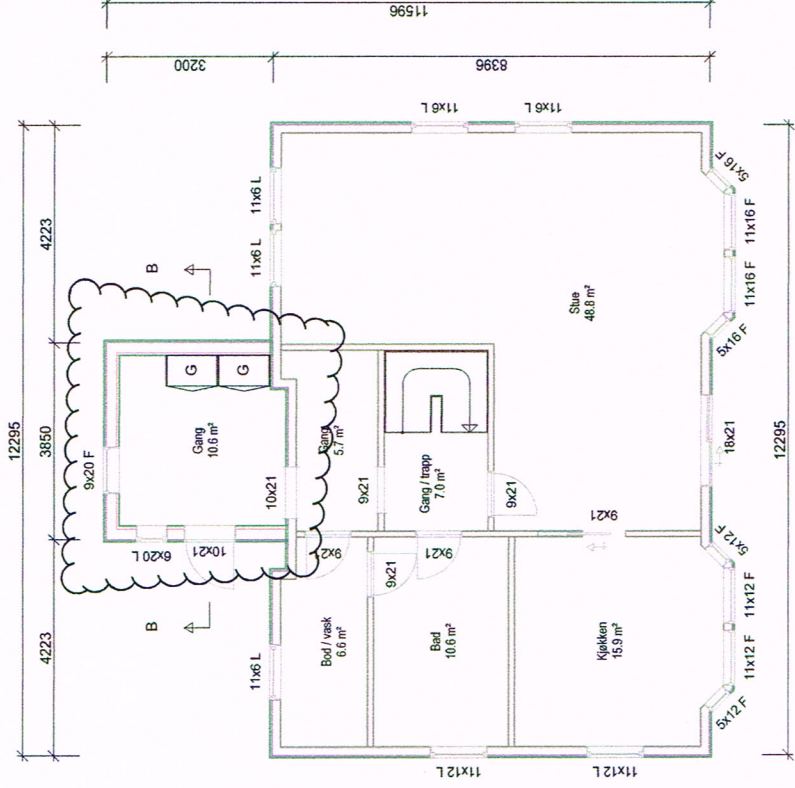

Loft

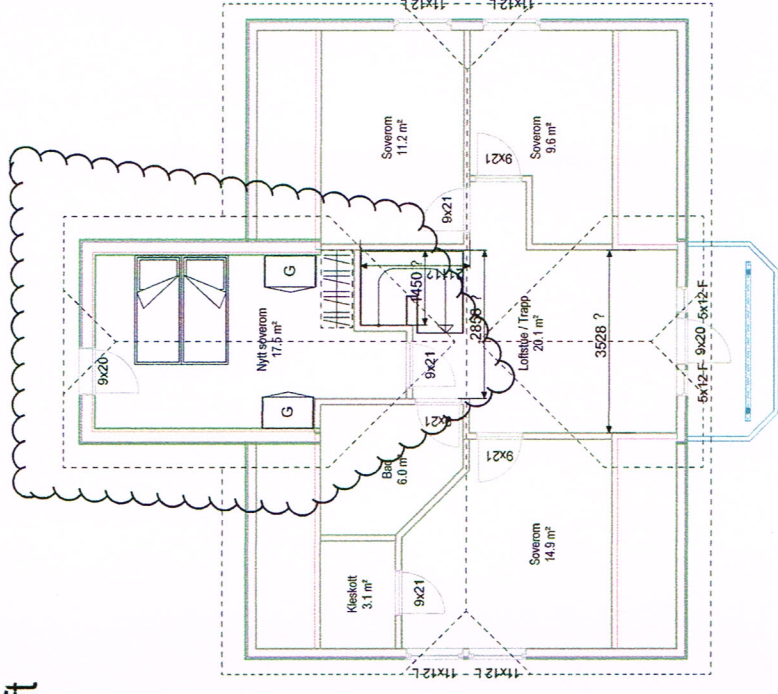

Snitt A - A

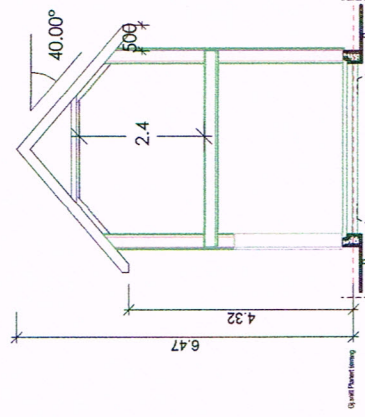

Tilbygg Ikenberget 001 18.06.2018 RF Endring av vinduer i gvel tilbygg

DIVA DESIGN SYSTEM

Tilakshaver: **Roald Rossnes**
Byggested: **Ikenberget**

Fieldstad & Sandvik
TOMMERÅSEN


Byggested: **Lindås**
Kommune: **Lindås**
Gnr. **137** Bnr. **649** Målt. **1 : 100 / A3**

Plan og snitt


Dato: **11.06.2018**
Tegn. **RF**
Prosjekt nr.:
Tegn.nr. **501**
Tilbygg **Ikenberget**

Eksisterende

HOVEDPLAN

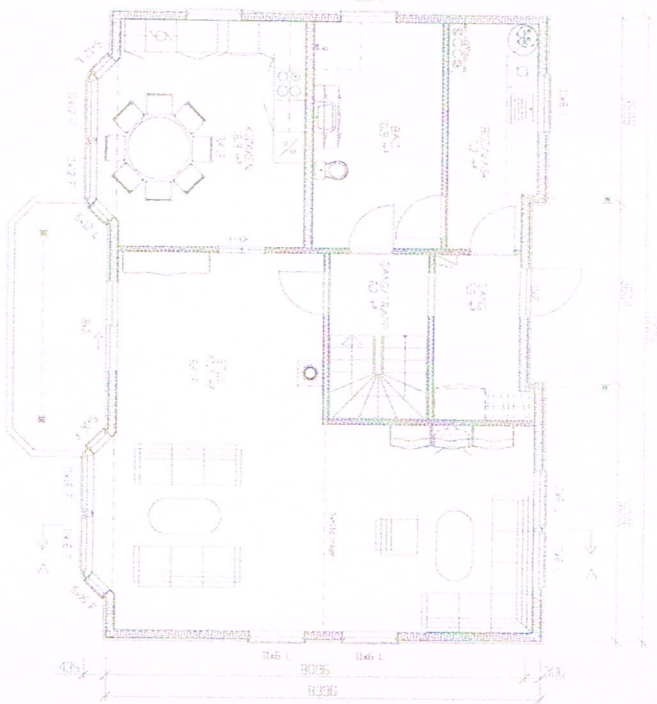


LOFTPLAN

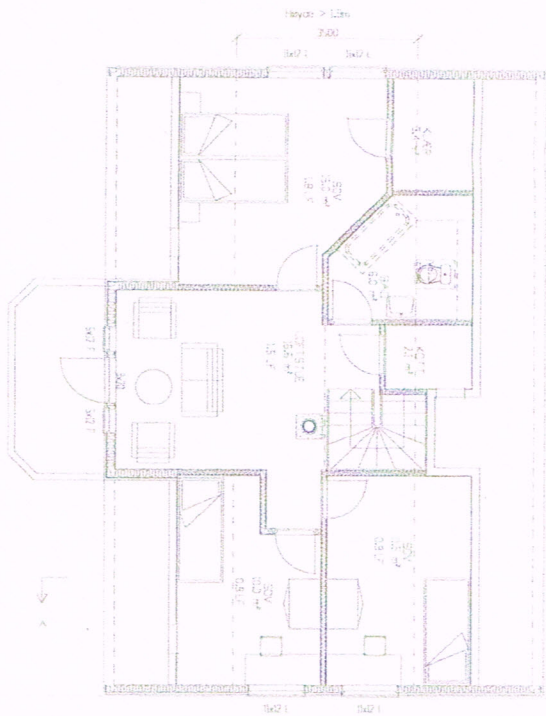

E-4

Byggherre: LINDÅS KOMMUNE
Byggherre: LINDÅS KOMMUNE

SNITT A-A

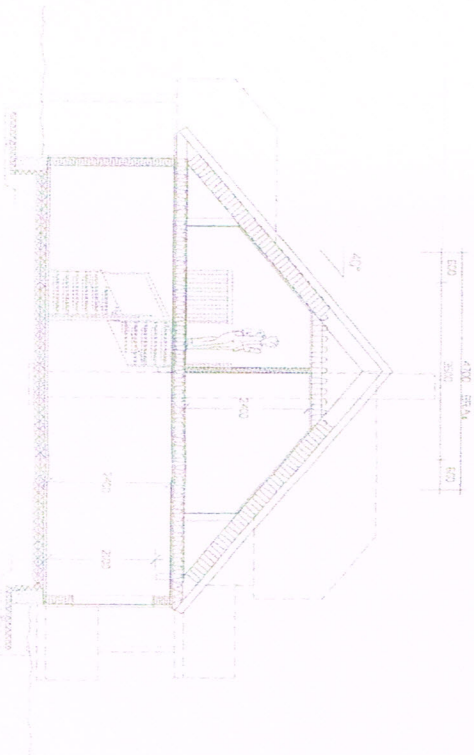

ARE ALLT	BVA	HVA K	BA
Sokkel/Kjeller			
Hovedplan	92,0	92,0	92,0
Loftplan	62,2	62,2	37,3
SUM	150,1	150,1	130,2
Loft bredde ved 2,0m høyde :	3,500		
Bygget areal, BVA :	110		

3/12-04
sol. SOB/04
 Lindås kommune
 For and sjeff
 Arval og Miljø

04/3008
SVD
137/649

E-2

Revisjon:	Revisjon:	Teigting:	Dato:	Kontor:
NORDBOHUS	ANTICA, VAR.	PLAN, SNITT	Byggherre : Linn Sture og Gert Emblem Byggeplass : Ikenesvegt Kommune : Lindås	Kontor : B&W Dato : 30.11.04
Mål: 1 : 100		Teigning: B&W	Dato: 30.11.04	Arkiv: 463/010
Teigning utført Nordbohus AS.		Tilrettelagt kfr. lov om arkivverk av 12.12.96.		Nr. A01-