



Seim , 11. 01. 2019

Lindås kommune  
Areal – og Miljøavdelinga  
Byggesak  
Kvernhusmyrane 20  
5914 Isdalstø

**Vedr. Bruvegen 58, Gnr. 188, Bnr. 288 . Gjervik ytre  
«Søknad om tilgivelse» for oppført frembygg**

Rekkehuset , Bruvegen 58 , er et av husene i Knatten Borettslag - og har bygget frem et soverom i 1. etasje, i flukt med bodfrembygget i fasaden.

Tilbygget ble av dagens eier oppført i 2015 ,«i den tro» at dette var i orden - da flere av husene i borettslaget hadde slike frembygg, og dette ble også tolket slik ut i fra Deres brev til Borettslaget med ref.: 14/1638-14/10452.

Imidlertid har byggherren senere fått «for øret» at tilbygget vårt ikke er godkjent ?

Nå er jeg engasjert for å løse problemet - om ? det skulle være slik , at dette tiltak er bygget ulovlig.

I første omgang vedlegger jeg : 1. Plantegning m/ snitt av 1. eta. – som også viser de 3 neste hus i rekken - som alle har helt like frembygg ! Vedlegg : E - 1

2. Fotos av husrekken Vedlegg : E-1, 2

Tiltakshaver har ikke mottatt noen negative merknader fra naboer , og heller ikke borettslaget har gitt noen meldinger om at dette tiltak var ulovligt oppført.



På vegne av tiltakshaver håper jeg på et snarlig svar , da bygget skal selges - og denne avklaring vil han ha med i salgsprospektet.

Tiltakshaver er : Eivind Holtan , Bruvegen 58 , 5914 Isdalstø

Med vennlig hilsen

Knut Willie Jacobsen

Kopi : Tiltakshaver

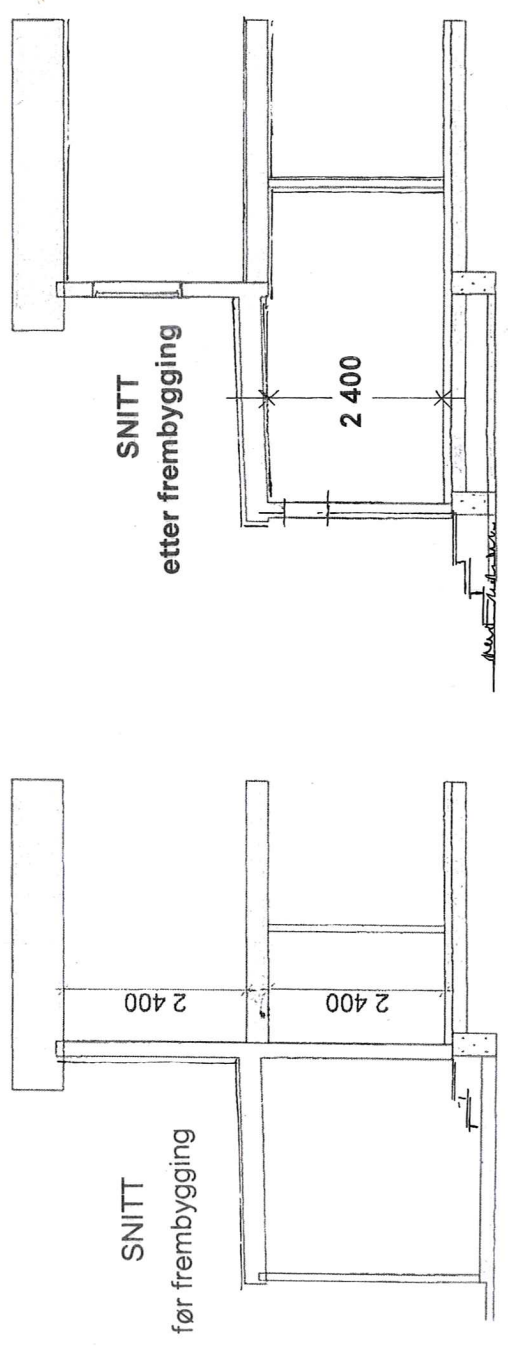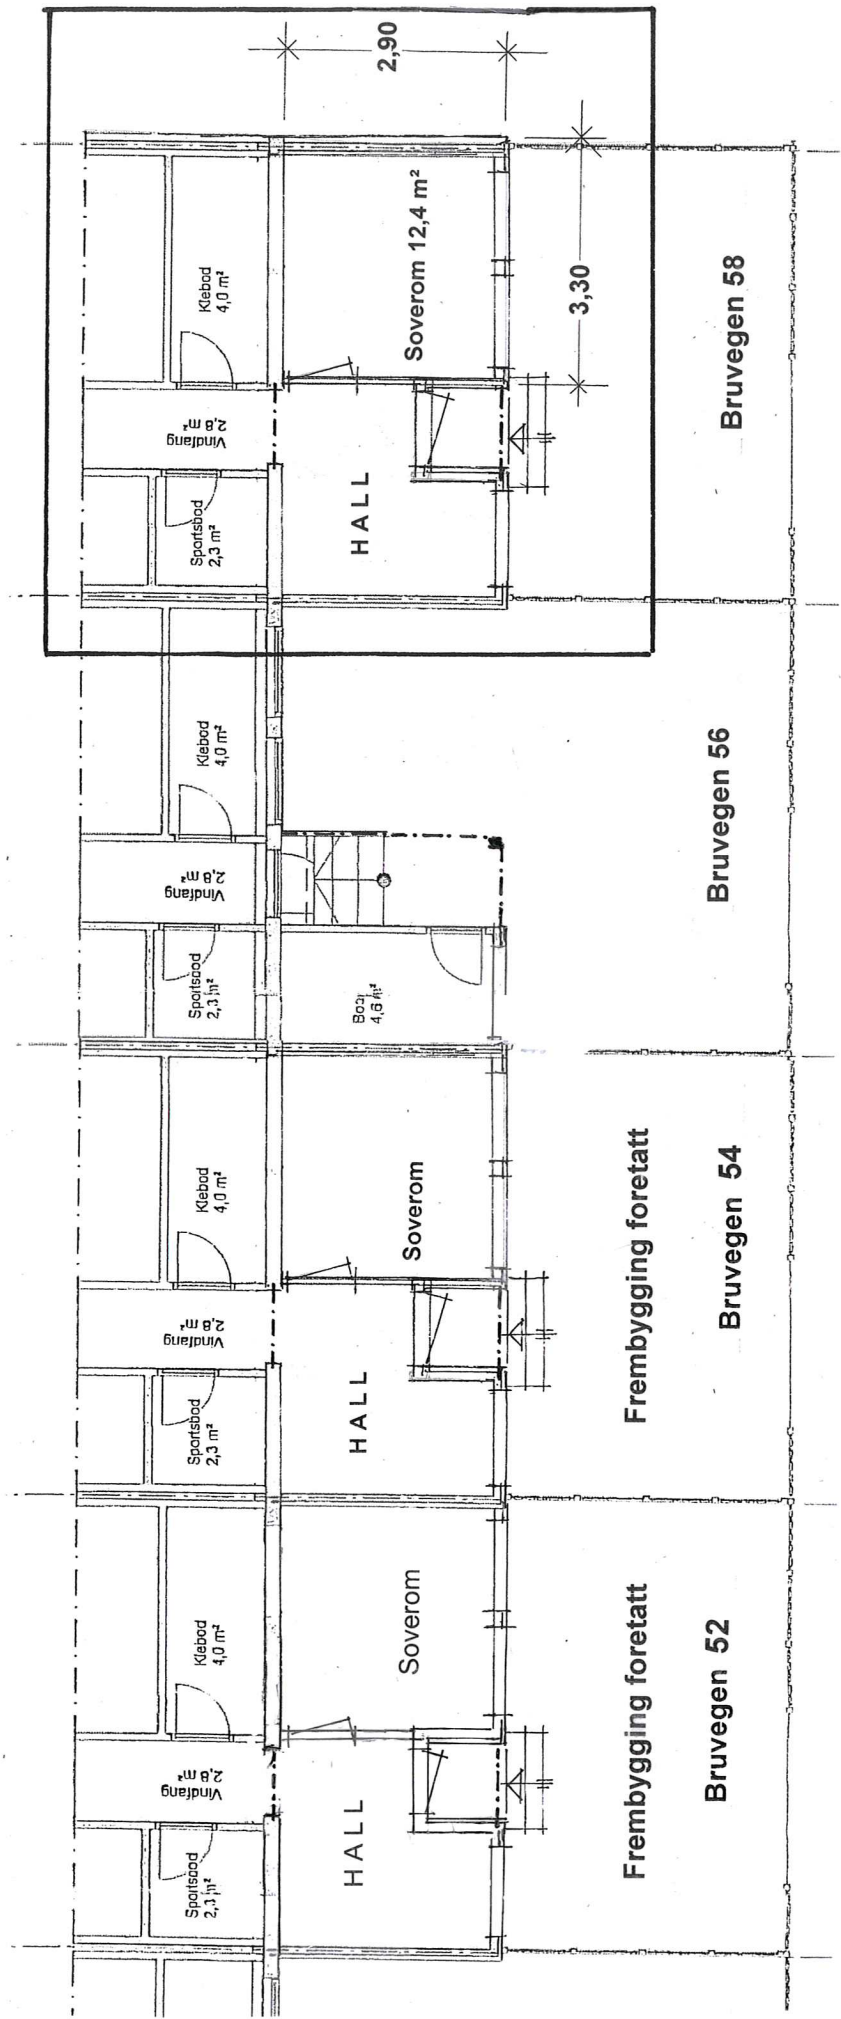

Prosj. Frembygging  
 på Bruvegen 58, 5914 Isdalstø.  
 Bygg i rekkehusprosjektet på  
 Gnr.188, Bnr. 288, Gjervik ytre.


Plan – og Snitt i Mål = 1 : 100

Seim, 11. 01. 2019,  
 Arkitekt Knut Willie Jacobsen

E-1



Omsøkt tilbygg, Bruvegen 58

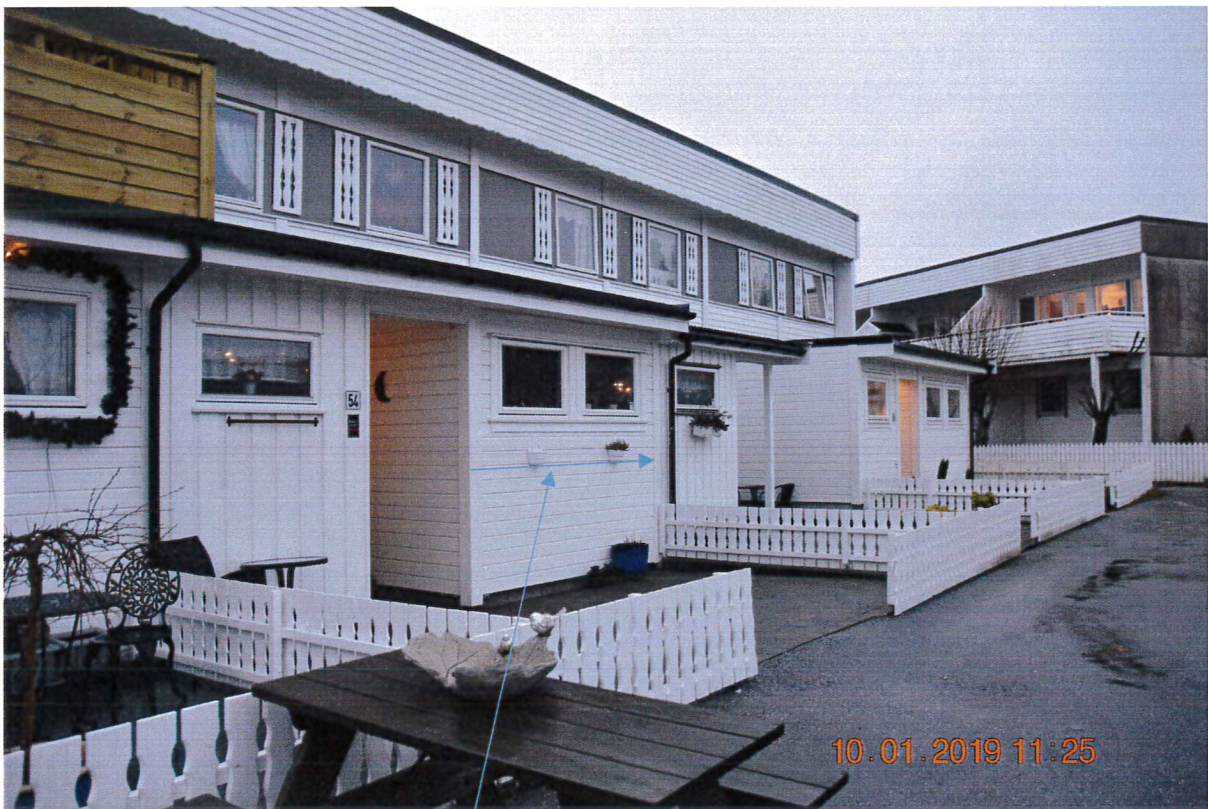

Frembygg, også utført på Bruvegen 54

Søknad om godkjenning for oppført frembygg på Bruvegen 58, gnr.188, bnr.288, Gjervik ytre.

E-3



Nåv. situasjon på Bruvegen 58



Nåværende situasjon , Bruvegen 58,